


RÚMMYND VATNS OG FRÆNNISLAGNA 1:50


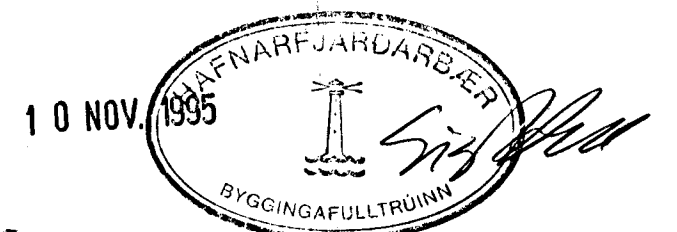

ÁSKILIÐ, ELDRI TEIKNING ÓGILD

01	OKT '95	EV FRÆÐIR	GH
BR.NR.	DAGS	EDLI BREVTINGAR	SIGN.
KLAPPARHOLT 10 HAFNARFIRÐI			DAGS APRIL '92
RÚMMYND VATNS- OG FRÆNNISLAGNA.			MANNA 477
MÆLIKV. 1:50			TEIKNAR 9113
SIGURÐUR ÞORLEIFSSON TEIKNIFRÆÐINGUR F.T.F.I.			BLAÐ NR 2-08
STRANDGÖTU 11 HAFNARFIRÐI SÍMI 54151/54255			