


Germynd af 1. og 2. hæð
nefndar þ. 11.4.92
BYGGINGAVALT
HÖNNUNAR
[Signature]

Ganga skal frá opnu
elduæði í samræmi
við reglugerðir

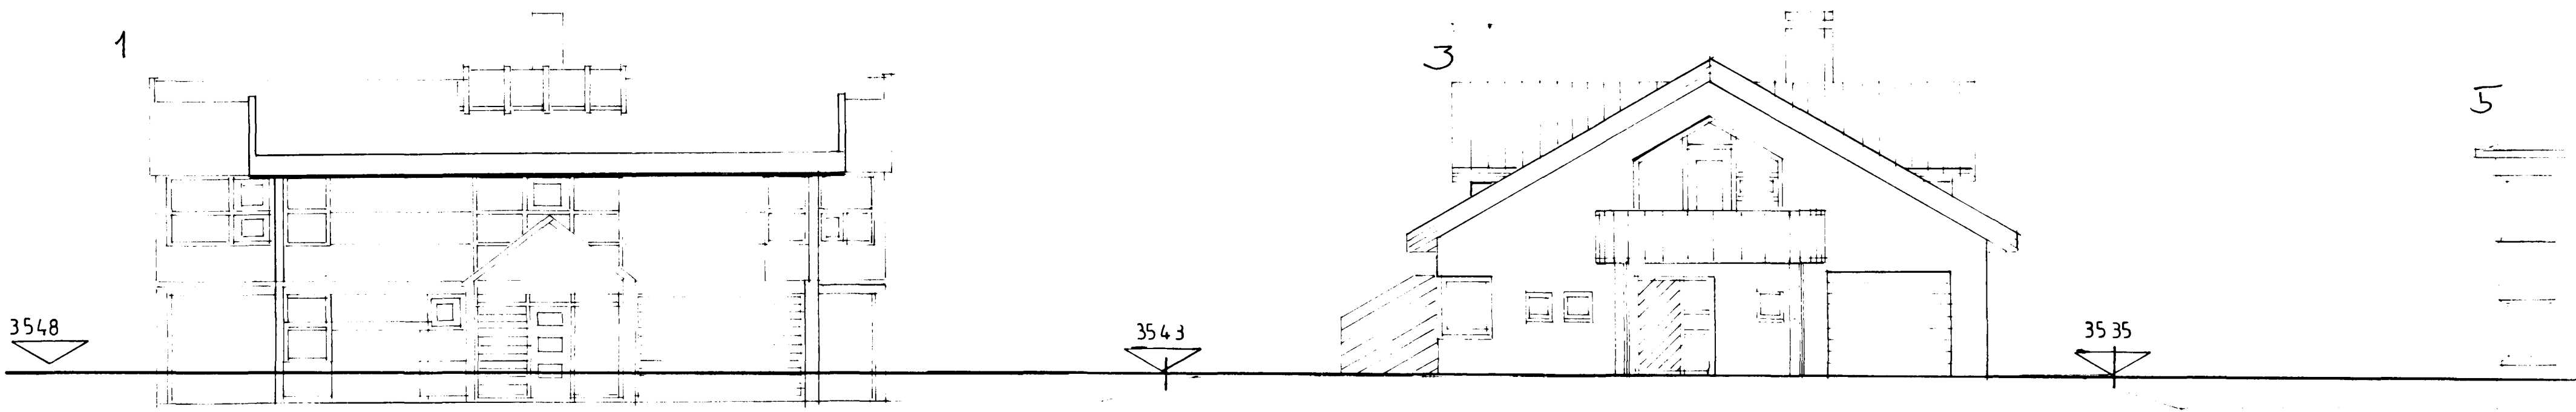

GÖTUMYND M 1:100

[Signature] *[Signature]*
ARKITEKT KRISTINN RAGNARSSON
TEIKNISTOFAN SMÍÐJUVEGI 11 200 KÖP. Sími 91-642255
KLAPPARHOLT3 BL
GÖTUMYND
DAGS 13 03 92 | HÖNNARFR. | TEIKN. KR. | TÆFIR. | M.