

Samþykkt á fundi bygginga-  
nefndar þ. 6 / 3 / 1991  
BYGGINGAUFVEIÐSINN  
Í HAFNARFIRÐI

BLAÐ 1/2

**BYGGINGARLÝSING:**

UNDIRSTÖÐUR OG BOTNPLATA ERU STAD-  
STEYPTAR Á ÞJAPPADRI HRAUNFYLINGU  
OG EDA Á KLÖPP. ÚTVEGGIR STAD-  
STEYPTIR 18 SM. EINANGRUN 10 SM.  
MÚRHÚÐ 2 SM. BOTNPLATA STADSTEYPT.  
ÞAK: STÓLADR SPERRUR, HEILKLETT MEB  
1X6" BORDVIÐ, ÞAKPAPPA OG ÞAKTÁL,  
ÞAKEINANGRUN 20 SM. STEINULL.




**SKÝRINGAR:**

KÓLNUNARTÖLUR EINSTAKRA BYGGINGAHLUTA  
SKULU VERA Í SAMREMI VÍÐ ÍST. 66.  
LR. = LOFTRESTING.

**STERDIR:**

STERDIR HÚSSINS NR. 6 VÍÐ KLAPPARHOLT:  
FLATARMÁL JARÐHÉÐAR ER: 79.44 M<sup>2</sup> BR.  
FLATARMÁL 1. HÉÐAR ER: 72.88 M<sup>2</sup> BR.  
-----  
SAMTALS: 152.32 M<sup>2</sup> BR.  
ÞAR AF BÍLGEYMSLA 24.55 M<sup>2</sup> BR.  
HEILDARRÚMMÁL HÚSSINS ER: 471.36 M<sup>3</sup> BR.

STERDIR HÚSSINS NR. 8 VÍÐ KLAPPARHOLT:  
FLATARMÁL JARÐHÉÐAR ER: 79.44 M<sup>2</sup> BR.  
FLATARMÁL 1. HÉÐAR ER: 72.88 M<sup>2</sup> BR.  
-----  
SAMTALS: 152.32 M<sup>2</sup> BR.  
ÞAR AF BÍLGEYMSLA 24.55 M<sup>2</sup> BR.  
HEILDARRÚMMÁL HÚSSINS ER: 471.36 M<sup>3</sup> BR.

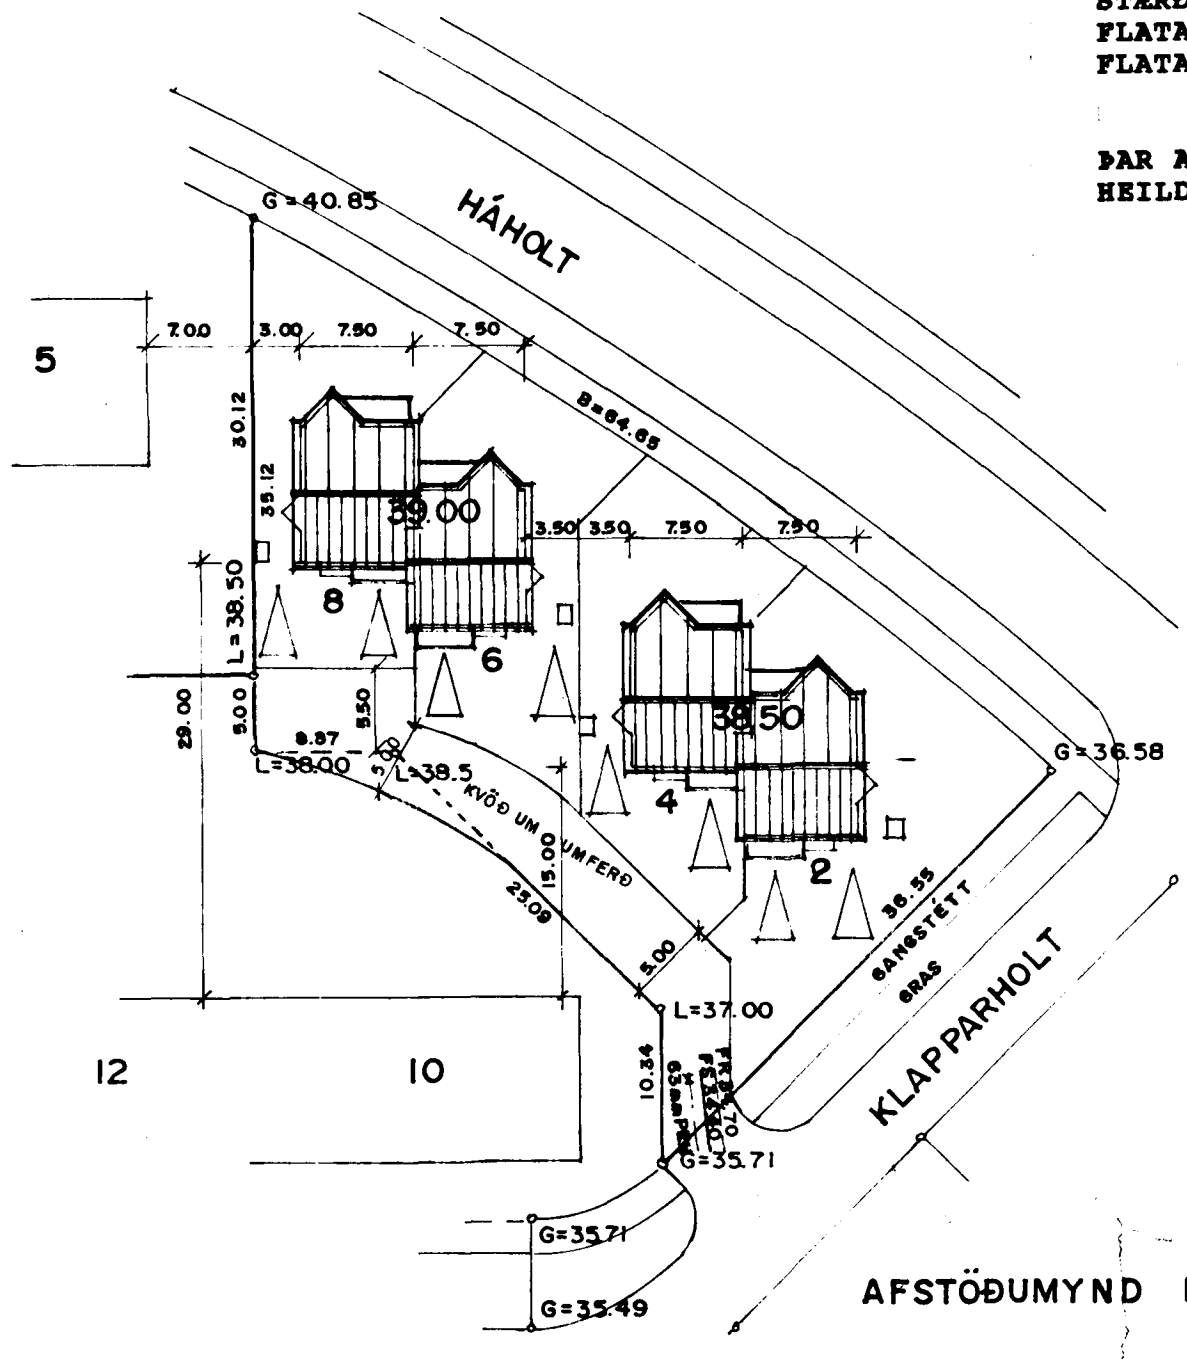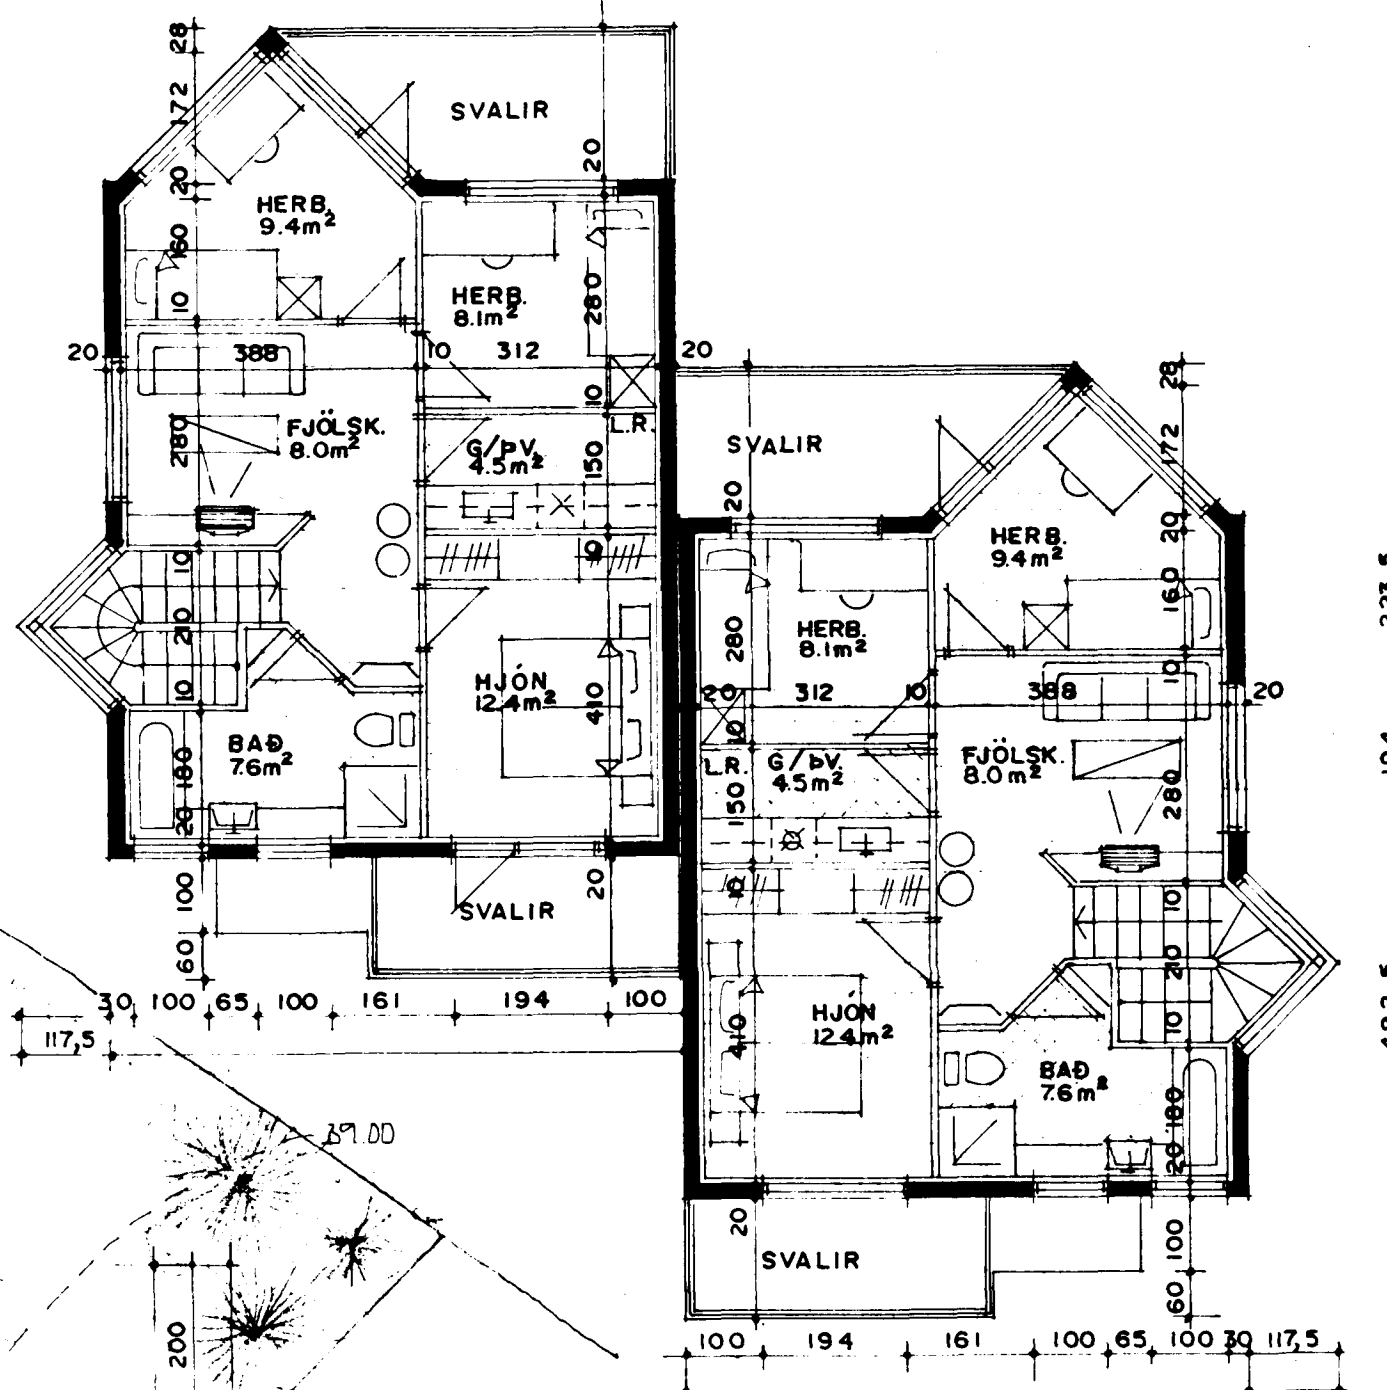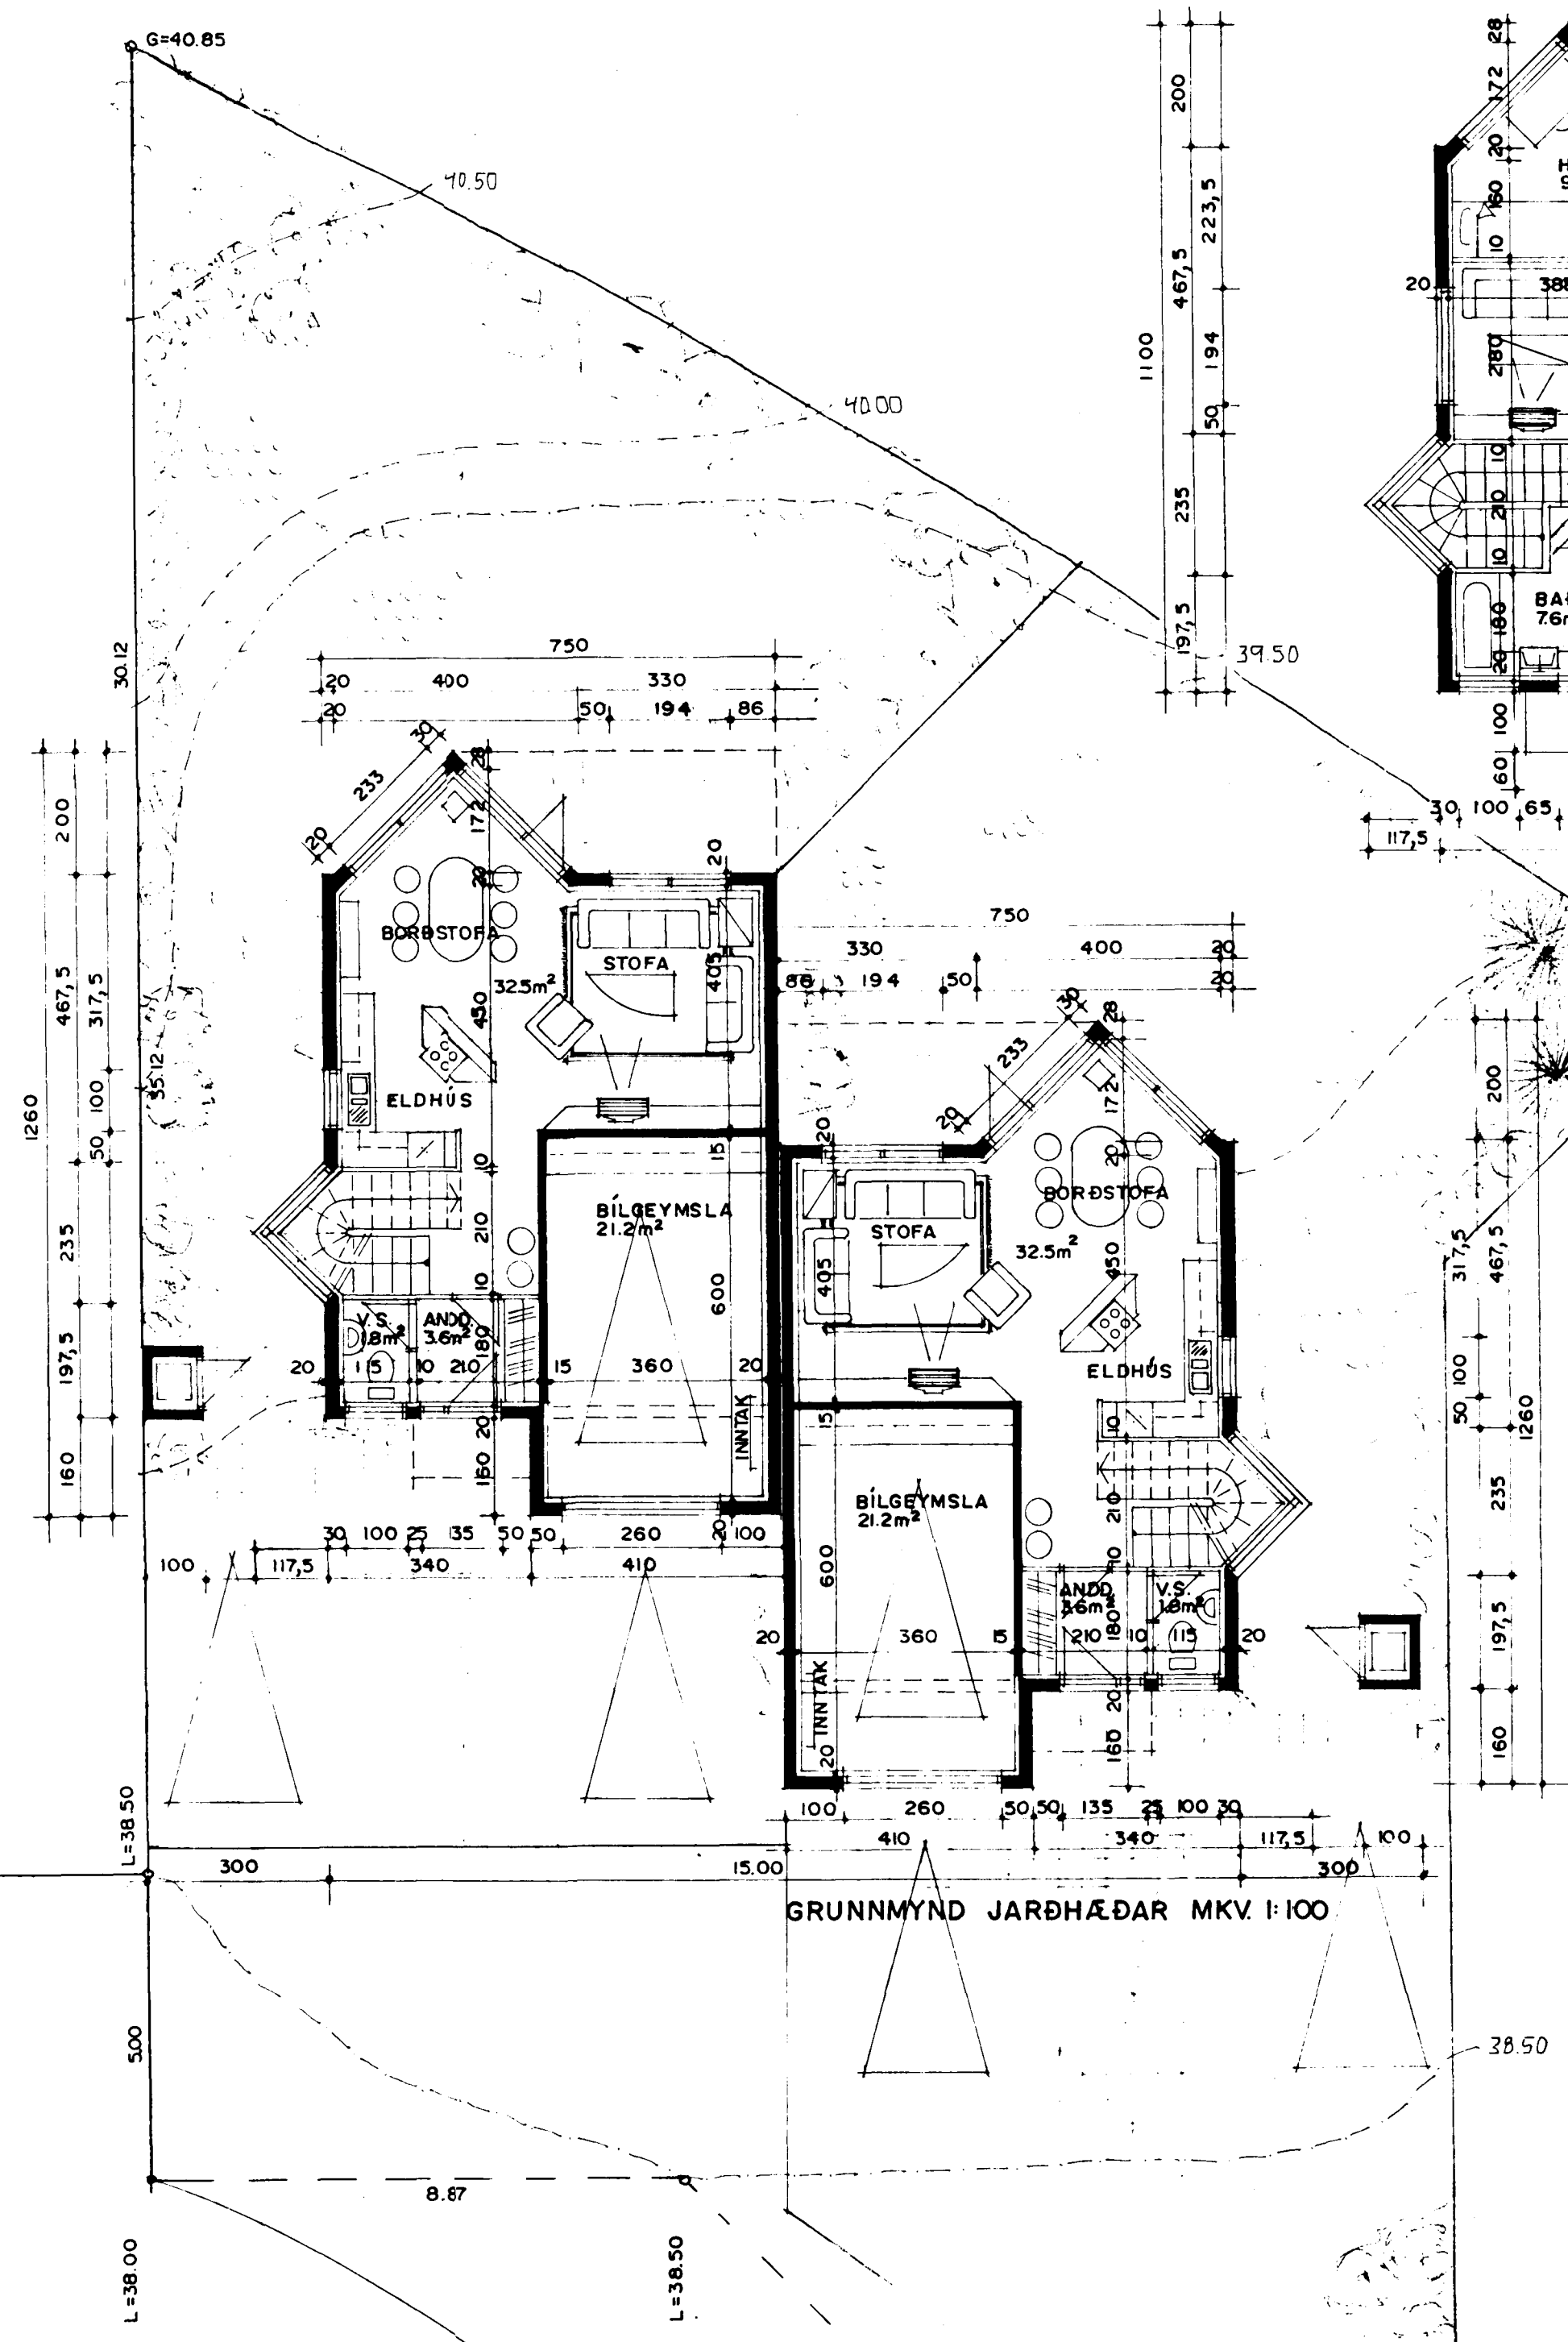

BREYTT. APRÍL 1991: LÓÐAMÖRK Í  
GÖTULÍNU MÍLLI KLAPPARHOLTS 6, 8 OG 10  
*Sigurður Þorvarðarson*