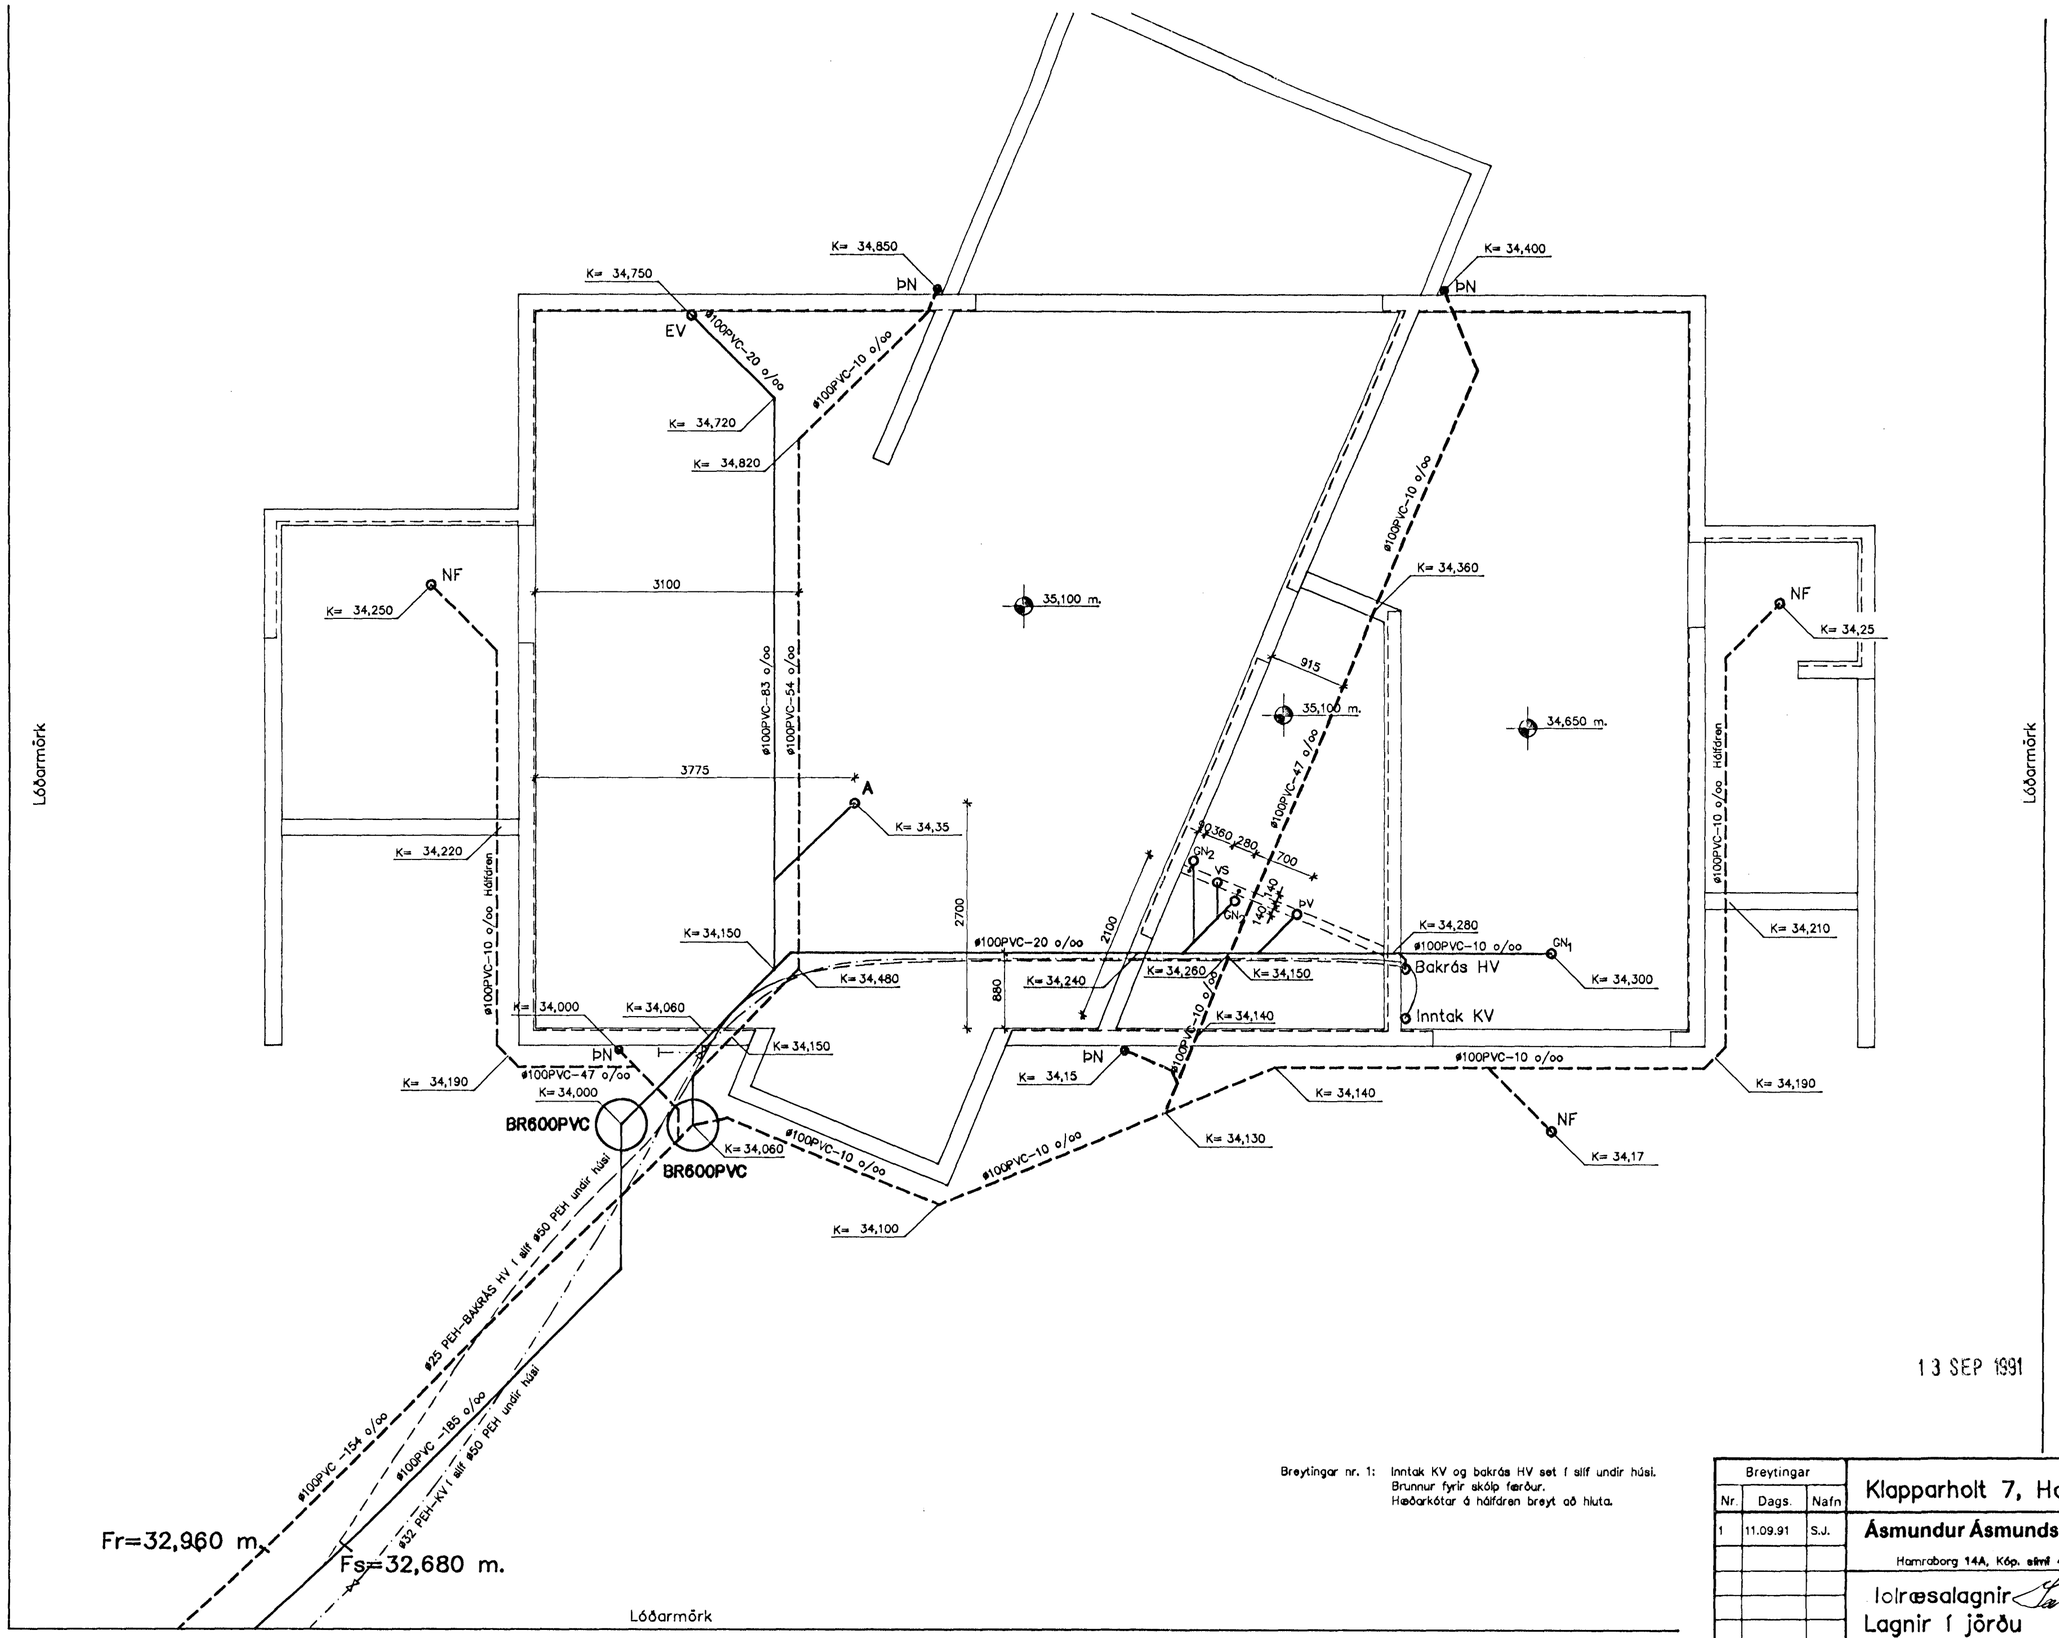

13 SEP 1991

HAFNARFJARDARBÆR
A.S.P.
BYGGINGAFULLTRUINN

Breytingar nr. 1: Inntak KV og bakrás HV set í slíf undir húsi.
Brunnur fyrir skólp færður.
Hæðarkótar á hálfdren breyt að hluta.

Breytingar			Klapparholt 7, Hafnarfirði
Nr.	Dags.	Nafn	
1	11.09.91	S.J.	**Ásmundur Ásmundsson** verkfræðingur
			Hamraborg 14A, Kóp. sími 44473
			Iolræsalagnir
			Lagnir í jörðu

HÁÁ ISJ S	
M1:50	
Nr 91.04-2.01	
Dags. 08.91	
201	