
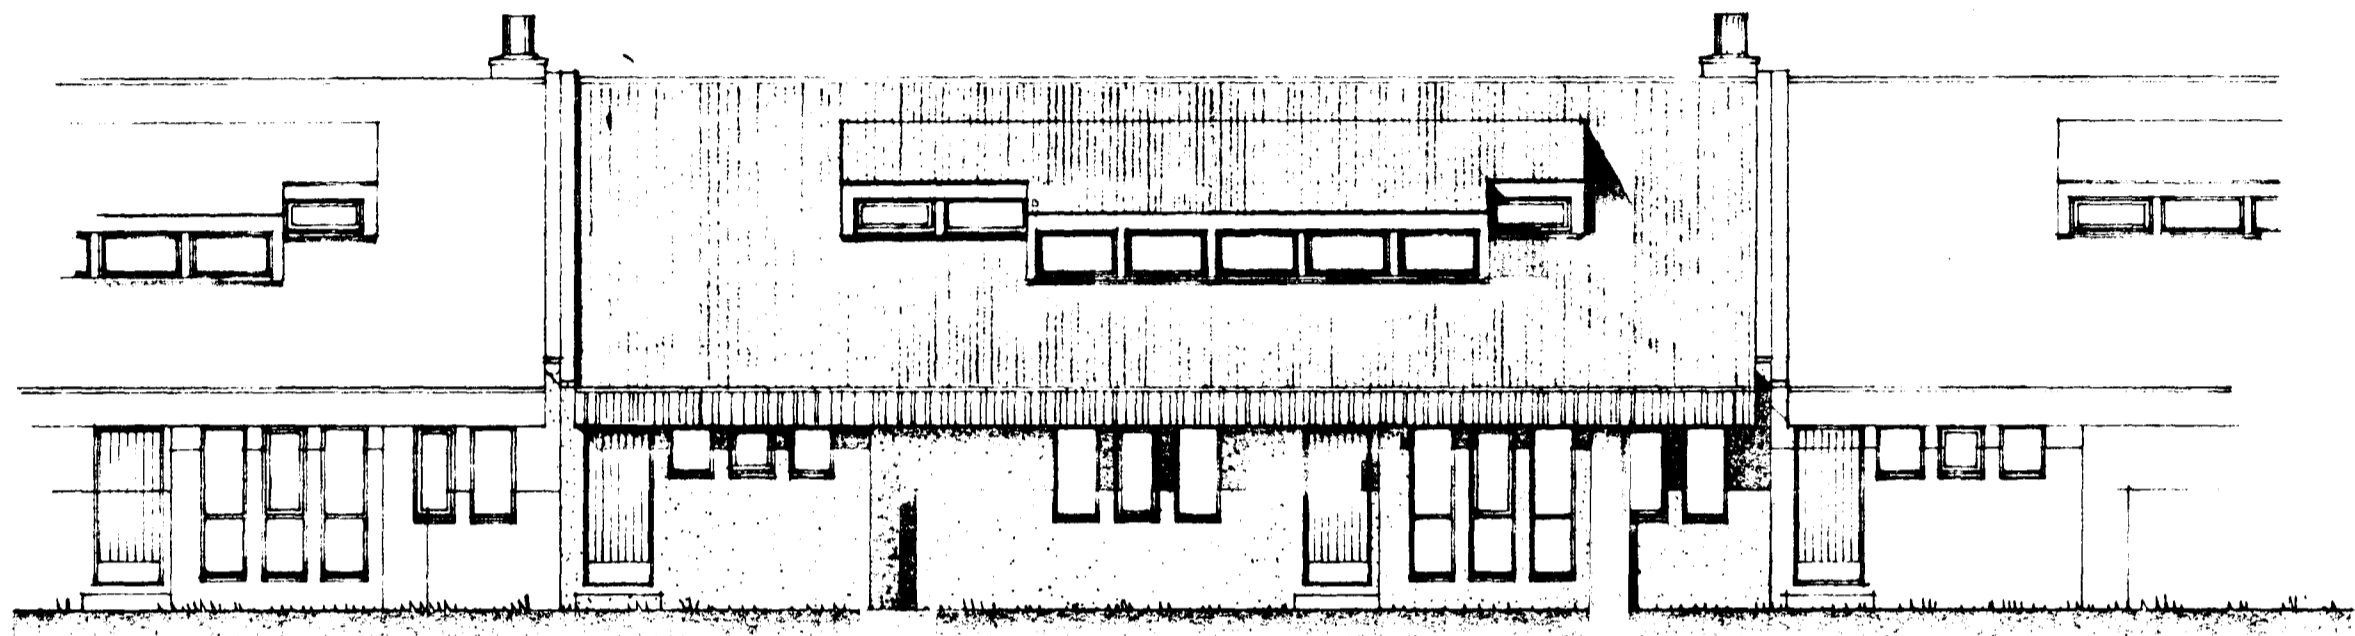


Ganga skal frá önnu  
eldstæði í samráði við  
sökkubúsifjóra



Samþykkt á fundi bygginga-  
nefndar þ. 18. 7. 79  
8. 8. 1981  
BYGGINGAFULLTRÚINN  
Í HAFNARFIRÐI  
*F. Sigurðsson*

• SNID A-A · M. 1:100 ·

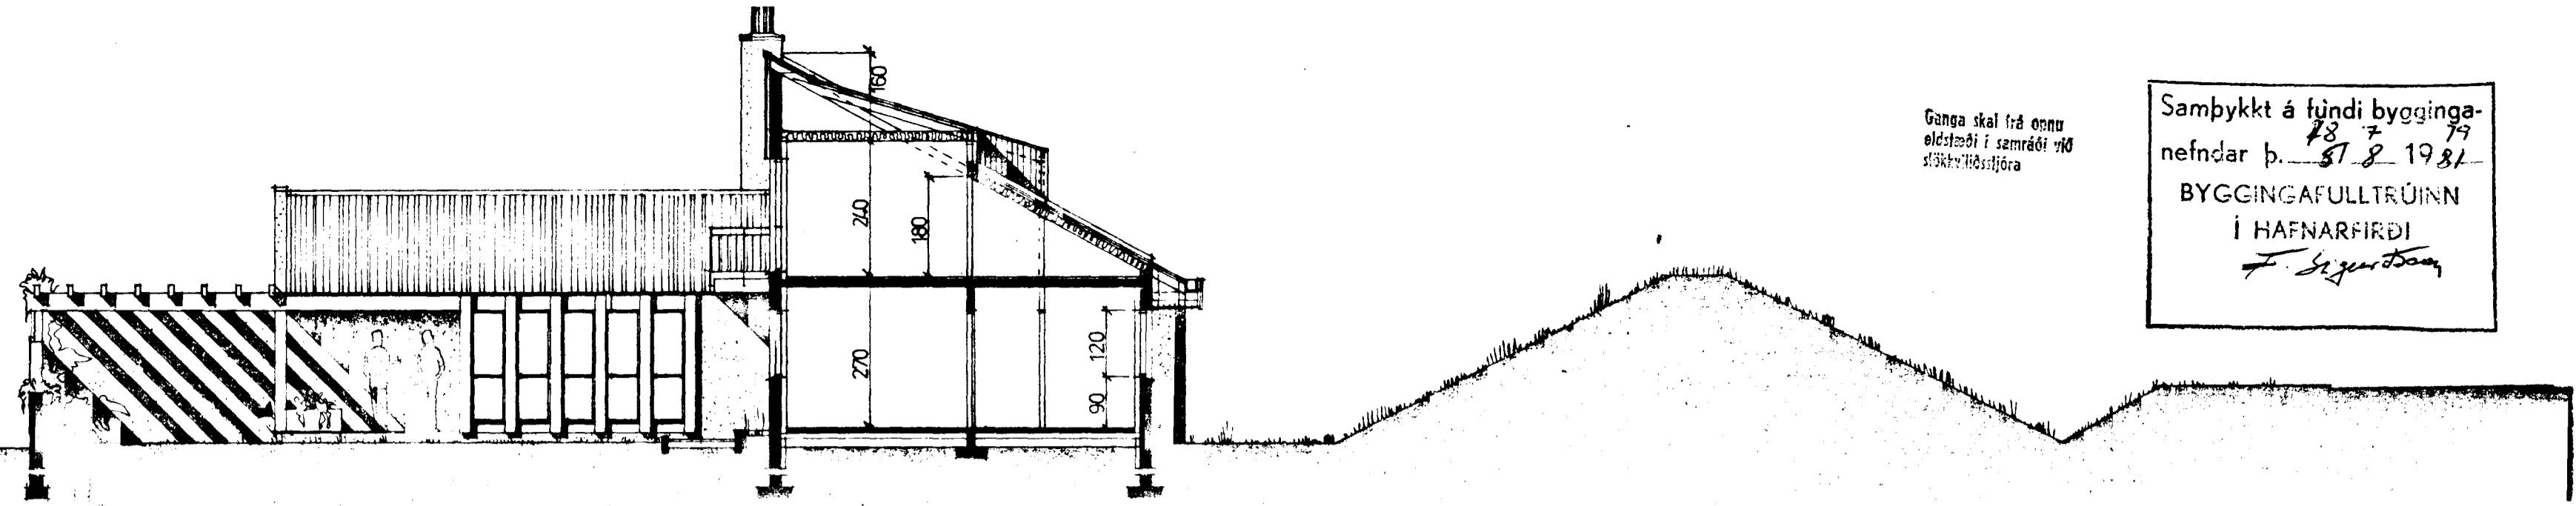

HLIÐ AÐ REYKJANESBRAUT

KVÆDIR VEGNA HLJÓÐEINANGRUNAR.  
15 c.m. STEINULLAREINANGRUN  
Í PAKI.  
PREFALT EINANGRUNARGLER Í  
GLUGGUM AÐ REYKJANESBRAUT.

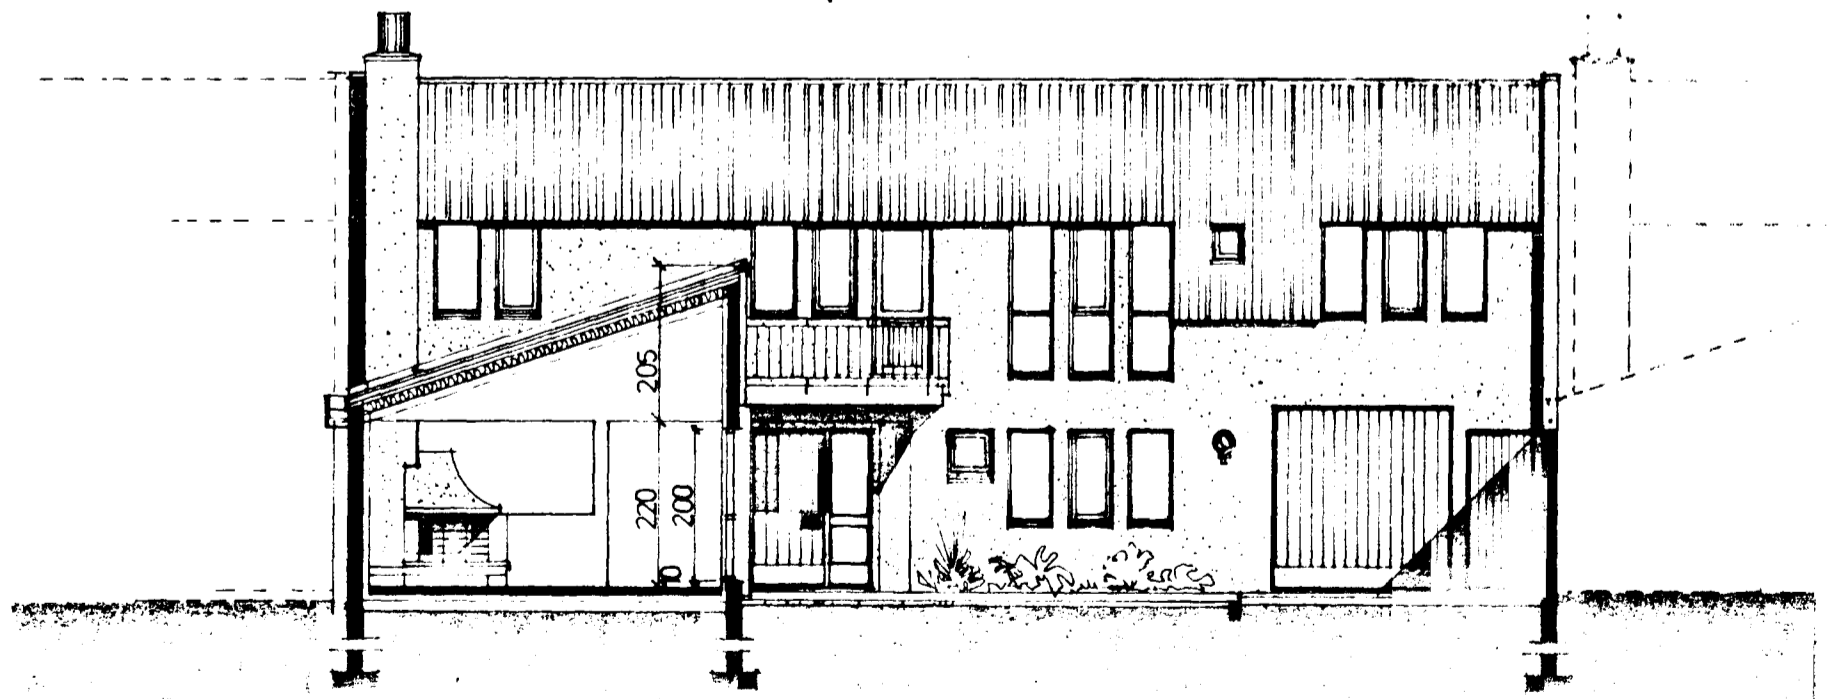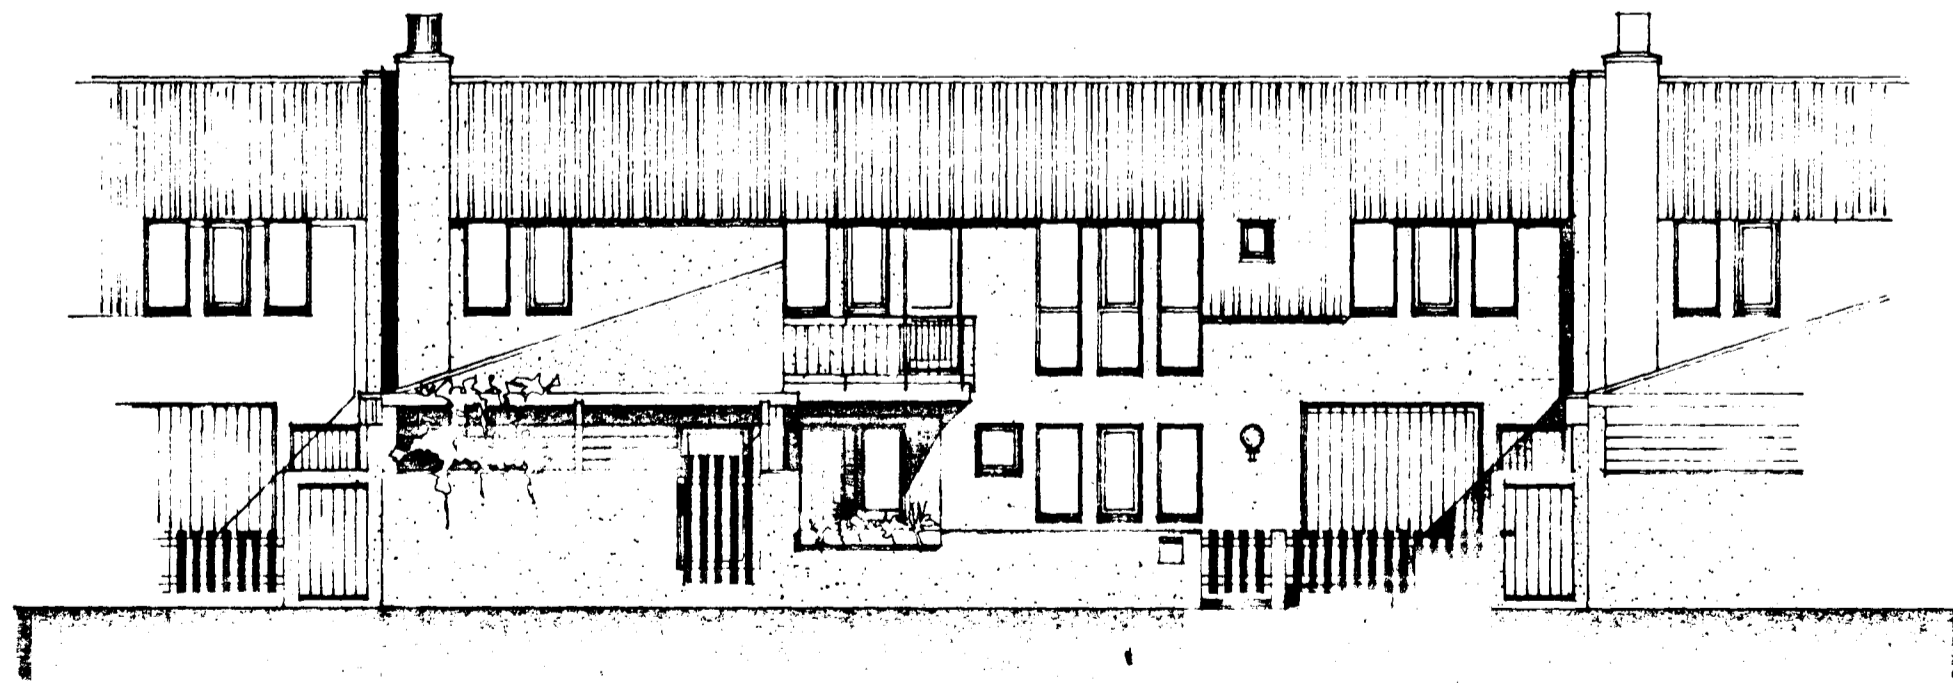

• SNID B-B · M. 1:100 ·

5100-0100 01

*Óli Þórðarson*