
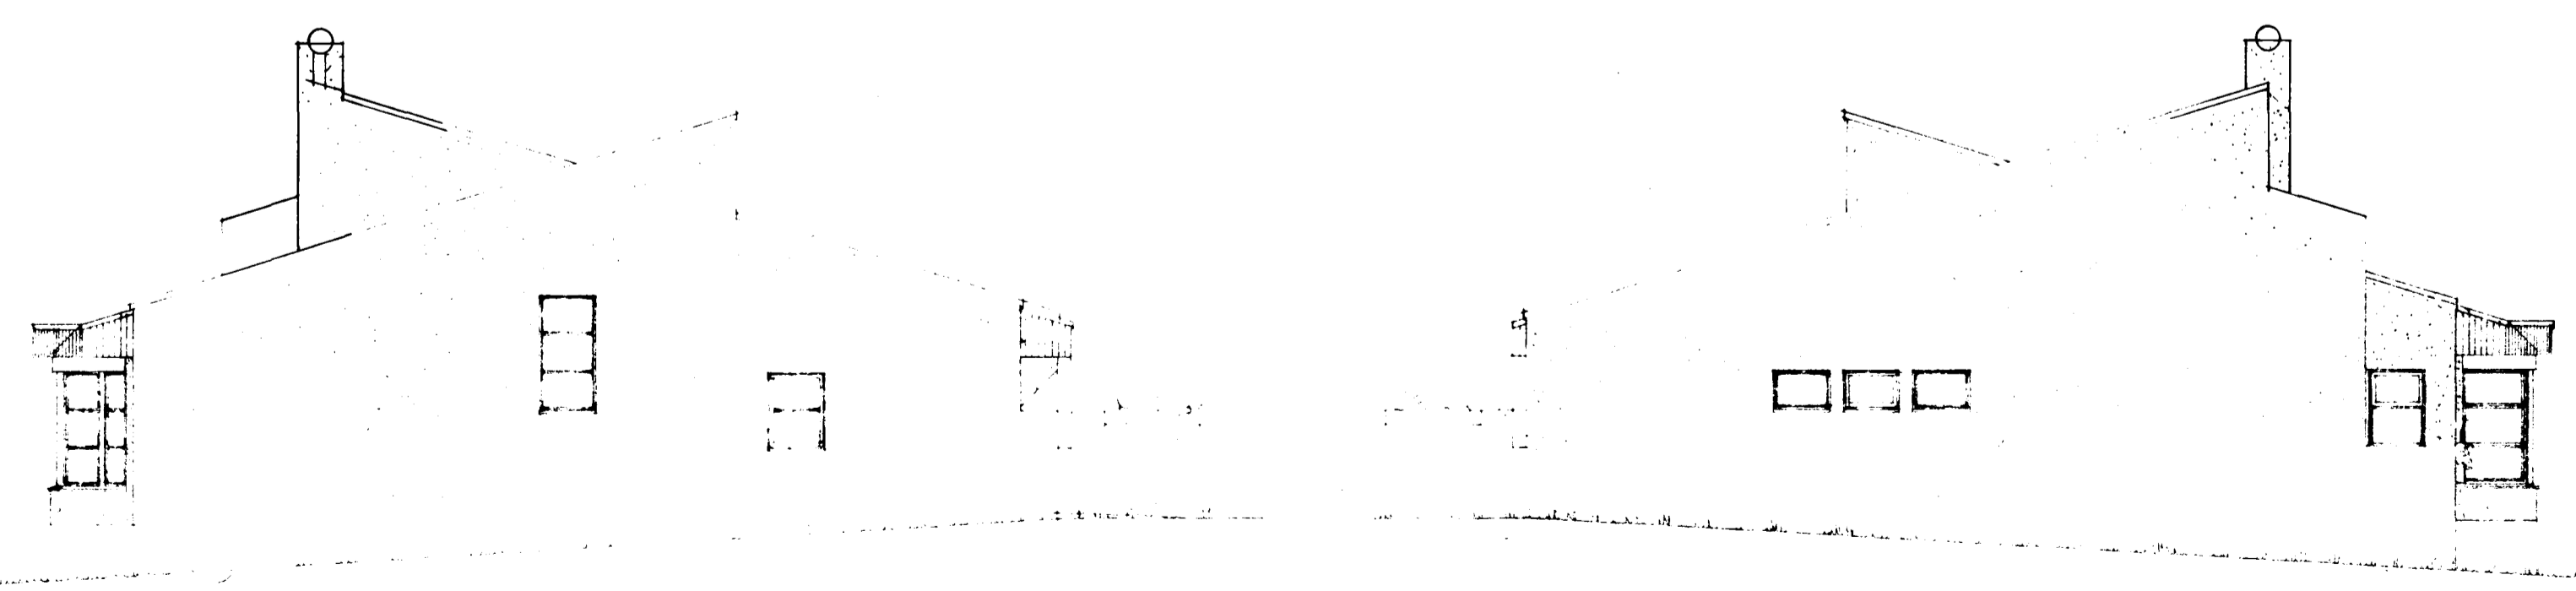
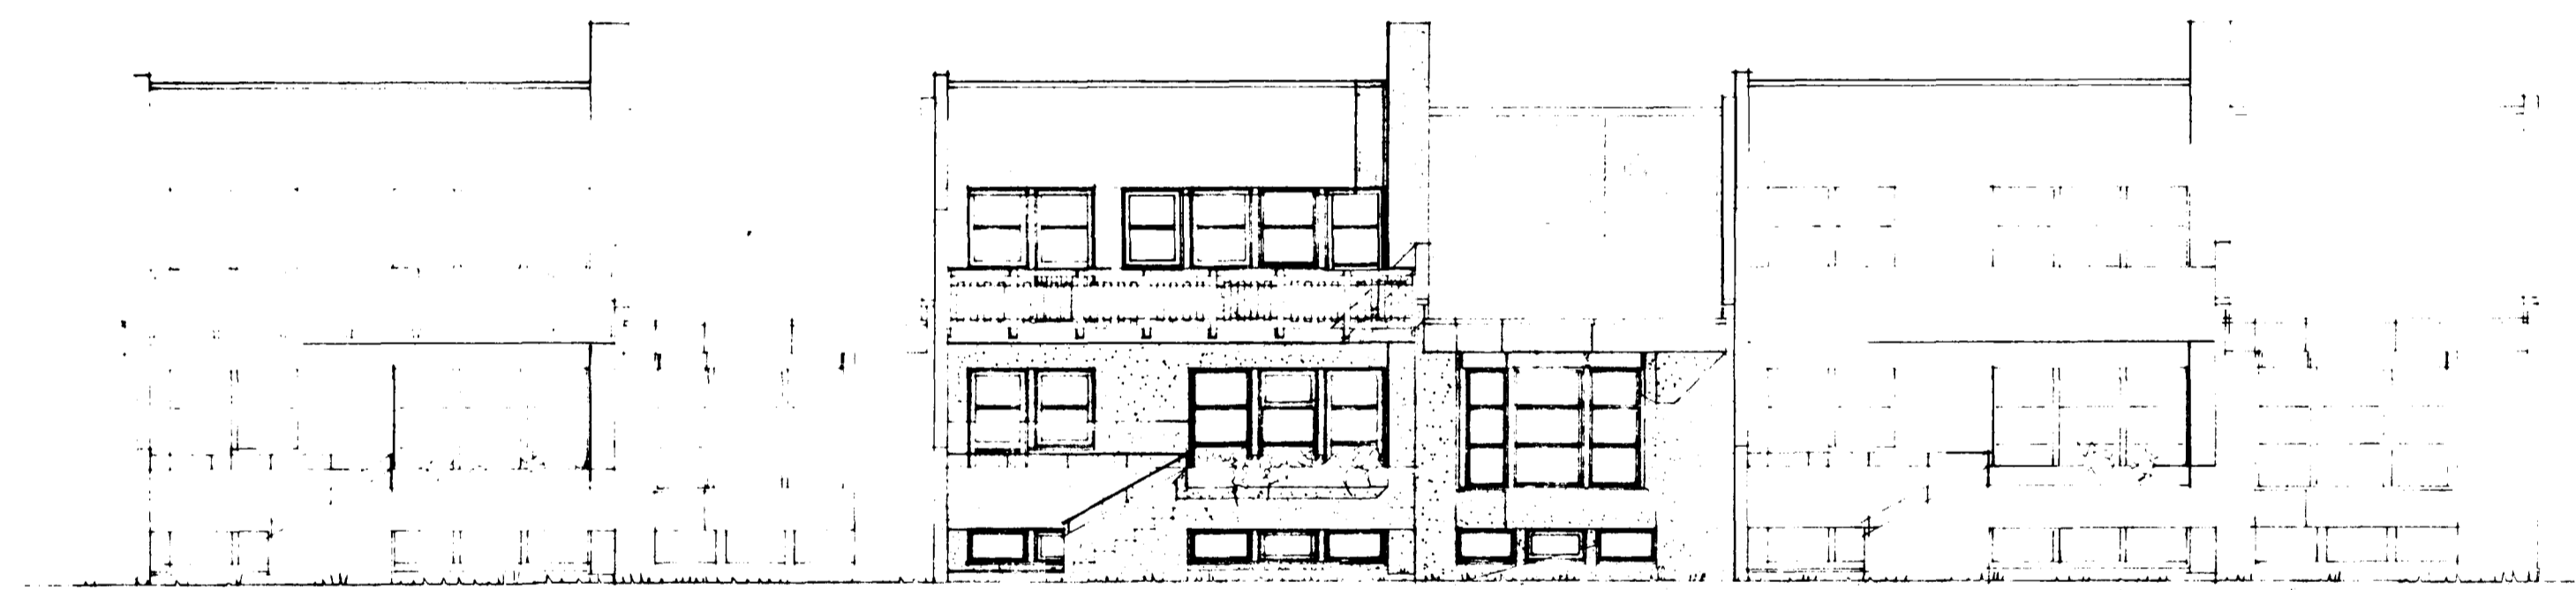


unþykkt & fundi bygginga-  
ráðs p. 20/2 1980  
fl. BYGGINGAFULLTRÚINN  
I HAFNARFIRÐI  
A. Þoroddsson.

Ganga skal frá öðru  
eðlisstæði í samráði við  
sökkvillissjóra

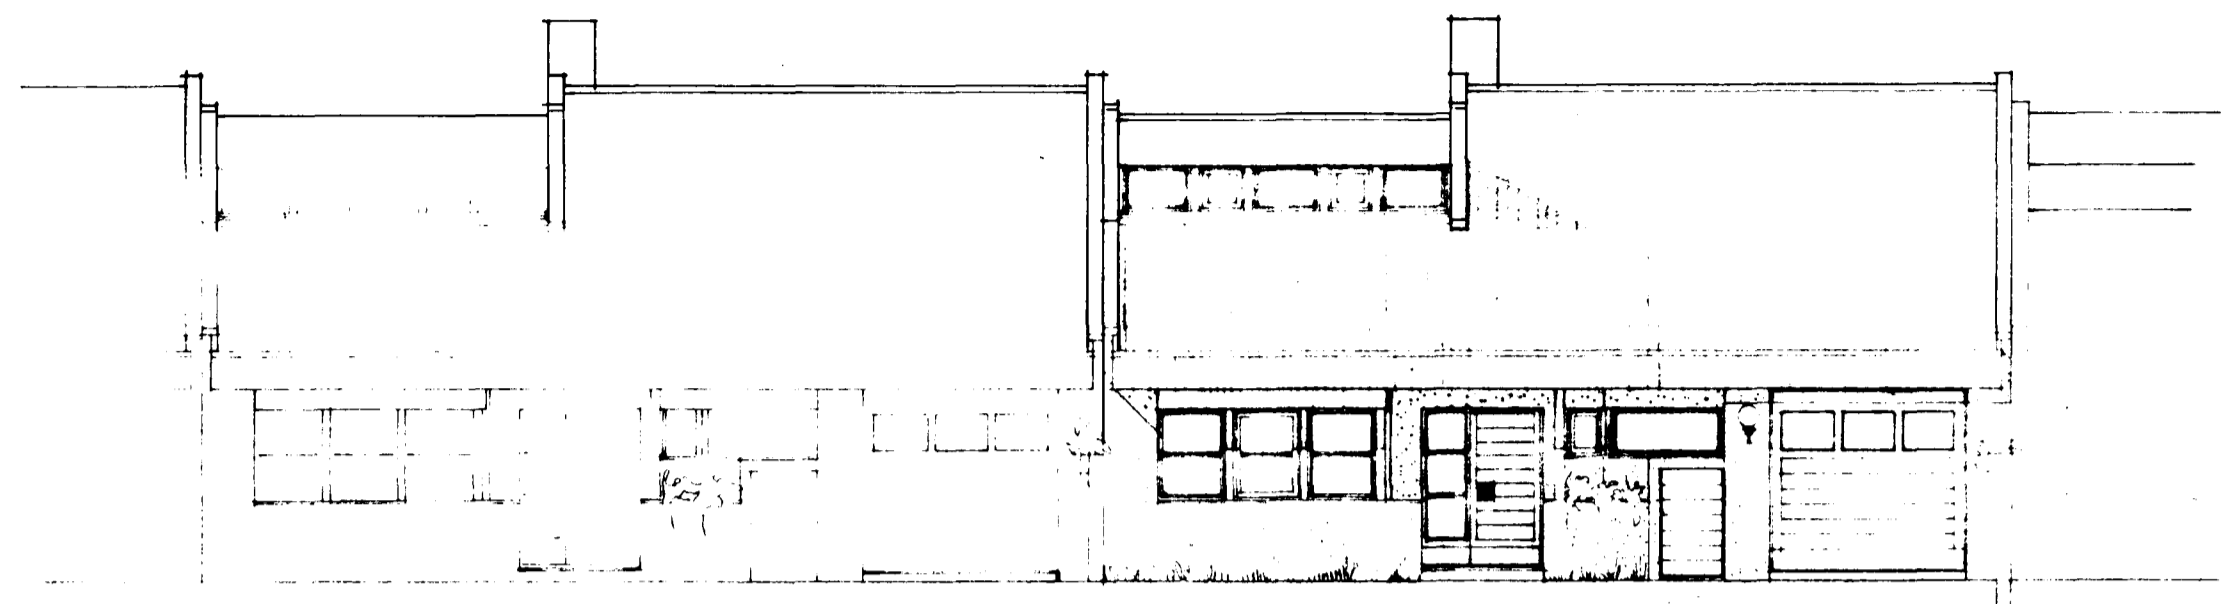

BREYTT 14.9.79

*Handwritten signature*

Klausturhvammur 11  
RÁÐHÚS, VIÐ KLAUSTURHVAMM, HAFNARFIRÐI

(B)