
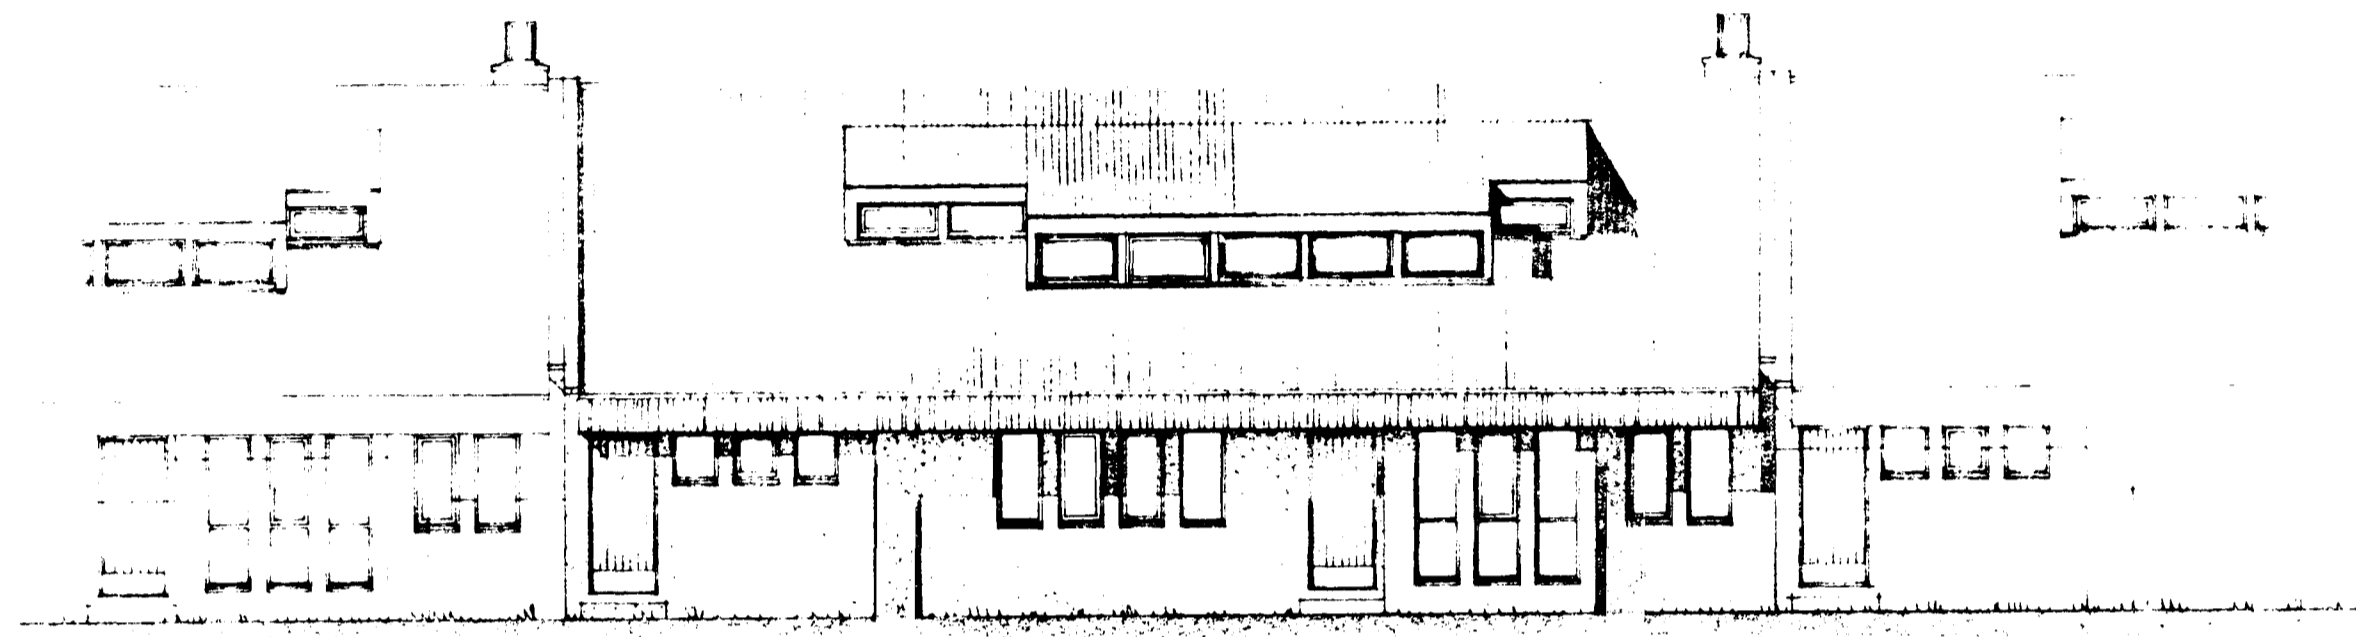


Samþykkt á fundi bygginga-  
nefndar þ. 19.6.1981  
BYGGINGAFULLTRÚÐIN  
Í HAFNARFIRÐI



Ganga skal frá opnu  

· SNID A-A · M. 1:100 ·

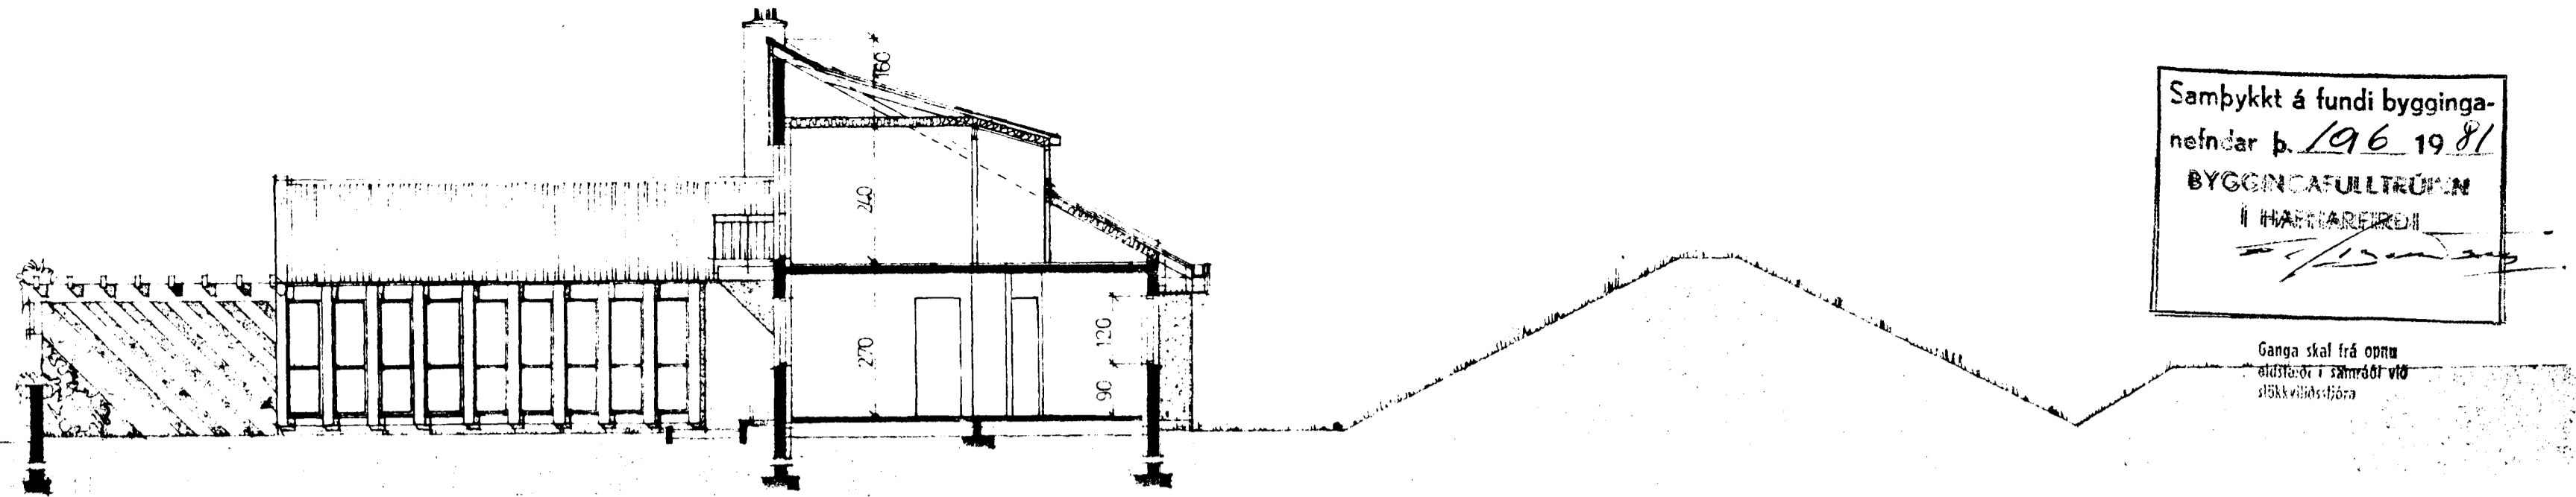

HLIÐ AÐ REYKJANESBRAUT

KVÆÐIR VEGNA HLÍÐEINANGRUNAR  
15cm STEINULLAÞEINANGRUN  
Í ÞAKI  
PREFALT EINANGRUNARGLER  
GLUGGUM AÐ REYKJANESBRAUT

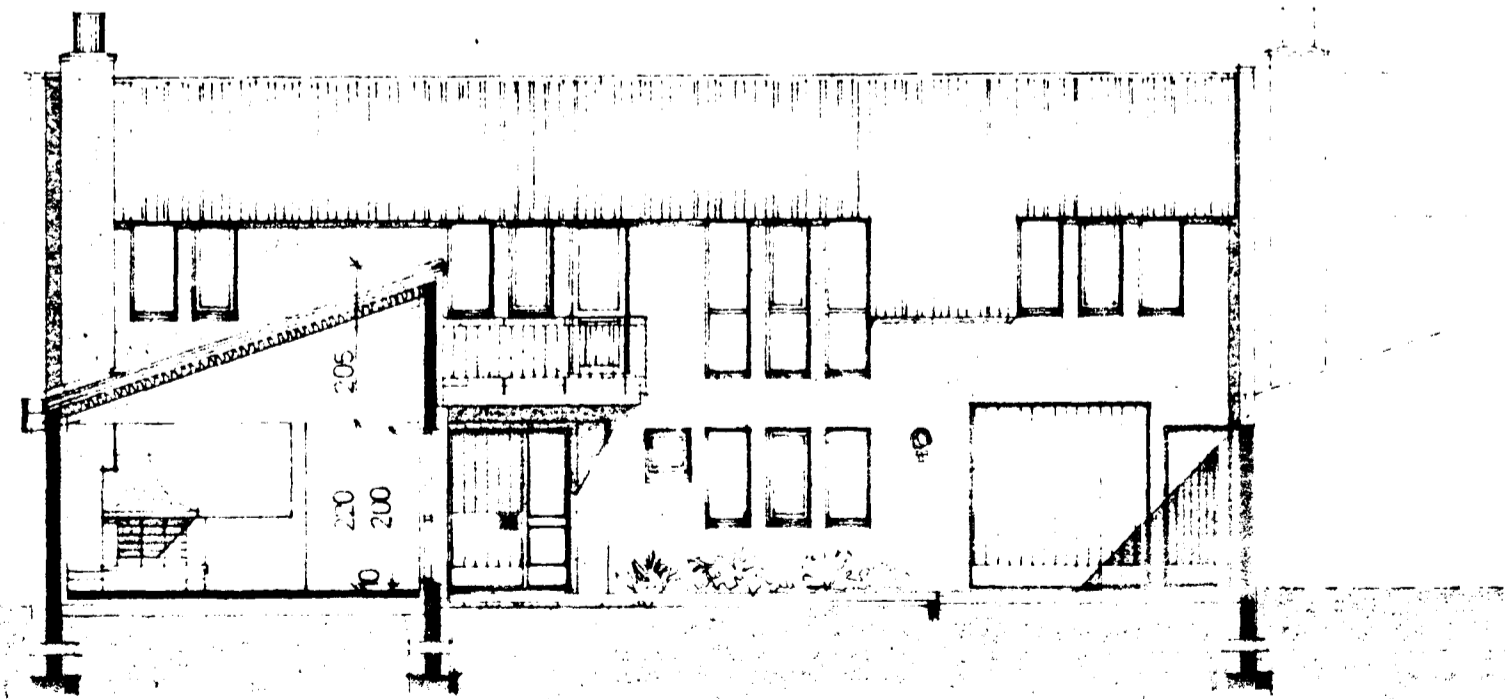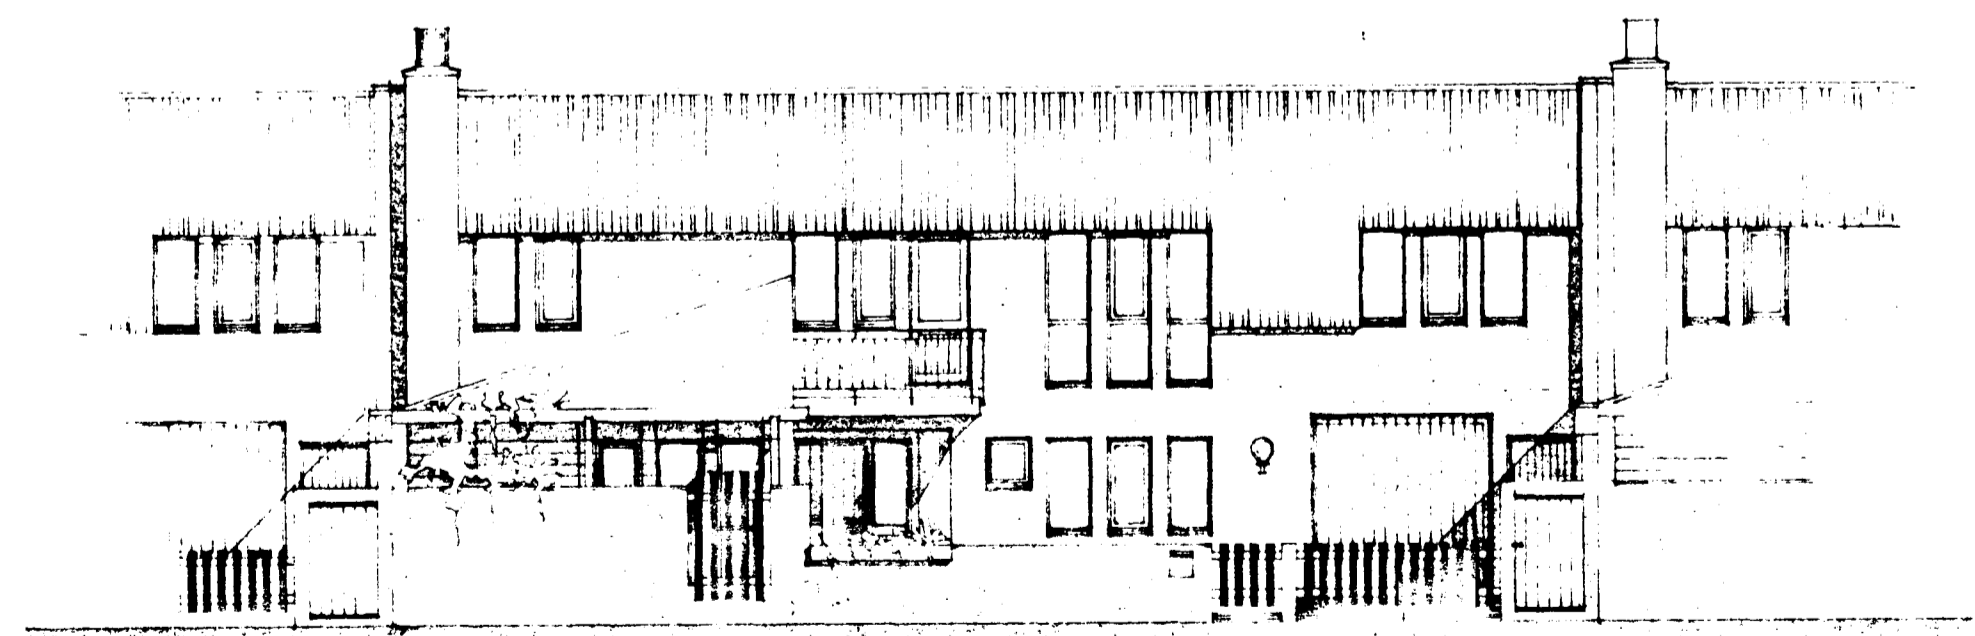

· SNID B-B · M. 1:100 ·

5100-0120 01

Ⓔ NR.12

*Óli Þórðarson*