


KERFI ~1:50

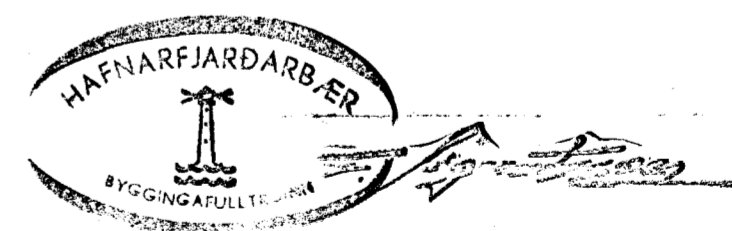

SKÝRINGAR SJÁ TEIKN NR. 20.

HUS B

KLAUSTURHVAMMUR 13	MÆLIKVARDI ~1:50	VERK 8001	TEIKN NR 24
VATNSLÖGN - KERFI	Hannað: <i>[initials]</i> Teiknað: <i>[initials]</i>	Yfirfarð: <i>[initials]</i> Samb: <i>[initials]</i>	DAGS MAÍ 80
JÓHANN GUNNAR BERGPÓRSSON VERKFR MVFI STRANDGÖTU 11 - HAFNARFIRÐI - SÍMI 53315	BREYTT AGÚST '81		