
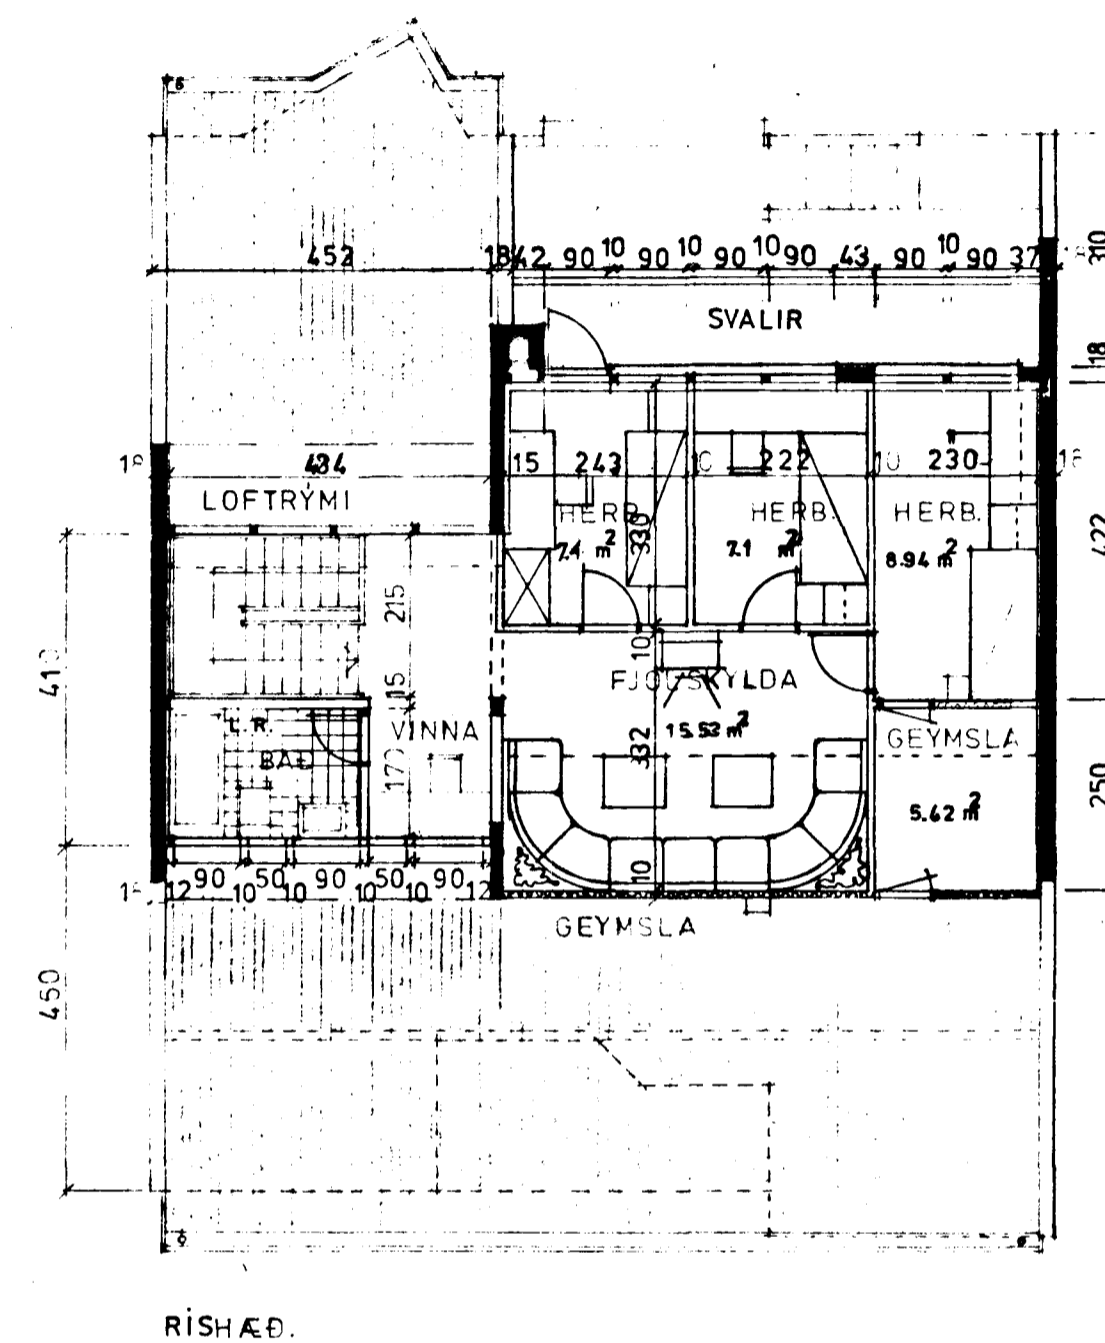
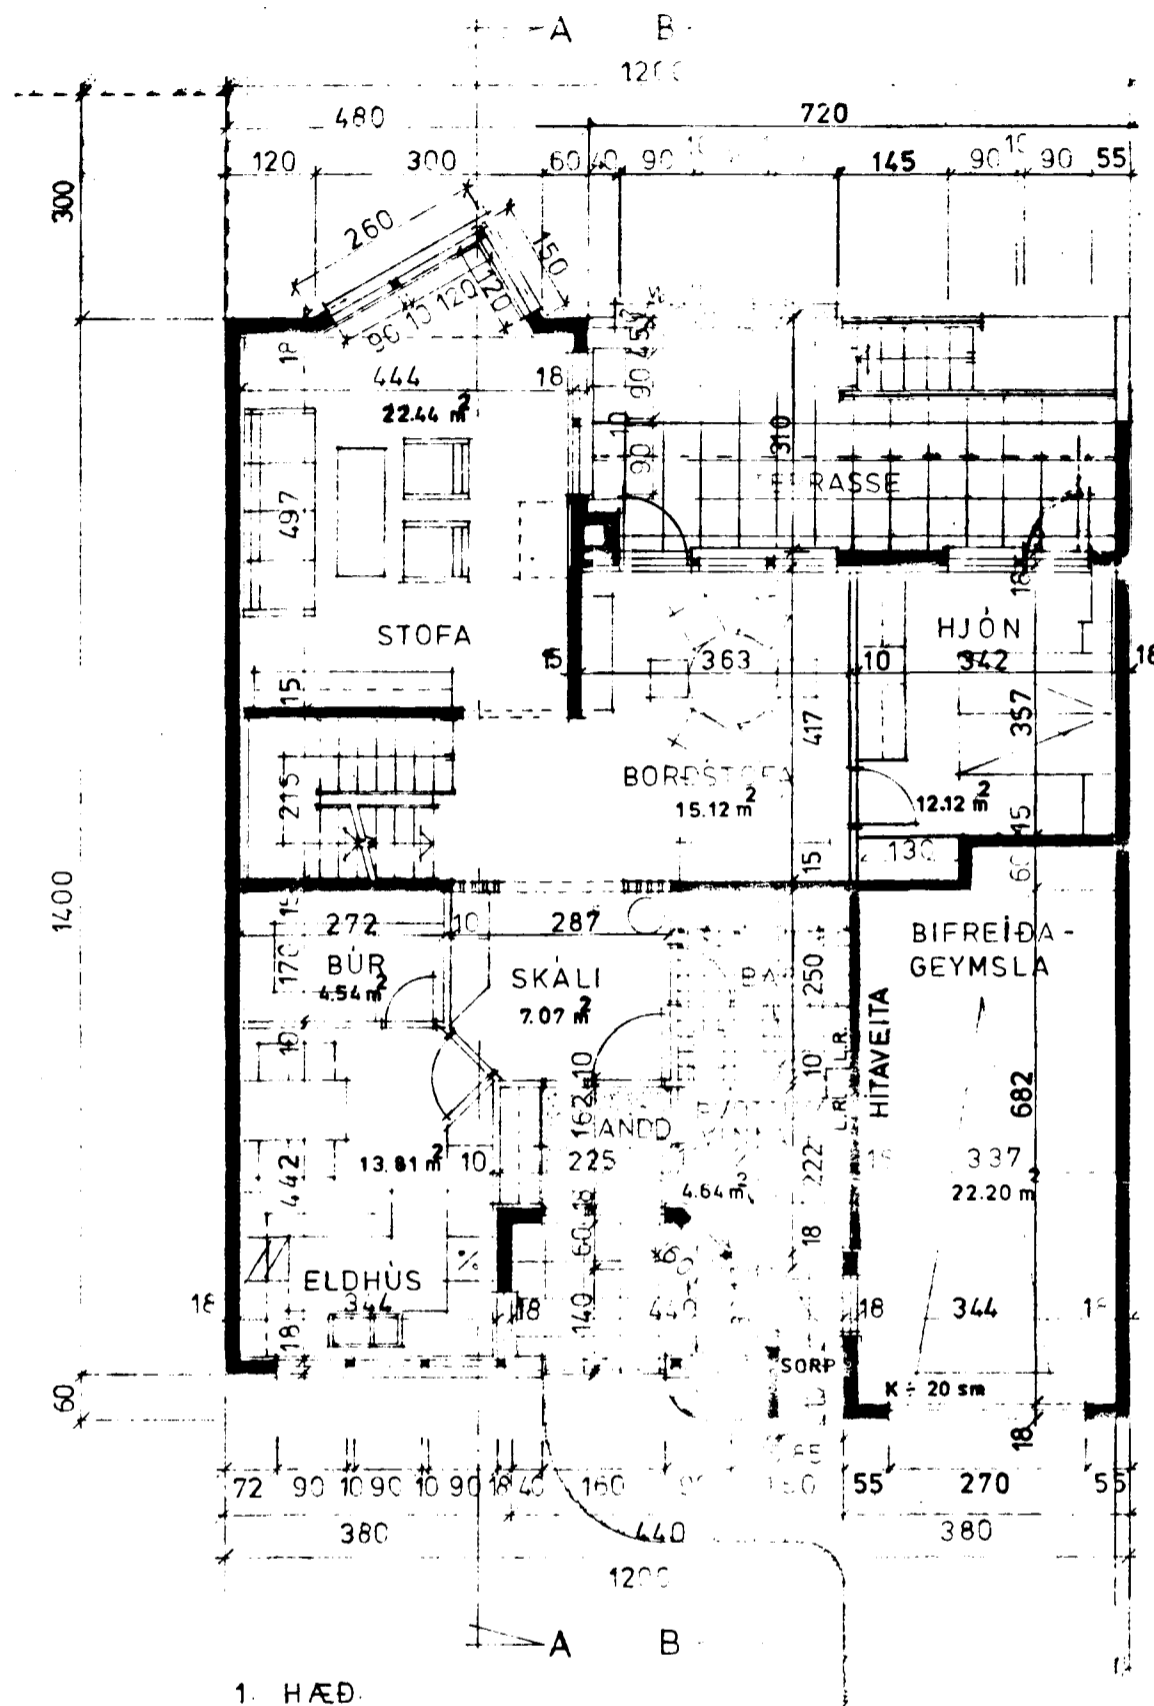


Samþykkt á fundi bygginga-
ráðs d. 20. 2. 1980



Ganga skal frá önnu
eldstjórn í samráði við
stjórnunarsjóra

fl. BYGGINGAFULLTRÚINN
Í HAFNARFIRÐI
J. Thoroddsson.

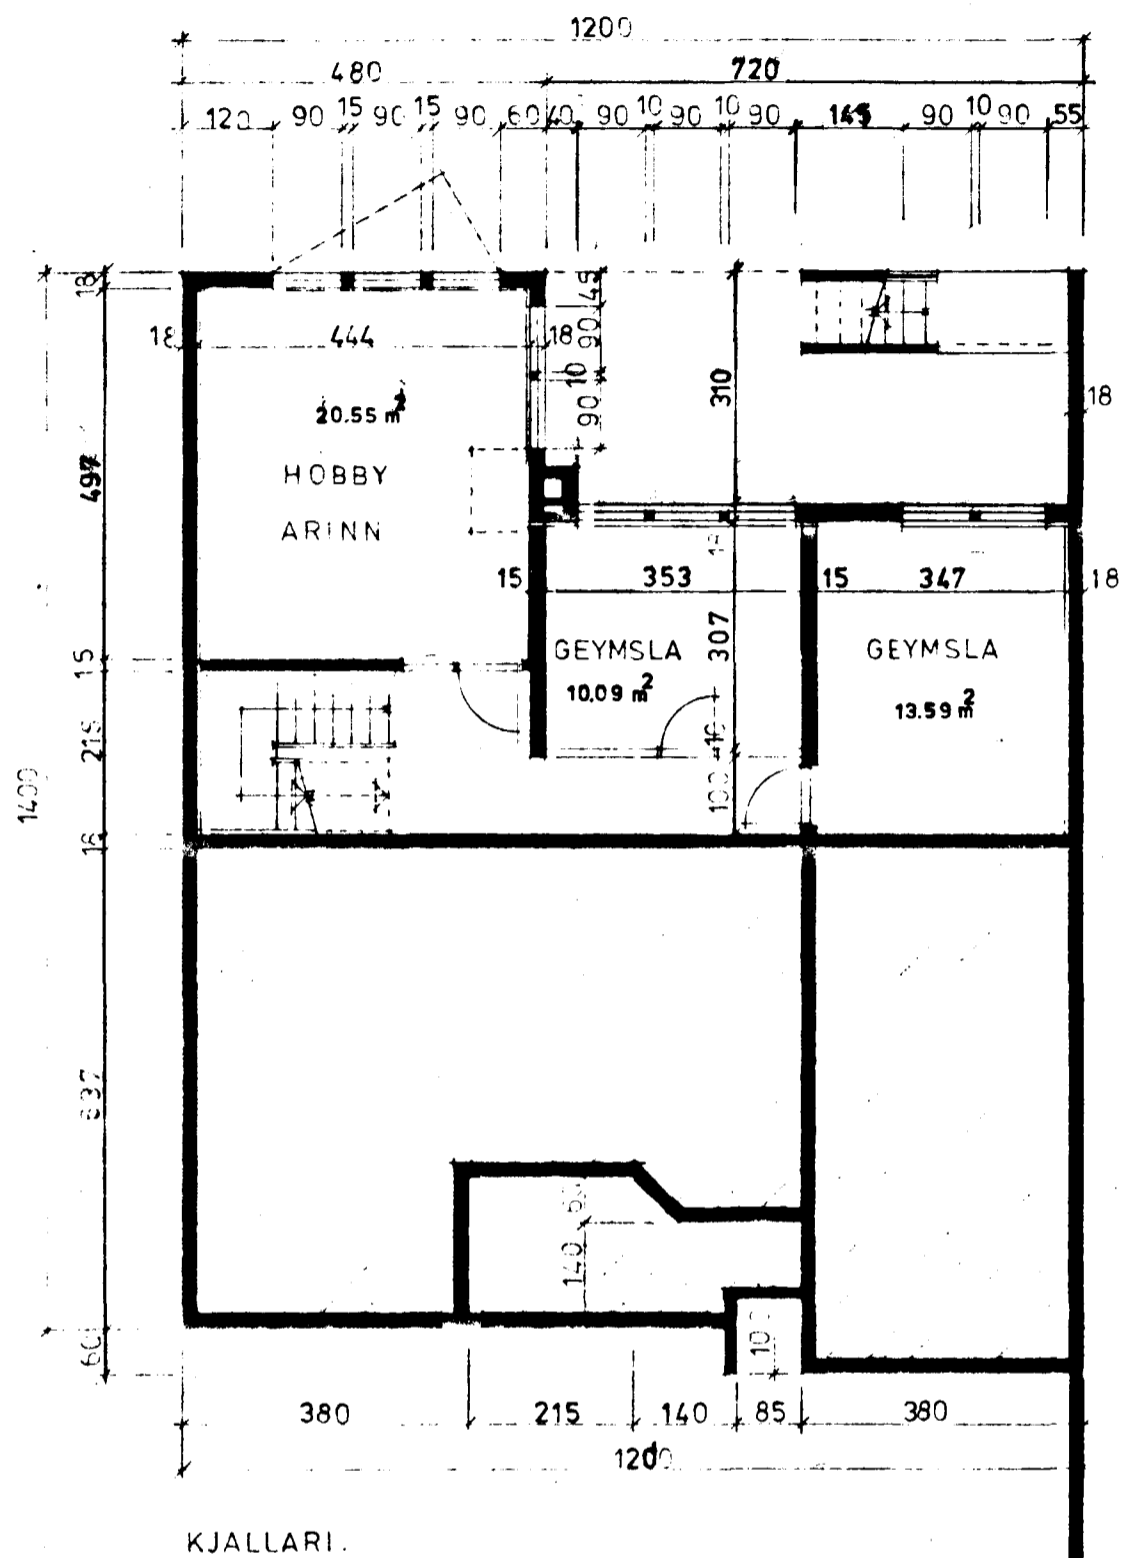

KÖLNUNARTÖLUR SÉU
SAMKV. ISL. ST. 66

BRÚTTÓ:	NETTO, (HÚSN.M.LÁN):
KJALLARI: 67.5 M ²	
1. HÆÐ: 114.8	93.8 M ²
BÍFR.G.: 28.1	
RÍS: 114.5	41.8
	135.6 M ²
RÚMMÁL: 825.8 M ³	

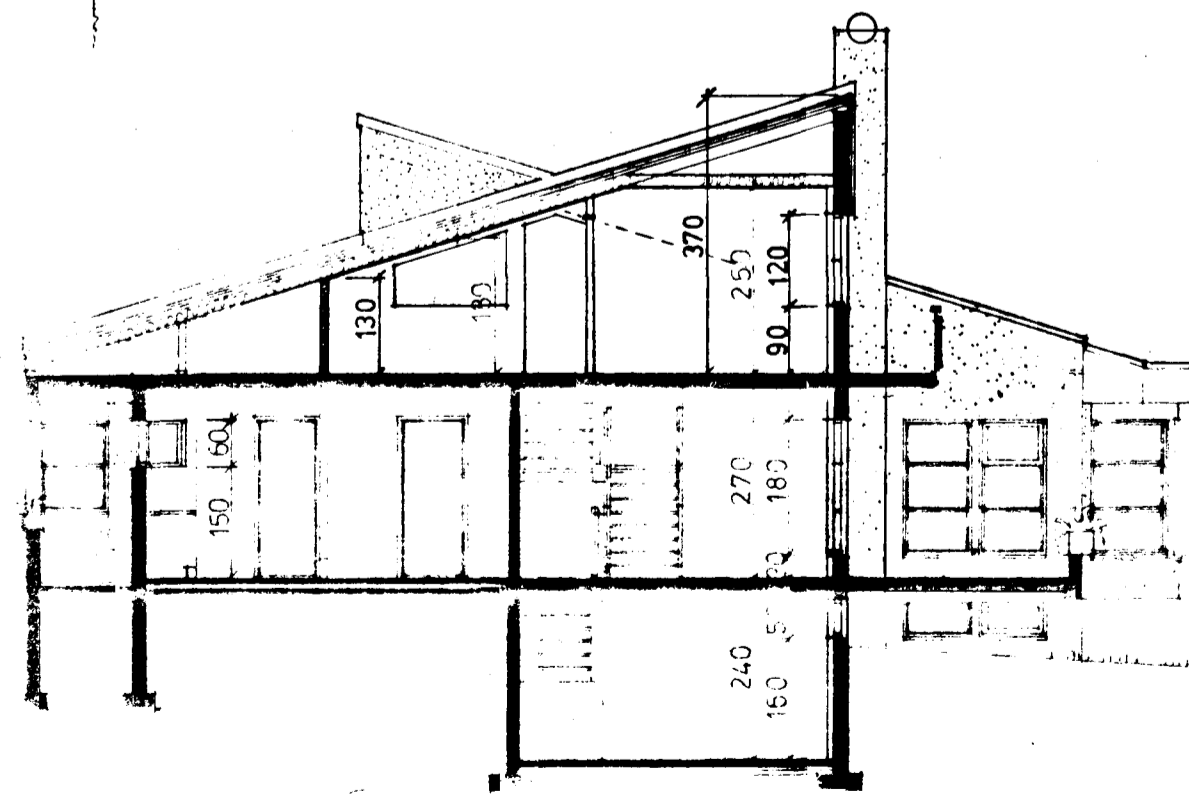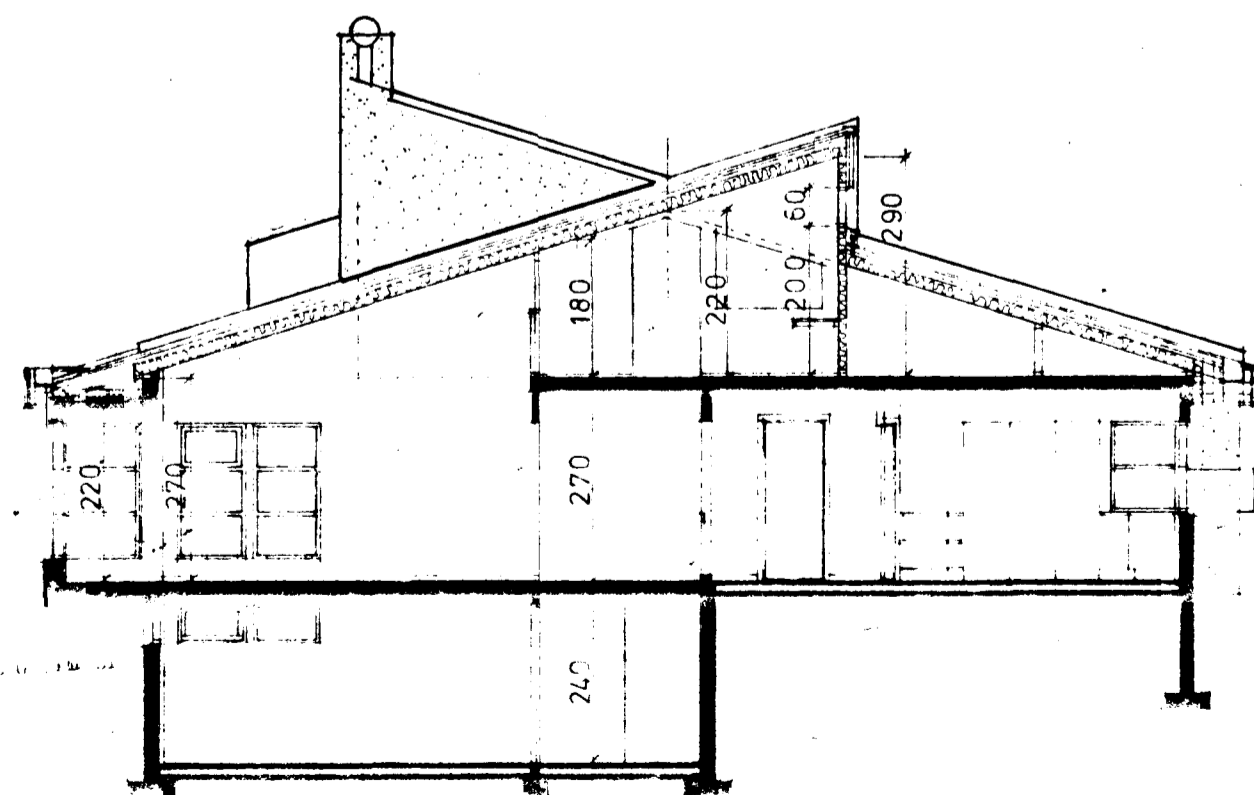

6.11.79
BREYTT 14.9.79

Oli Þoroddsson

13