



Samþykkt á fundi bygginga-
nefndar þ. 18.12.1979
BYGGINGAFULLTRÚBIN
Í HAFNARFIRDI
fh. G. Sævið.

Ganga skal frá önnu
eldstæði í samráði við
slökkviliðsstjóra

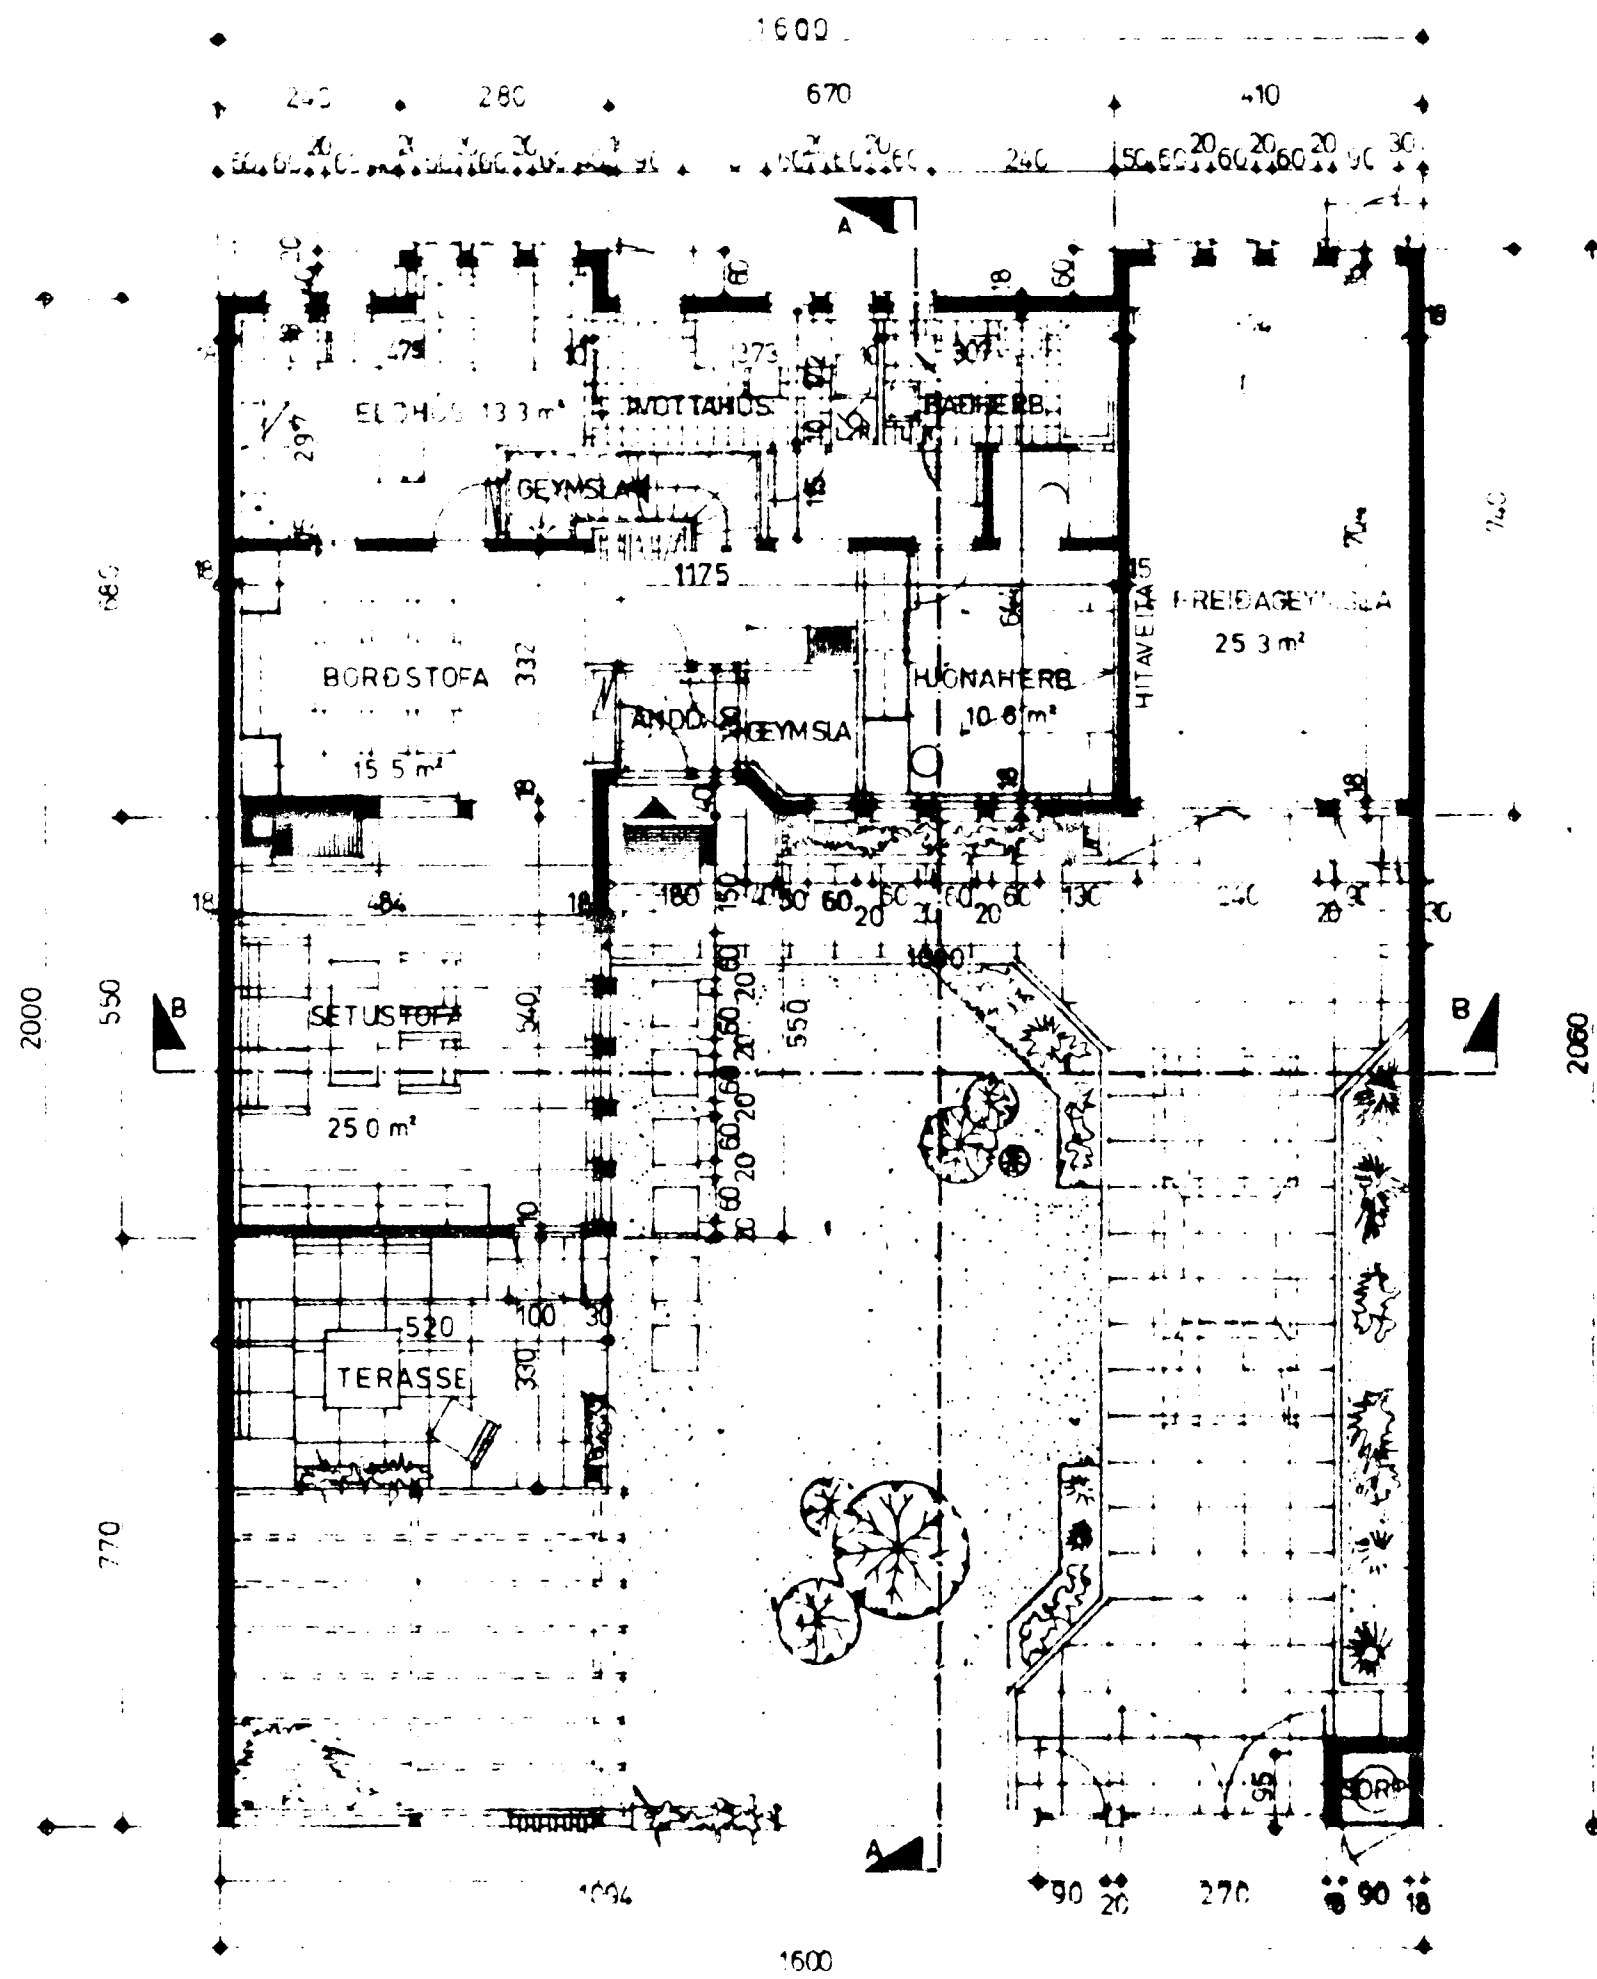

GRUNNMYND JARÐHÆÐAR M. 1:100

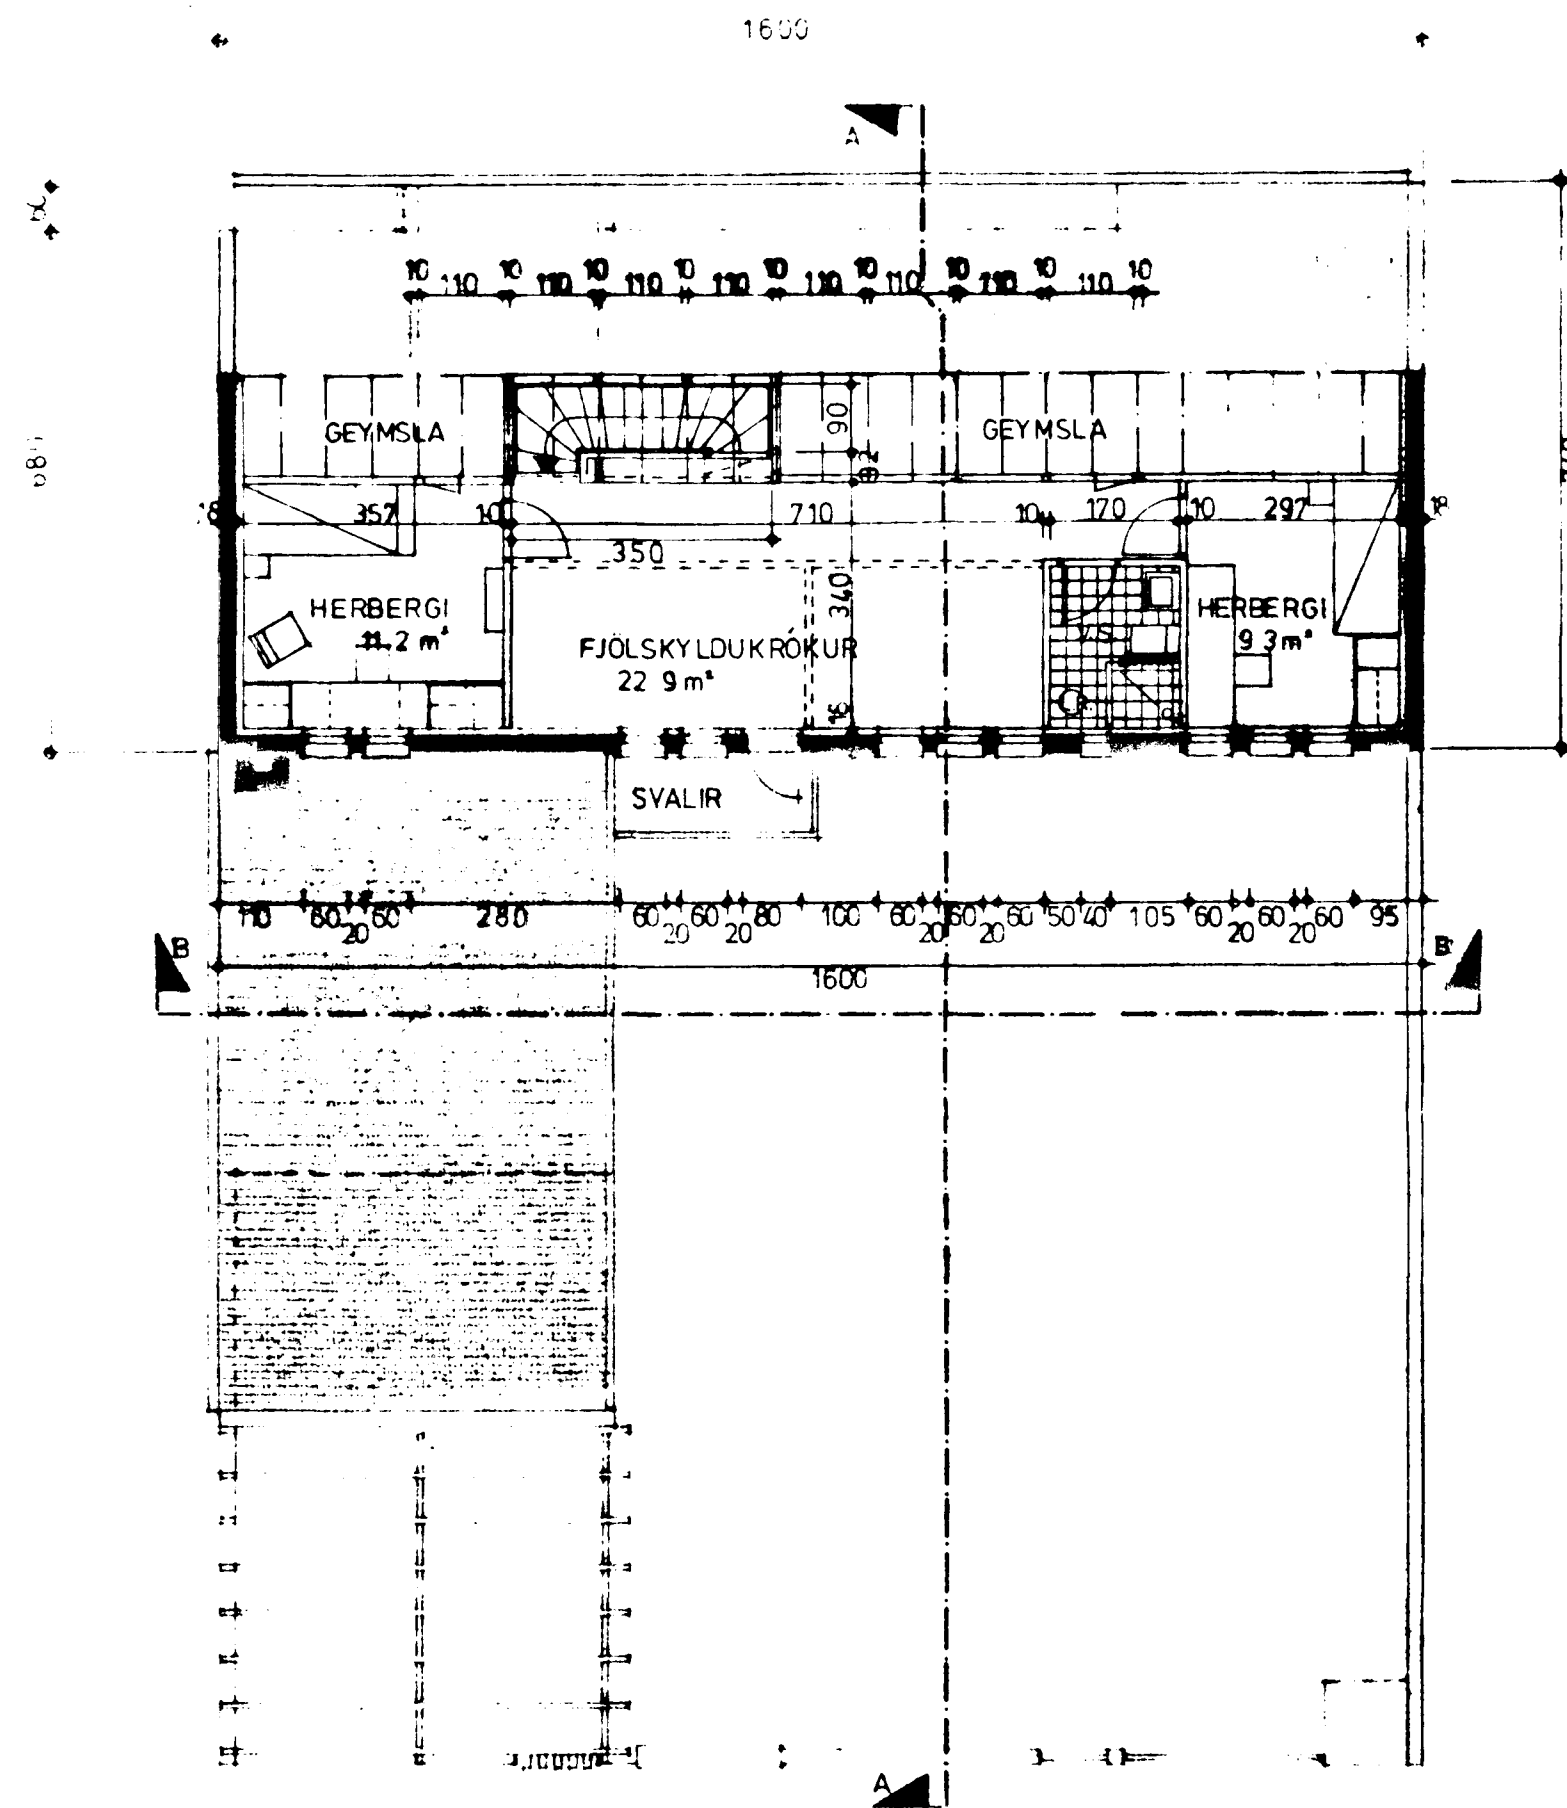

GRUNNMYND RIS M. 1:100

FLATARMÁL

BRÚTTÓ GÓLFFLOTUR JARÐHÆÐAR : 111,1 m²
 BRÚTTÓ GÓLFFLOTUR RIS : 108,8 m²
 BRÚTTÓ GÓLFFLOTUR BILGEYMSLU : 29,56 m²
 SAMANLAGÐUR GÓLFFLOTUR ÁN BILGEYMSLU : 219,9 m²
 M/BILGEYMSLU : 249,5 m²
 NETTÓ GÓLFFLOTUR JARÐHÆÐAR : 9,25 m²
 NETTÓ GÓLFFLOTUR RIS : 49,28 m²
 SAMANLAGÐUR NETTÓ GÓLFFLOTUR : 143,53 m²
 RÚMMÁL 644,8 m³
 (TEPRASEPAK 17,5 m³)

Óli Þórðarson