
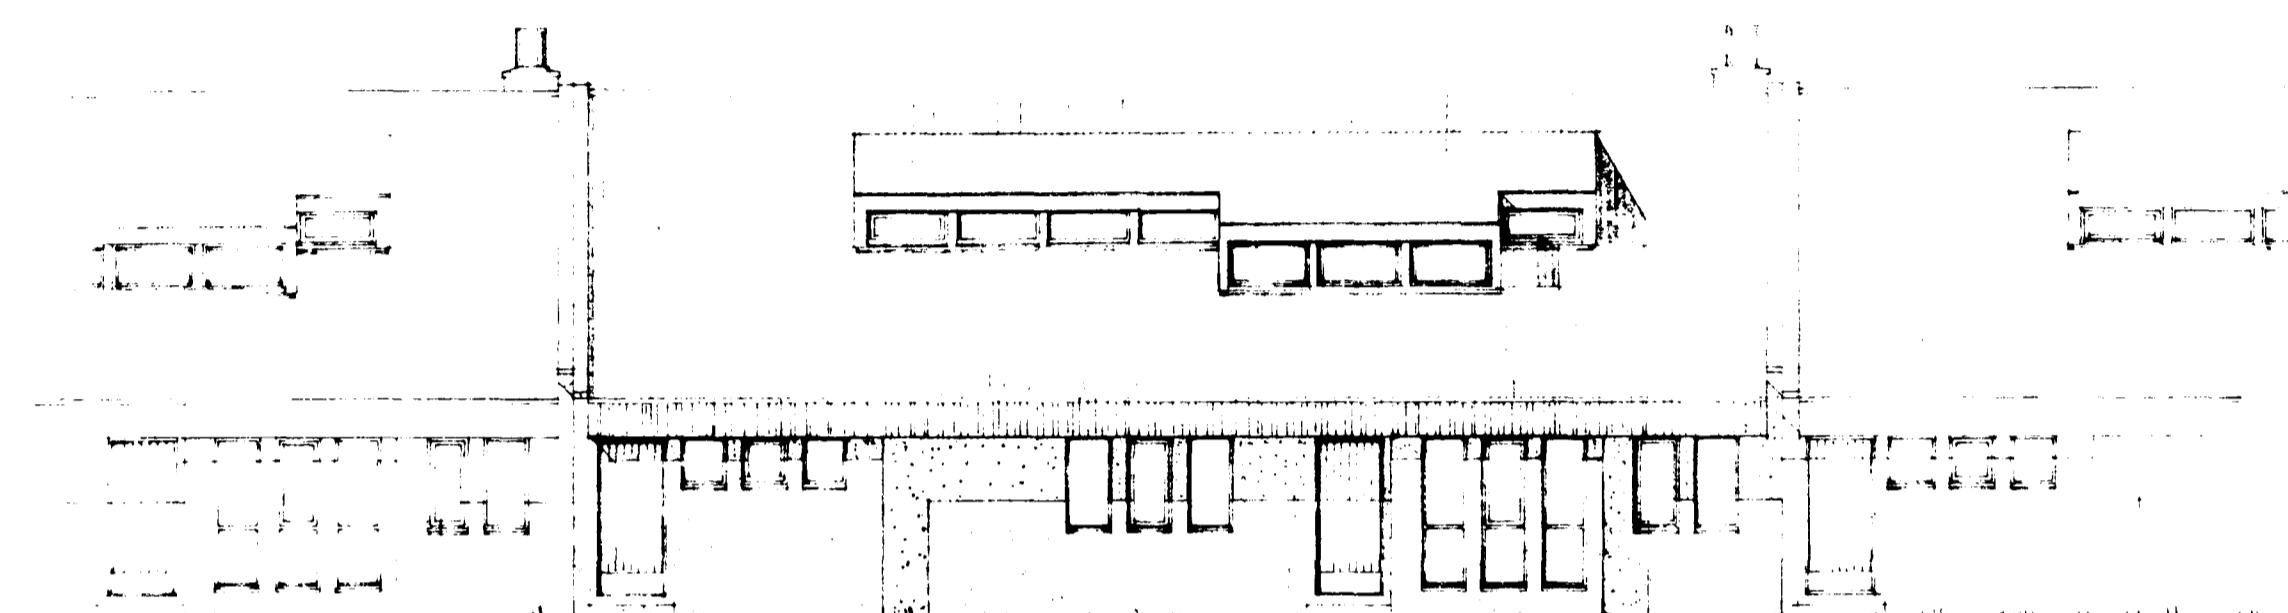


Samþykkt á fundi bygginga-  
 nefndar þ. 16 / 7. 1979  
**BYGGINGAFULLTRÚUN**  
**I HAFNARFIRDI**  
*G. Þorvaldsson.*


Ganga skal frá coms  
eldstæði í samræði við  
slökkviliðssjóra

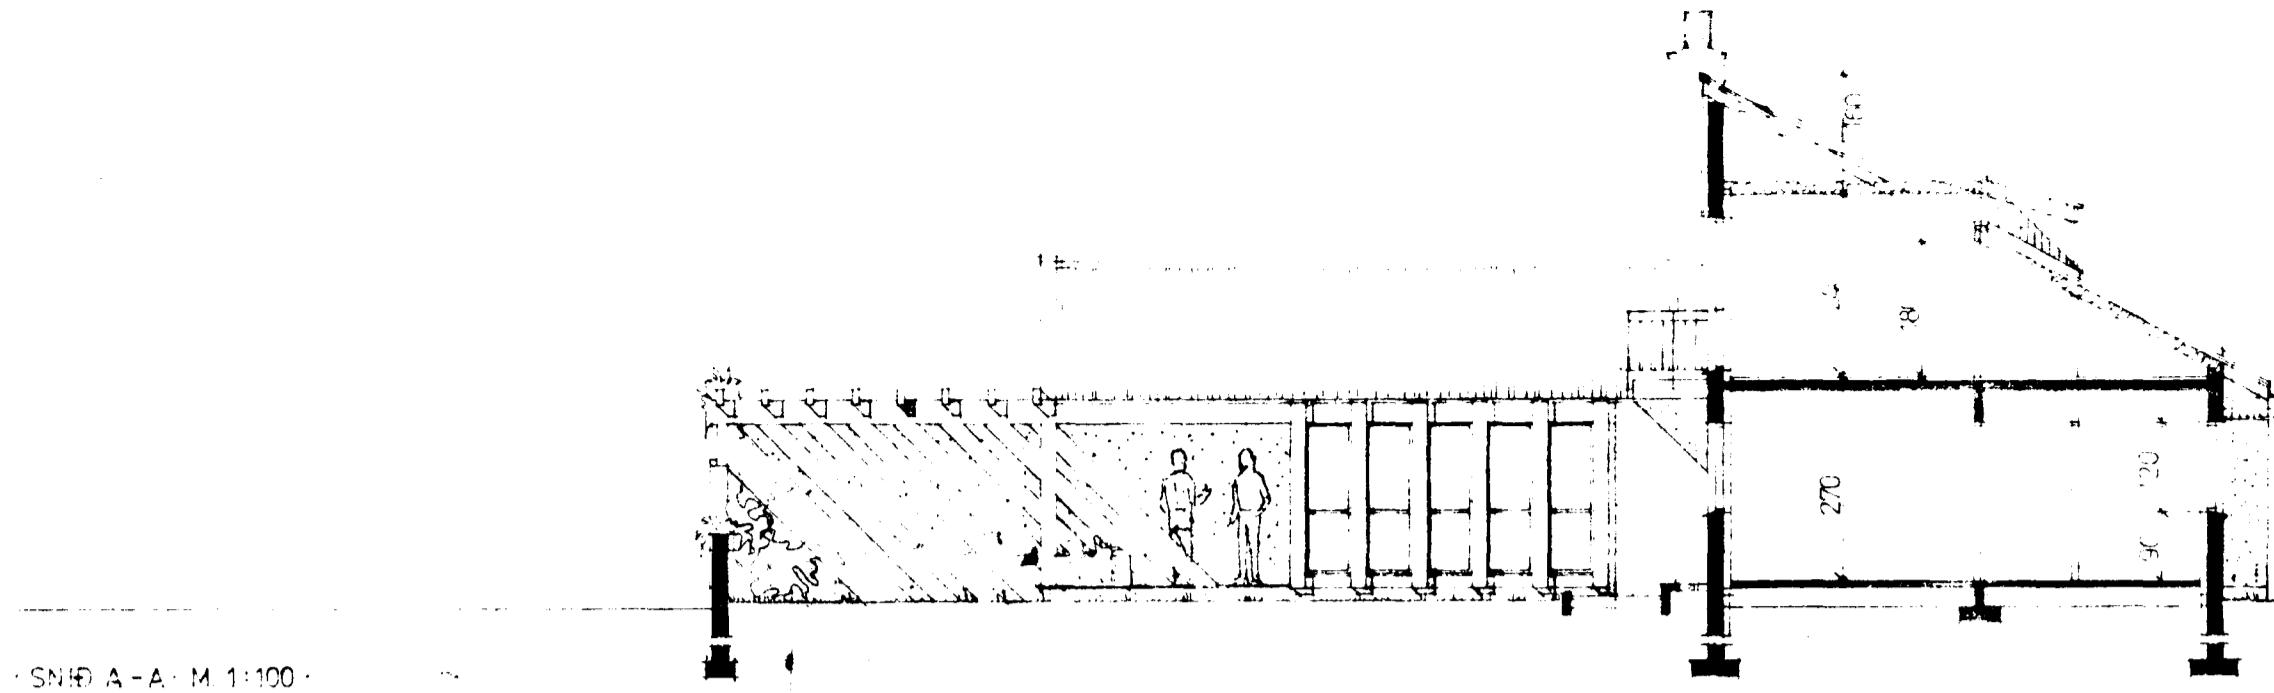

KVADIR VEGNA HLJÓÐEINANGRUNAR

15 cm. STEINULLAREINANGRUN  
I PAKI.

PREFALT EINANGRUNARGLER I  
GLUGGUM AÐ REYKJANESBRAUT

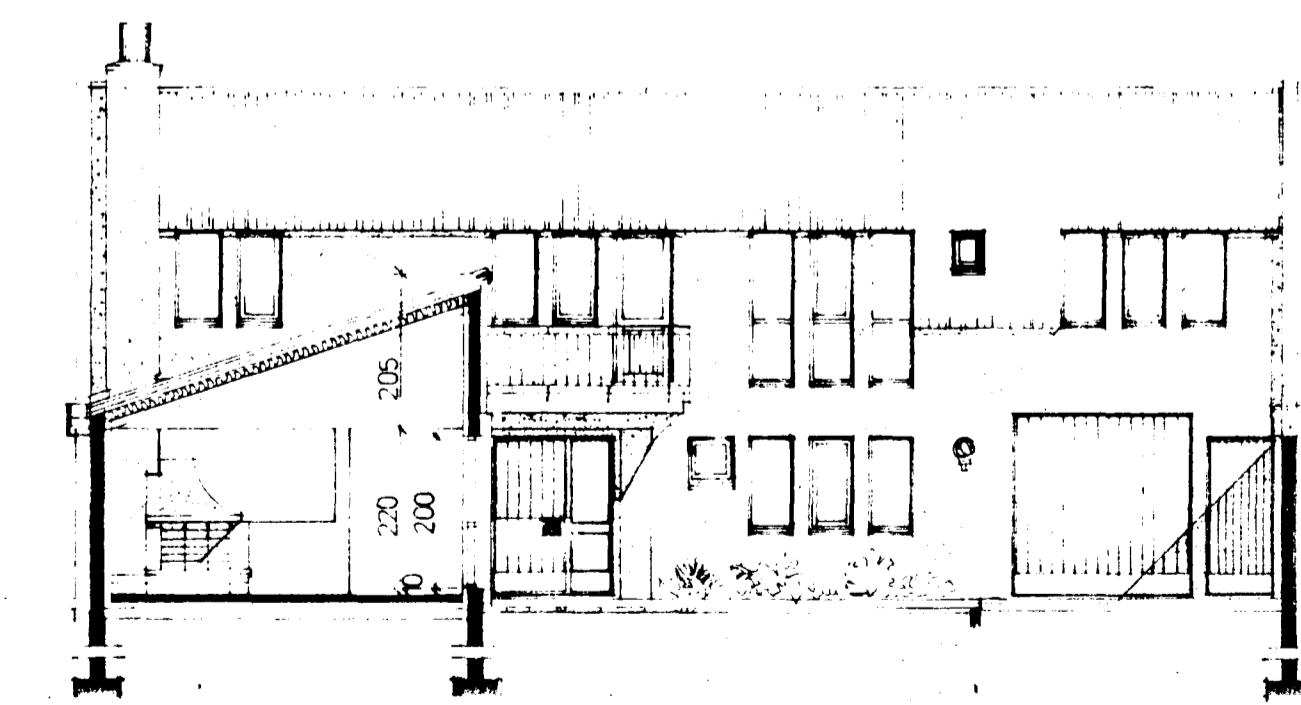

SNÍÐ B-B M. 1:100