



Samþykkt á fundi bygginga-  
ráðs fundar þ. 18/7 1979

fl. BYGGINGAFULLTRÚINN  
Í HAFNARFIRÐI  
A. Jh.

Ganga skal frá önnu  
einstöði í samráði við  
ábyrgðastjóra

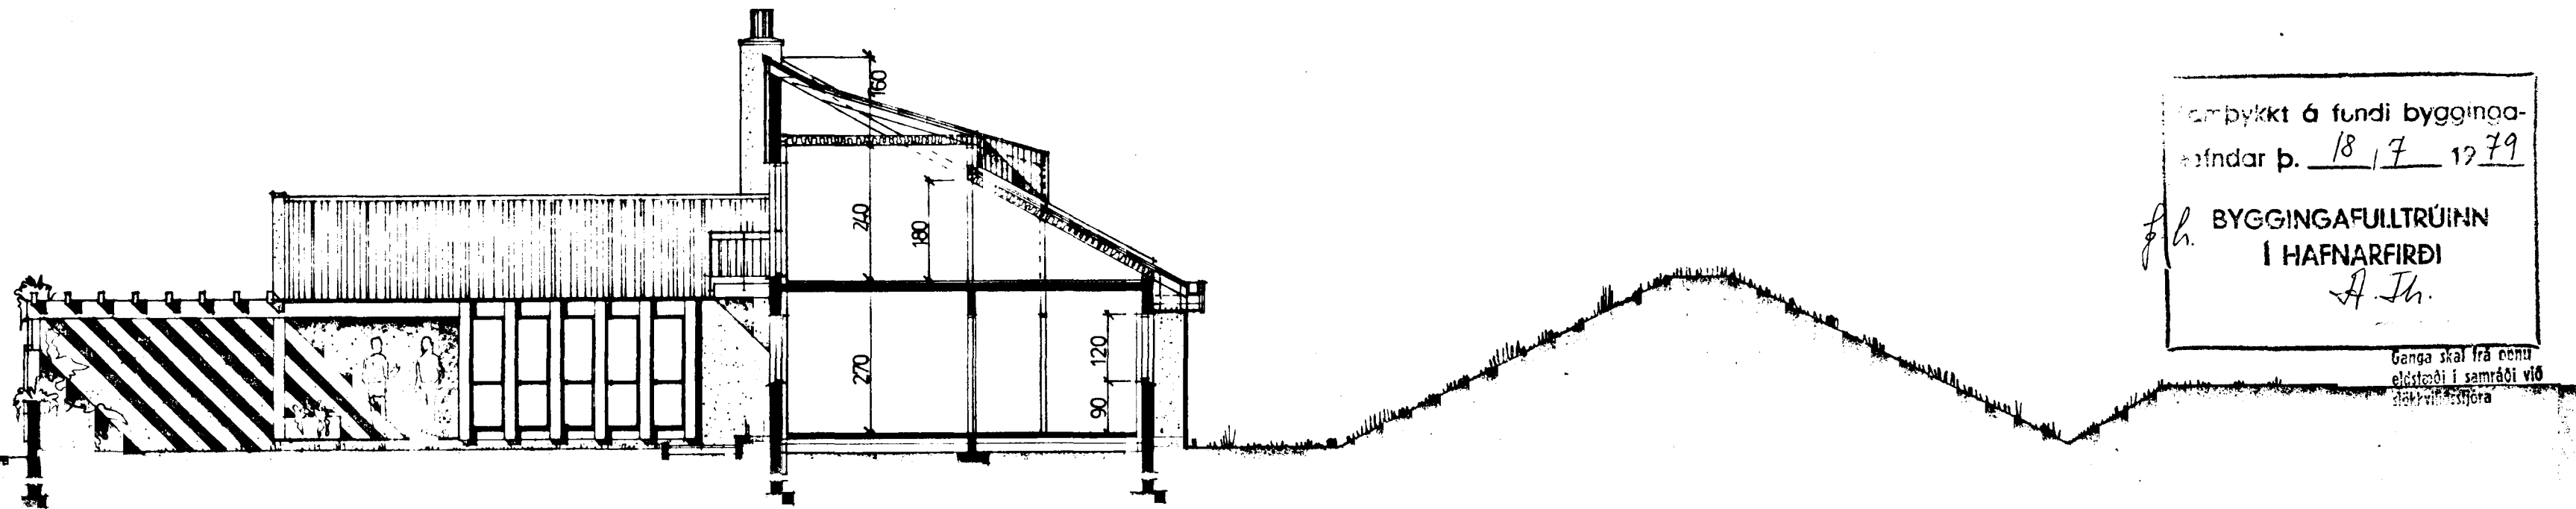


SNÍÐ A-A · M. 1:100

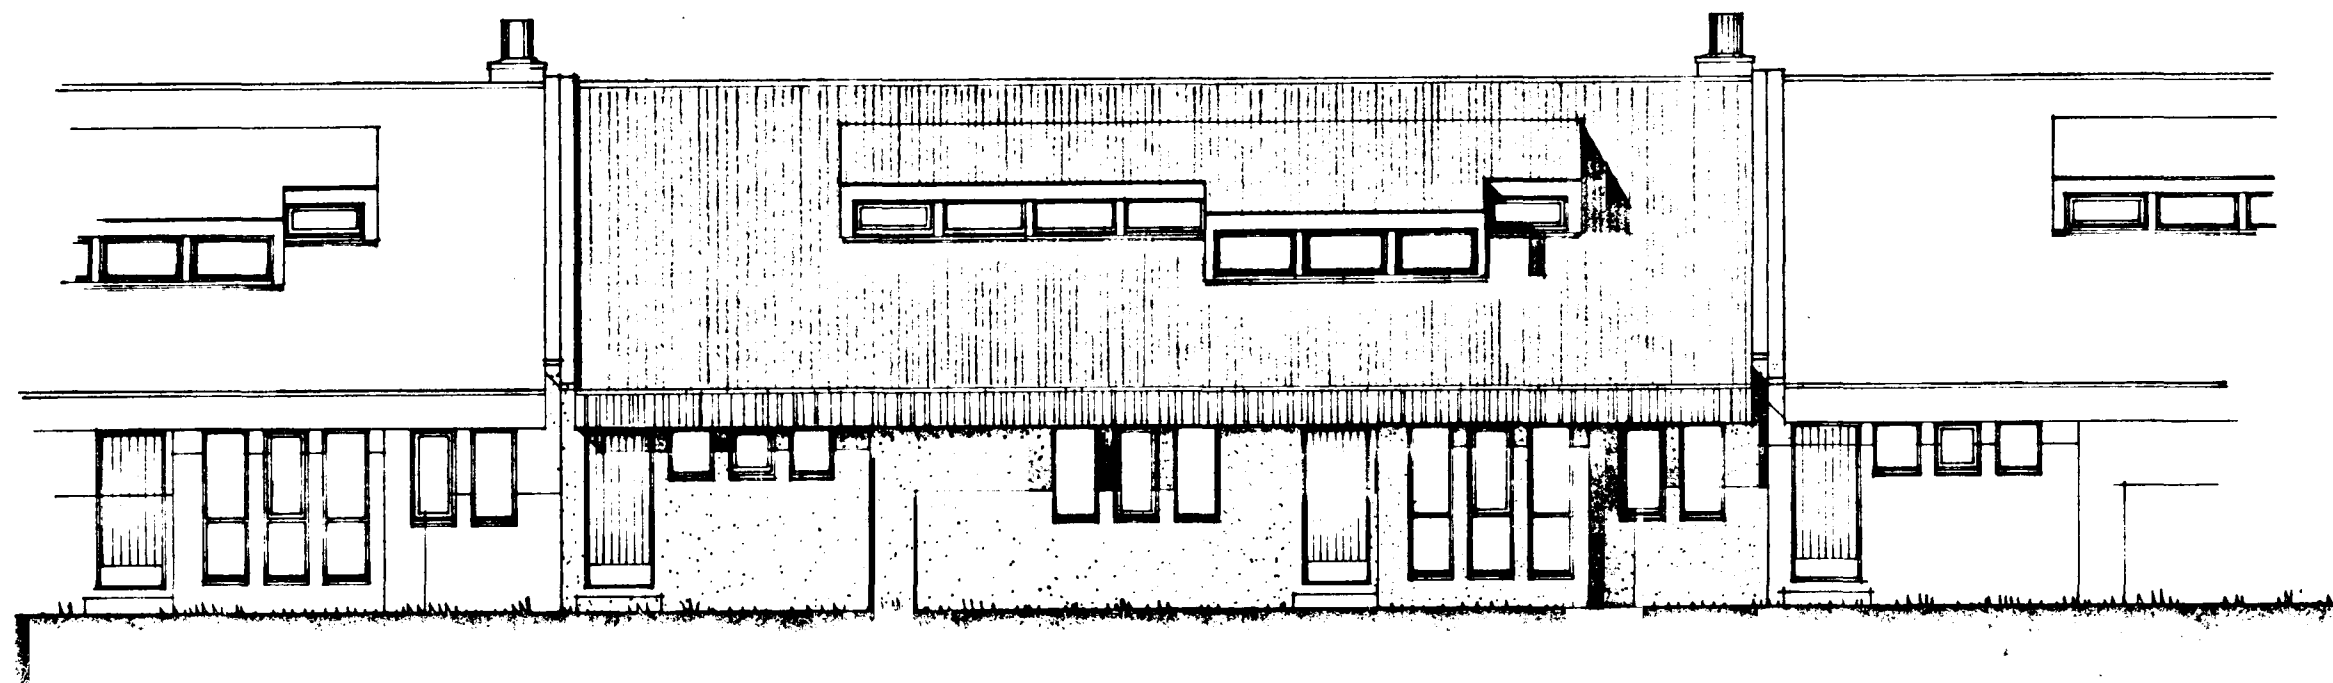

HLIÐ AÐ REYKJANESBRAUT

KVADIR VEGNA HLJÓÐEINANGRUNAR.  
15 c.m. STEINULLAREINANGRUN  
Í PAKI.  
PREFALT EINANGRUNARGLER Í  
GLUGGUM AÐ REYKJANESBRAUT.

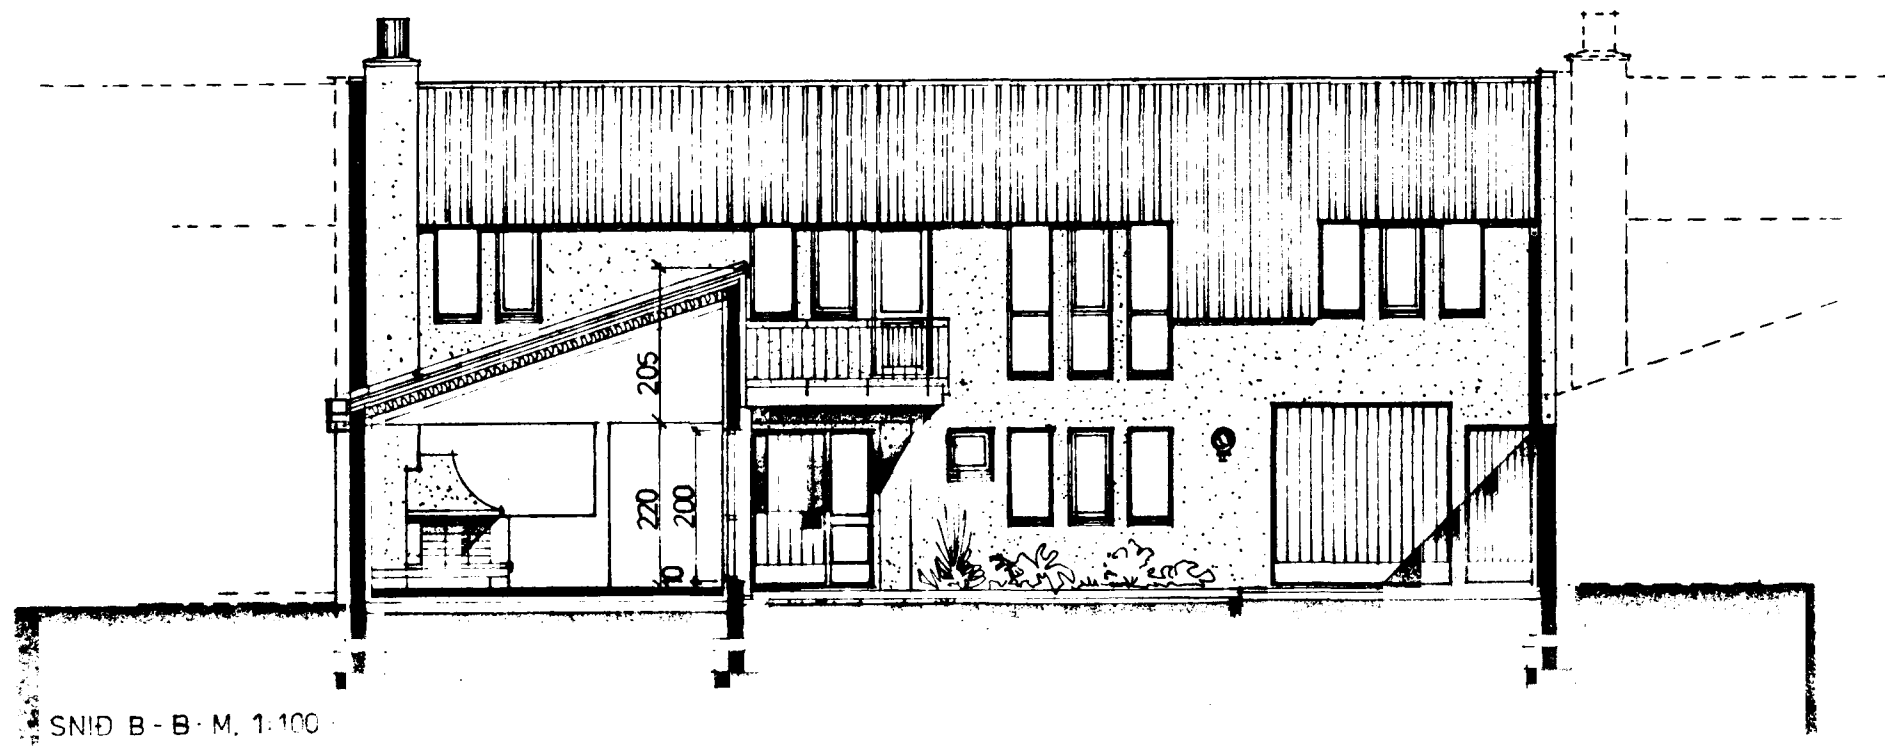

SNÍÐ B-B · M. 1:100

(E)

*Óli Þórdarson*