
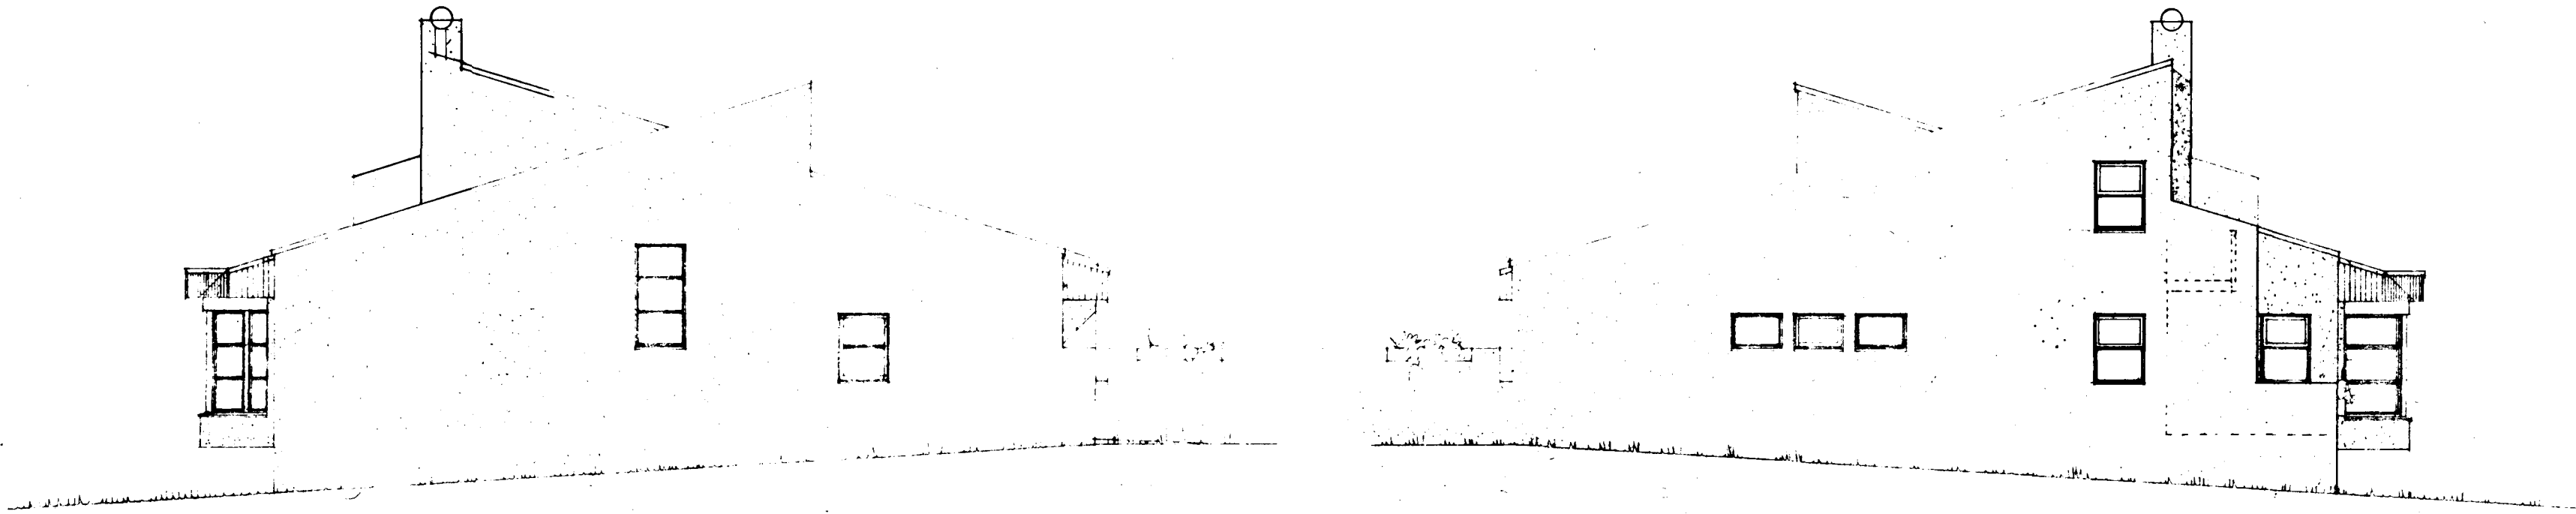
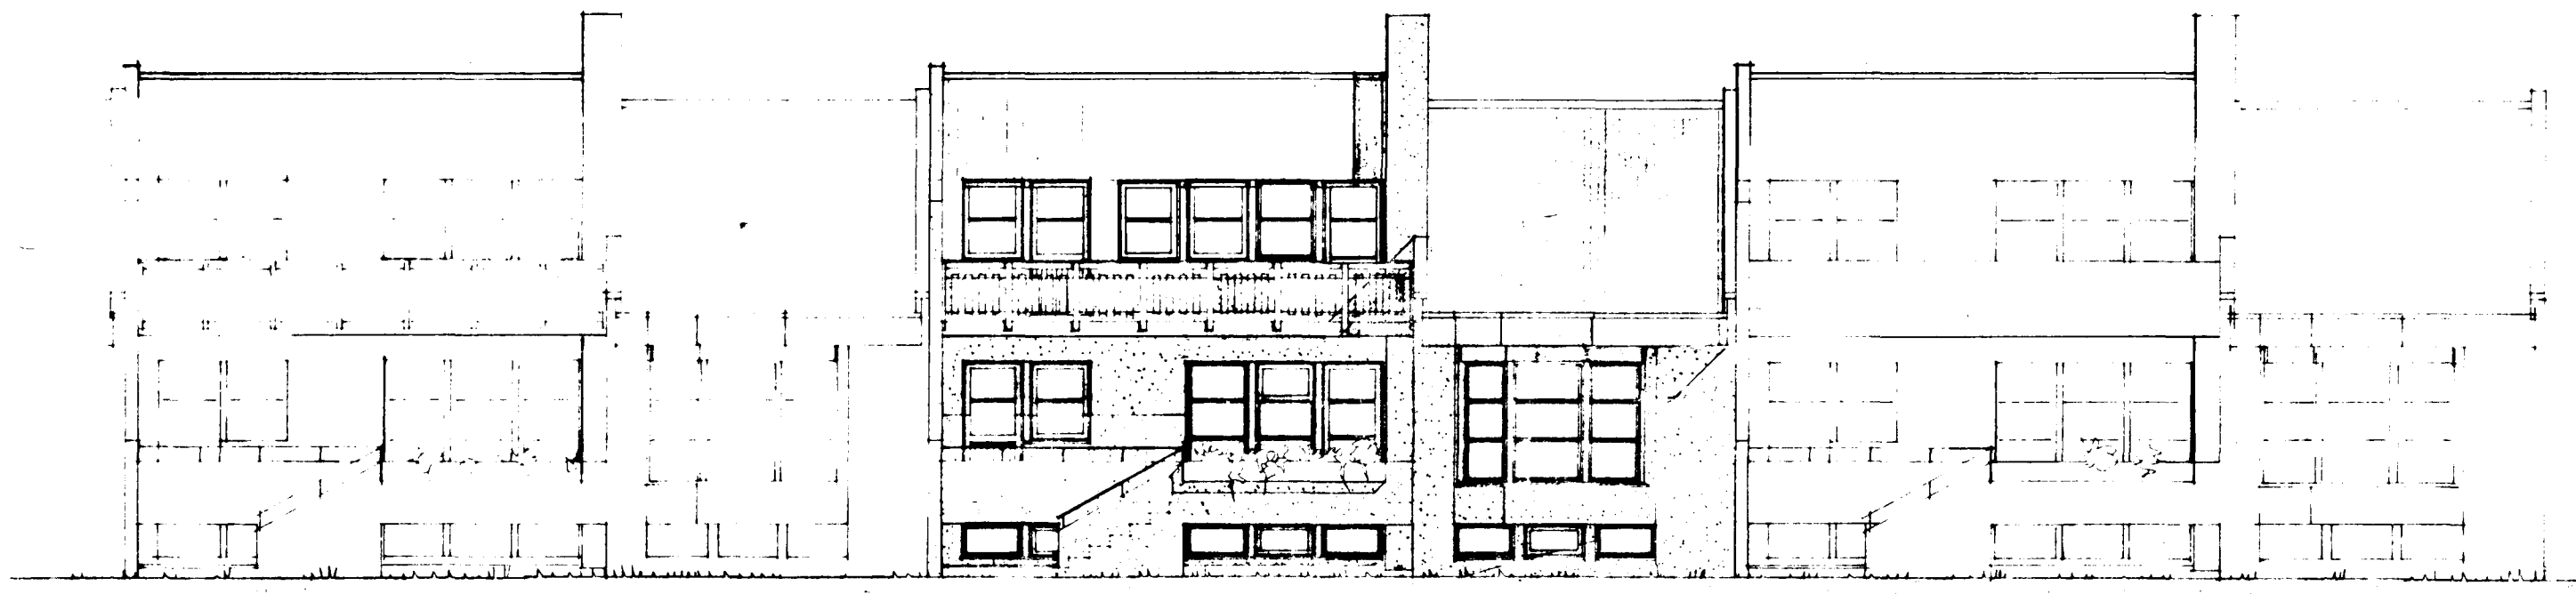


Ganga skal frá önnu
eldstæði í samráði við
slökkviliðsfora

Samþykkt á fundi bygginga-
nefndar þ. 20/12/1980
BYGGINGAFULLTRÚNN
Í HAFNARFIRÐJ
f.h. Stenard.

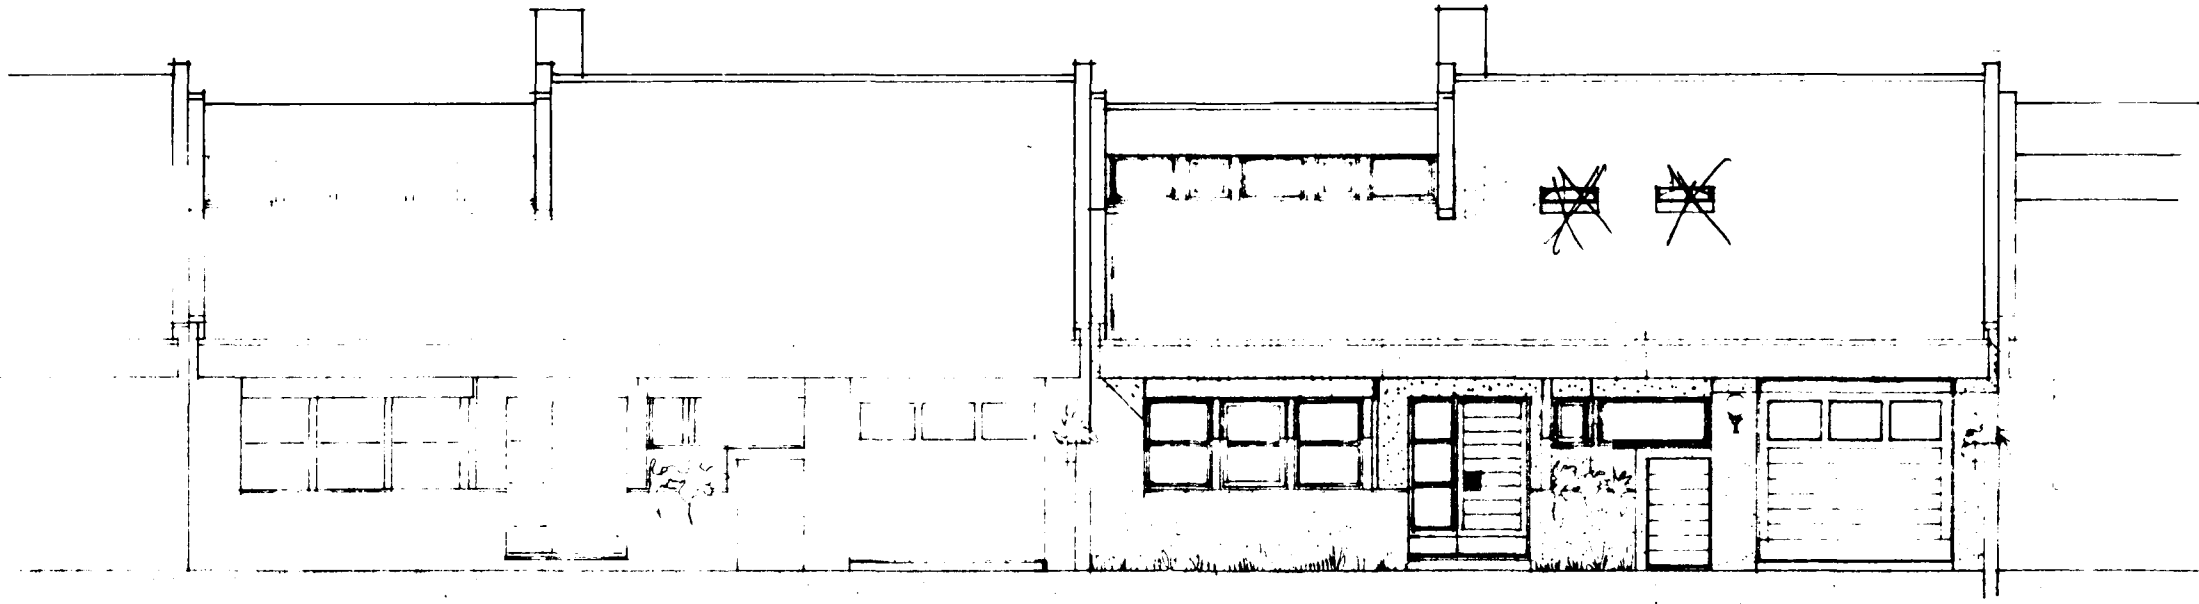

BREYTT 27.4.81
BREYTT 13.5.80
BREYTT 14.9.79

Stenard

NR15 (B)