
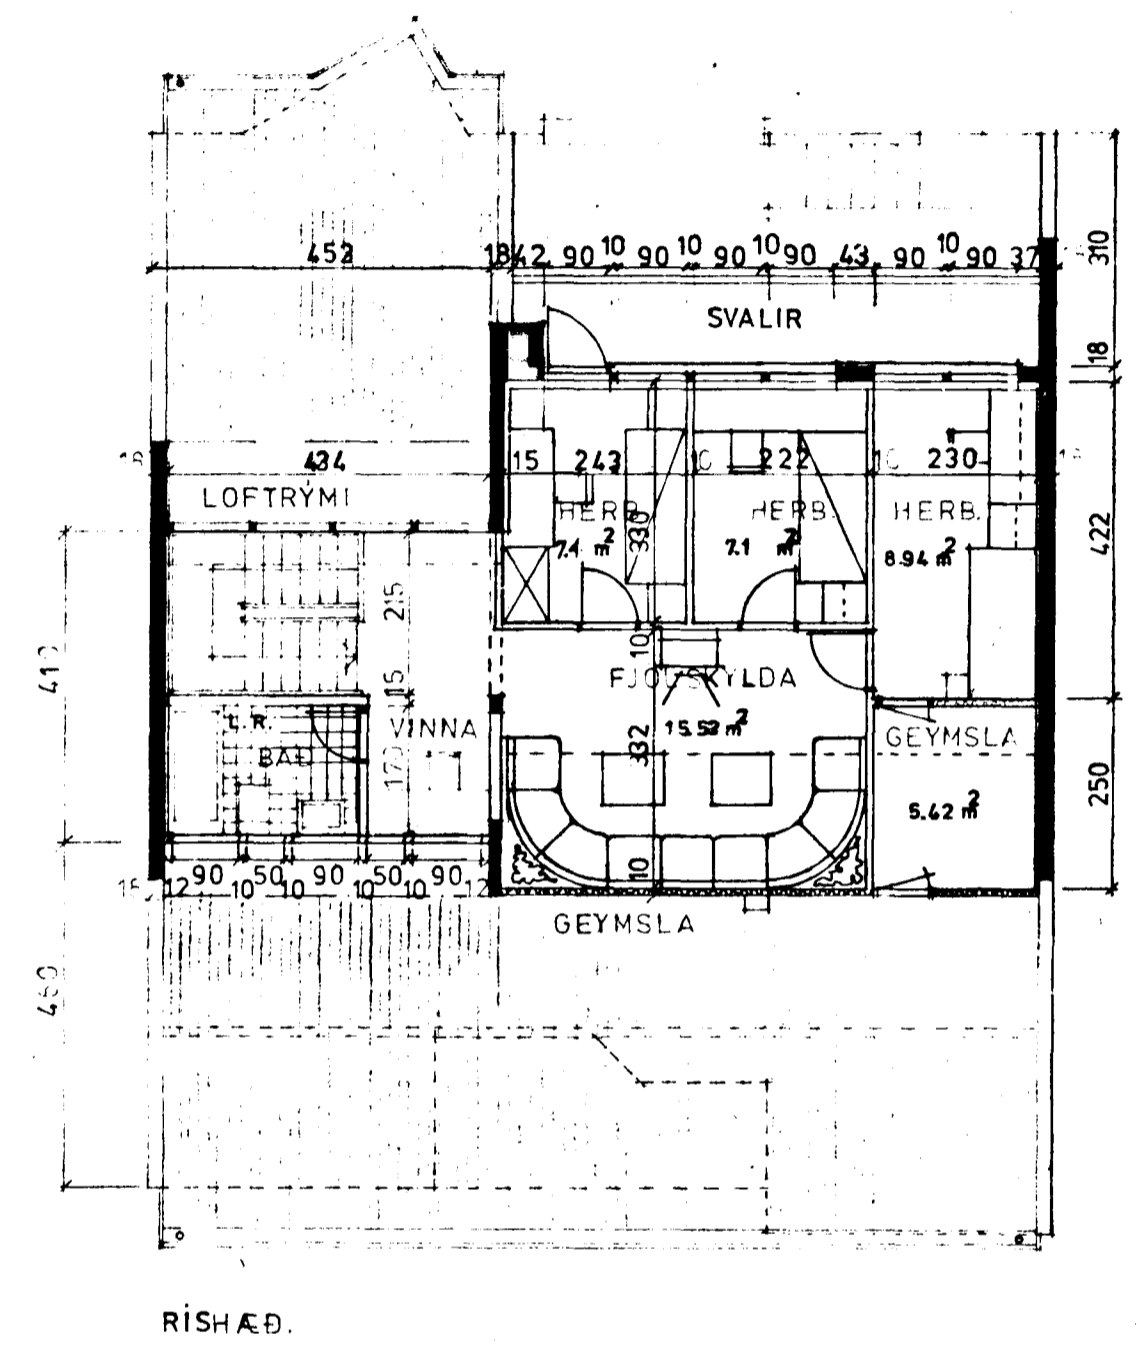
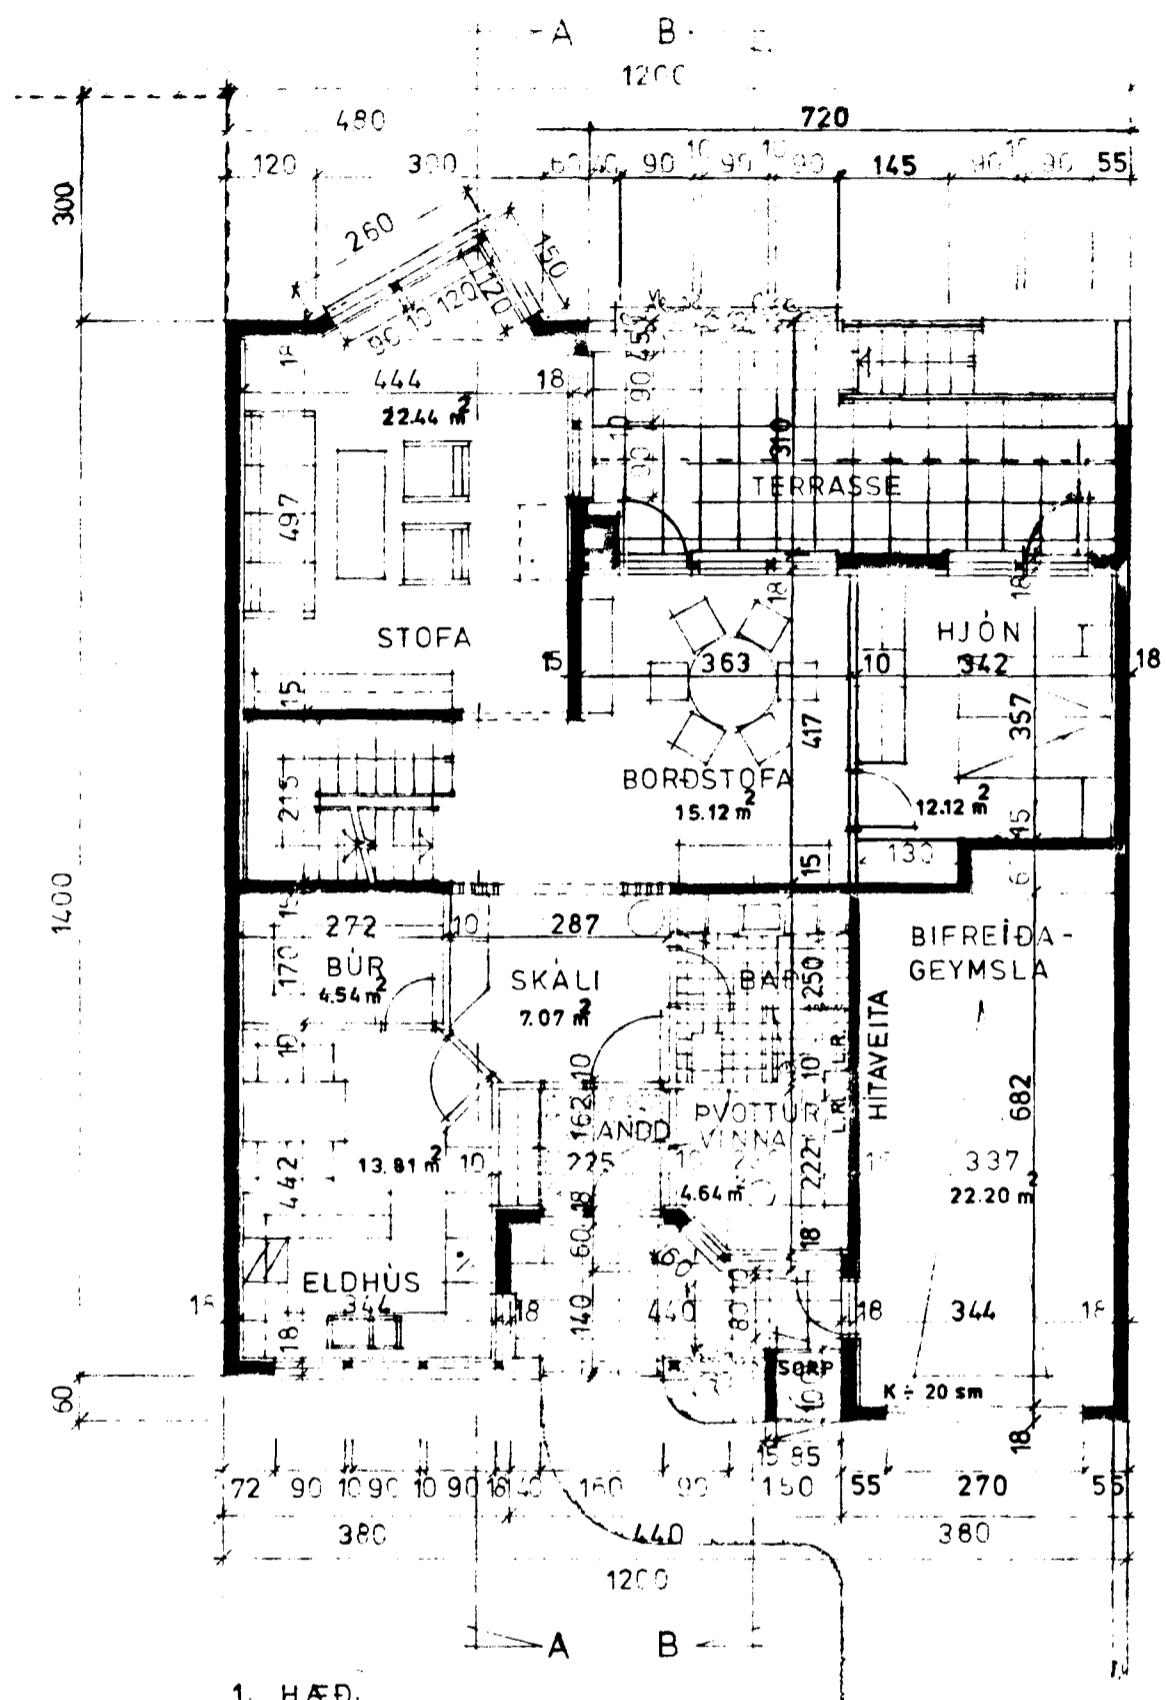




Ganga skal frá opnu
eldstæði í samráði við
slökkviliðs stjóra

Samþykkt á fundi bygginga-
nefndar þ. 20 / 2 1980
BYGGINGAFULLTRÚÐIN
HAFNARFIRDI
J. L. Steinarsson

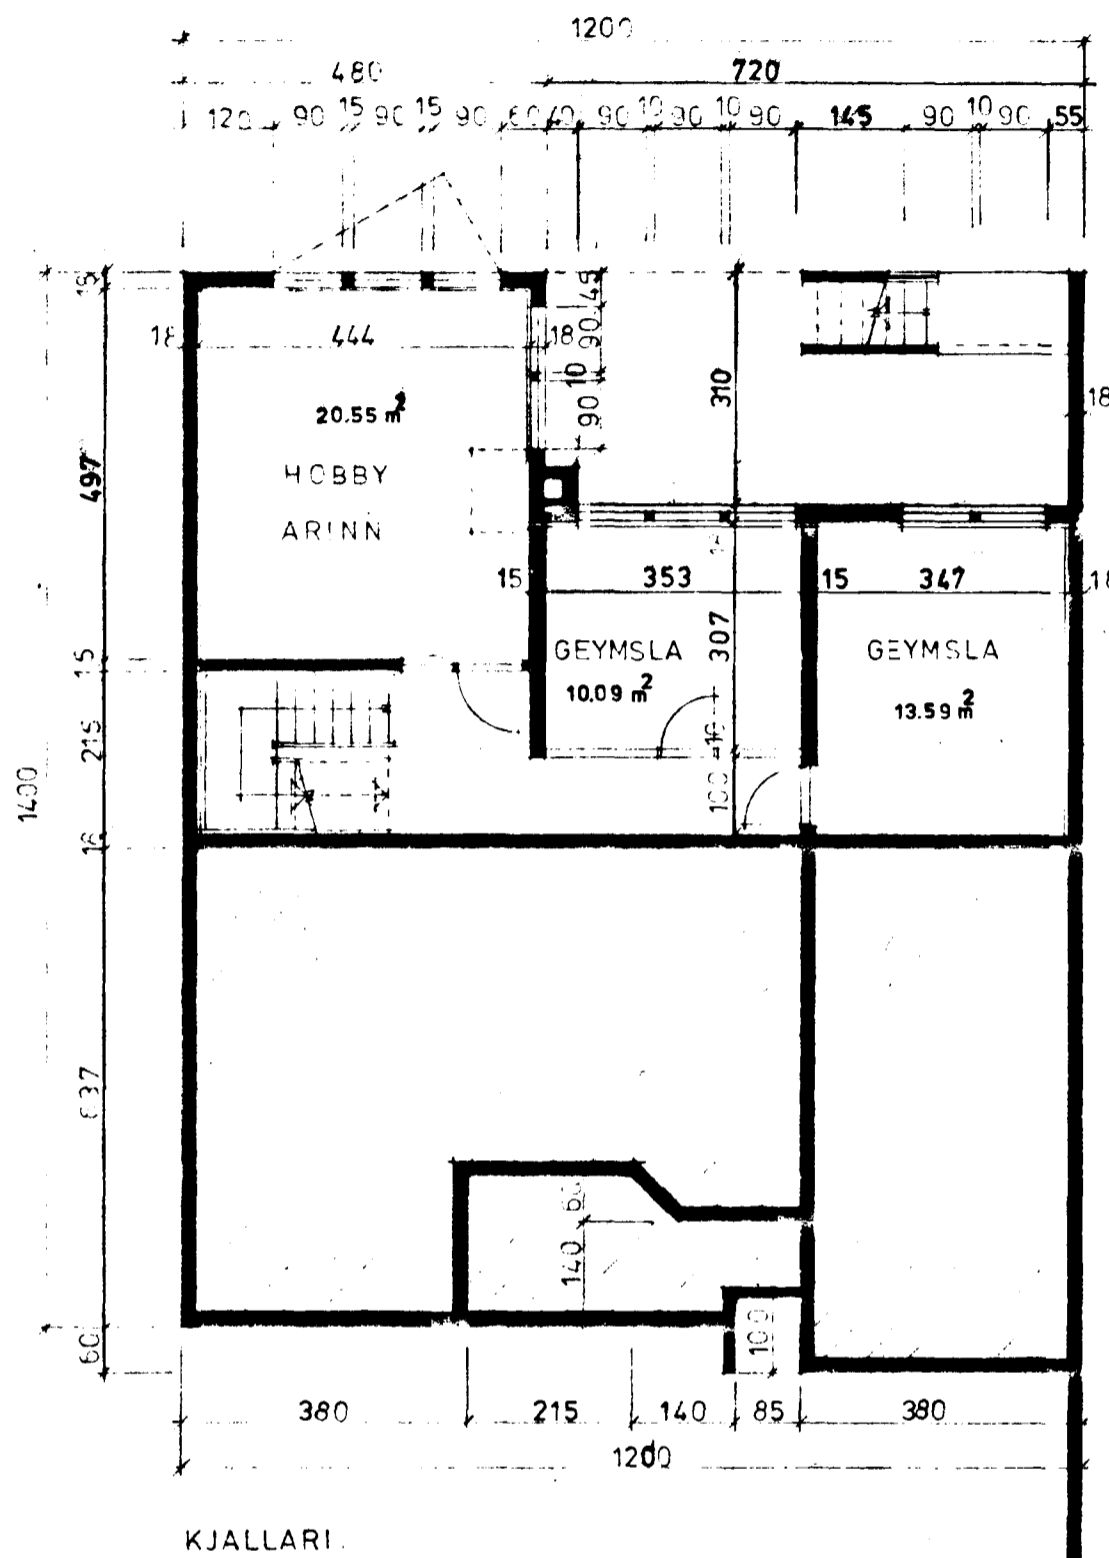

KÖLNUNARTÖLUR SÉU
SAMKV. ISL. ST. 66

BRÚTTÓ:	NETTO, (HÚSN.M.LÁN):
KJALLARI : 67.5 m ²	93.8 m ²
1. HÆÐ : 114.8 m ²	41.8 m ²
BÍFR. G. : 28.1 m ²	135.6 m ²
RIS : 114.5 m ²	
RÚMMÁL: 825.8 m ³	

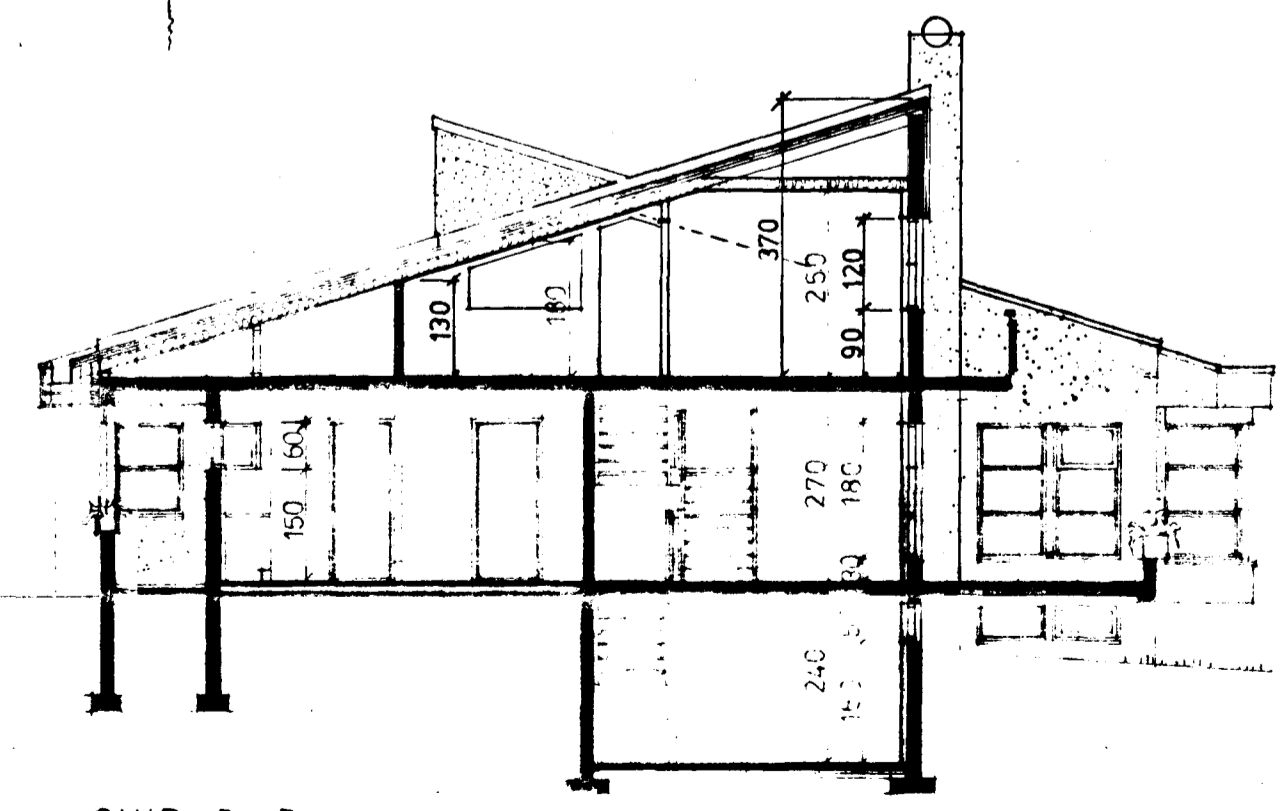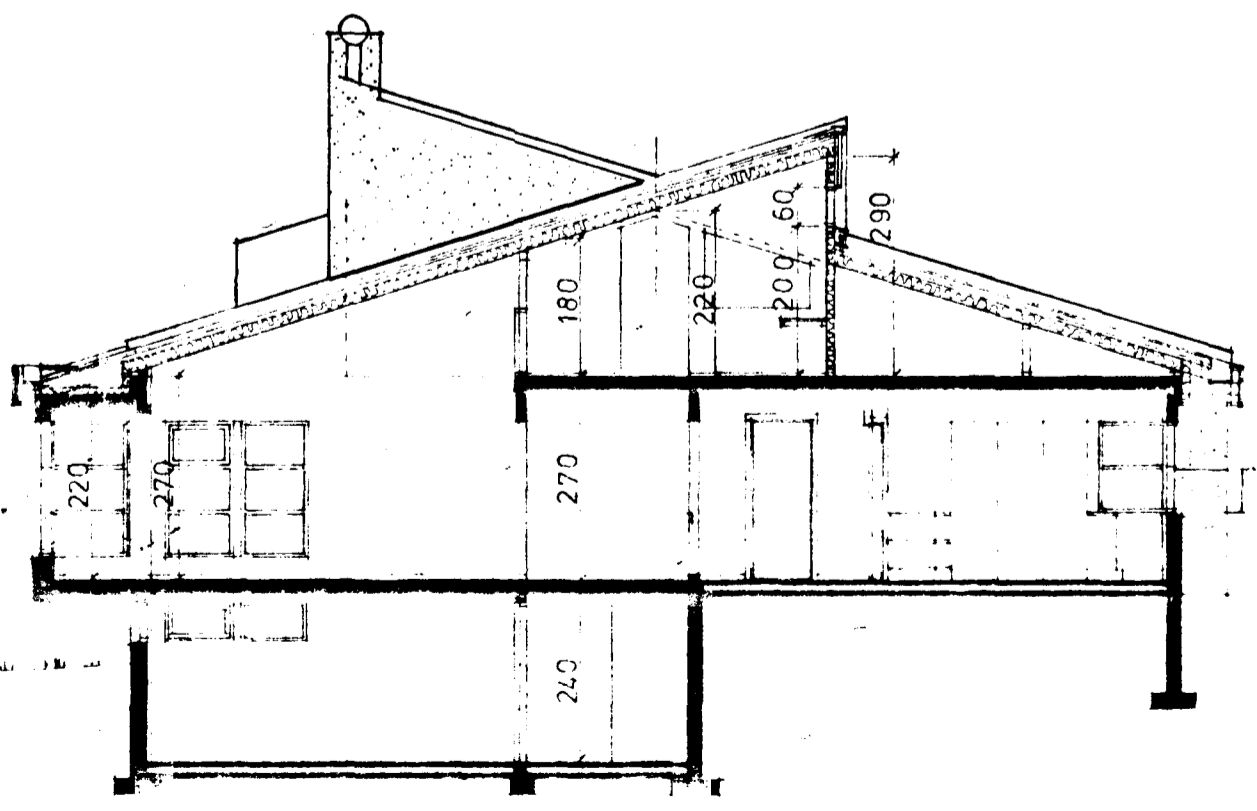

6.11.79
BREYTT 14.9.79

Óli Þorsteinsson

ⓑ

19