
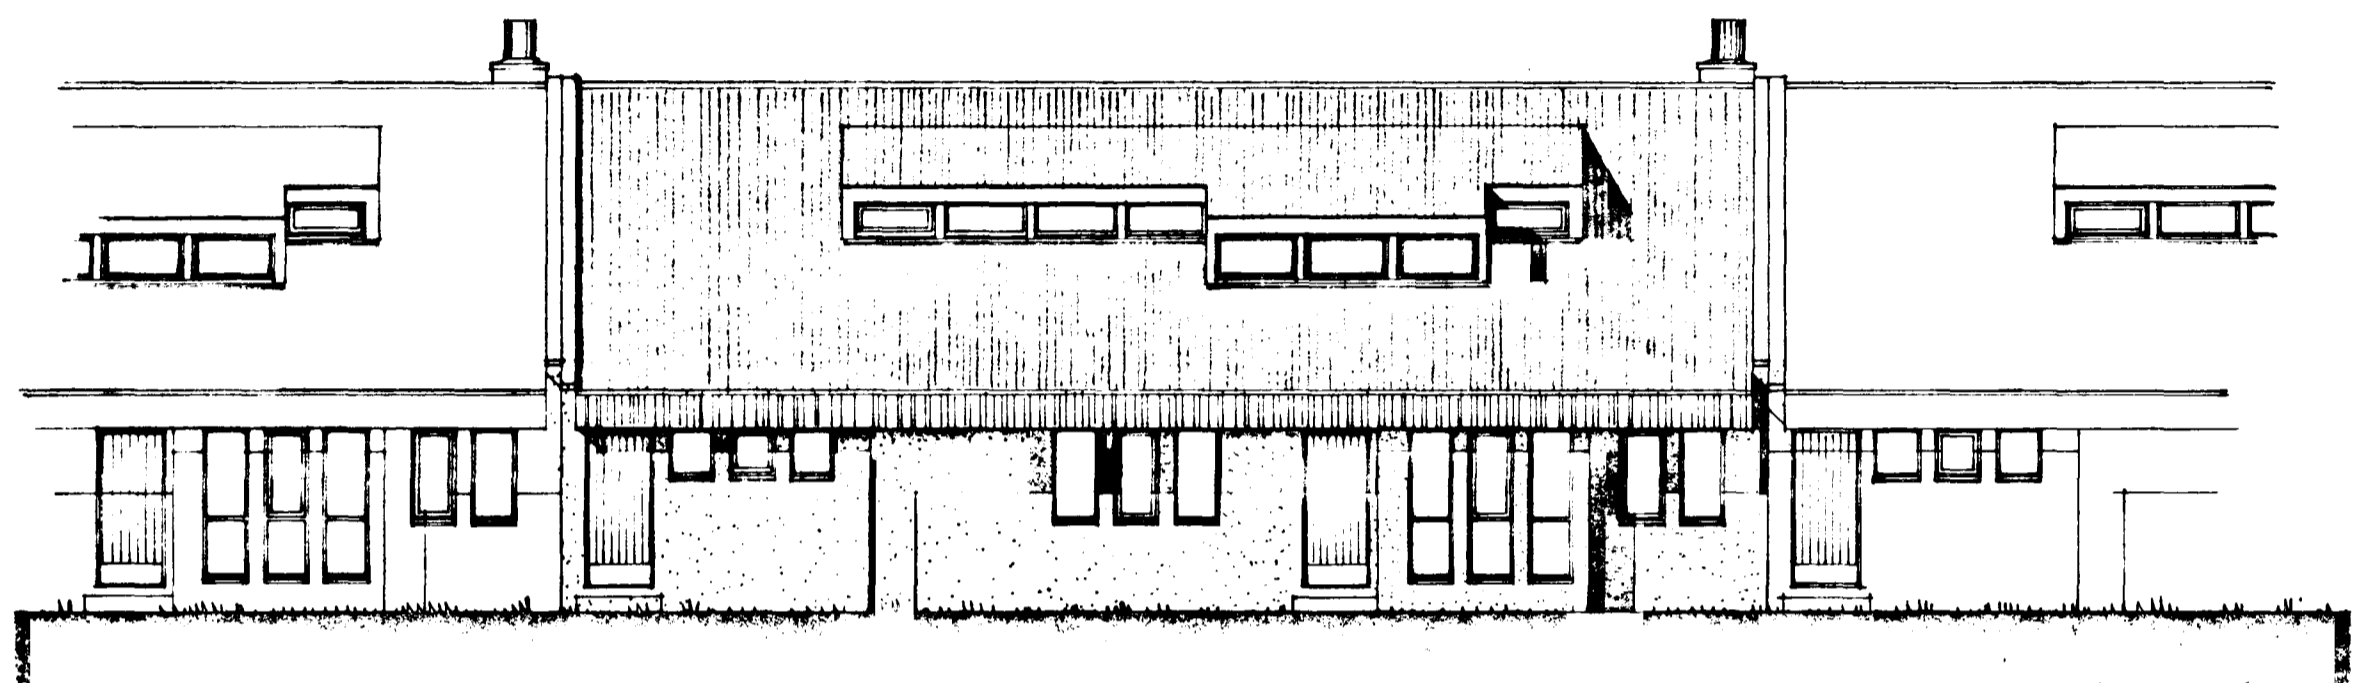


Þykkt 6 fundi bygginga-
 ndar p. 18 / 7 19 79
 fh. BYGGINGAFULLTRÚINN
 I HAFNARFIRÐI
 A. Jn.


Ganga skal frá önnu
 eldsíðu í samráði við
 vinnuveitendur

· SNID A-A · M. 1:100 ·

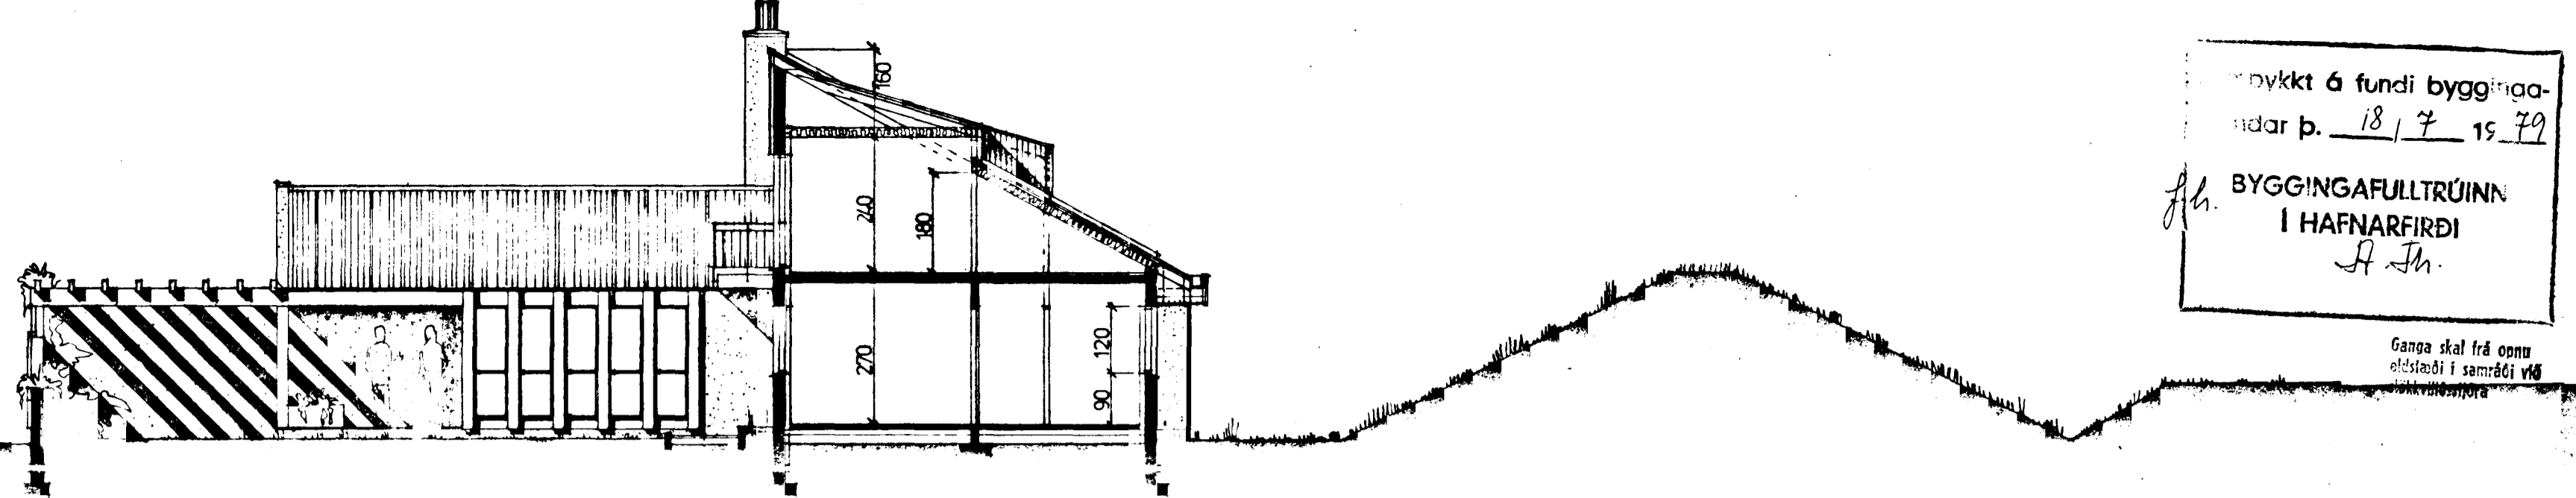

HLIÐ AÐ REYKJANESBRAUT

KVÆDIR VEGNA HLJÓÐEINANGRUNAR.
 15 c.m. STEINULLAREINANGRUN
 Í PAKI.
 PREFALT EINANGRUNARGLER Í
 GLUGGUM AÐ REYKJANESBRAUT.

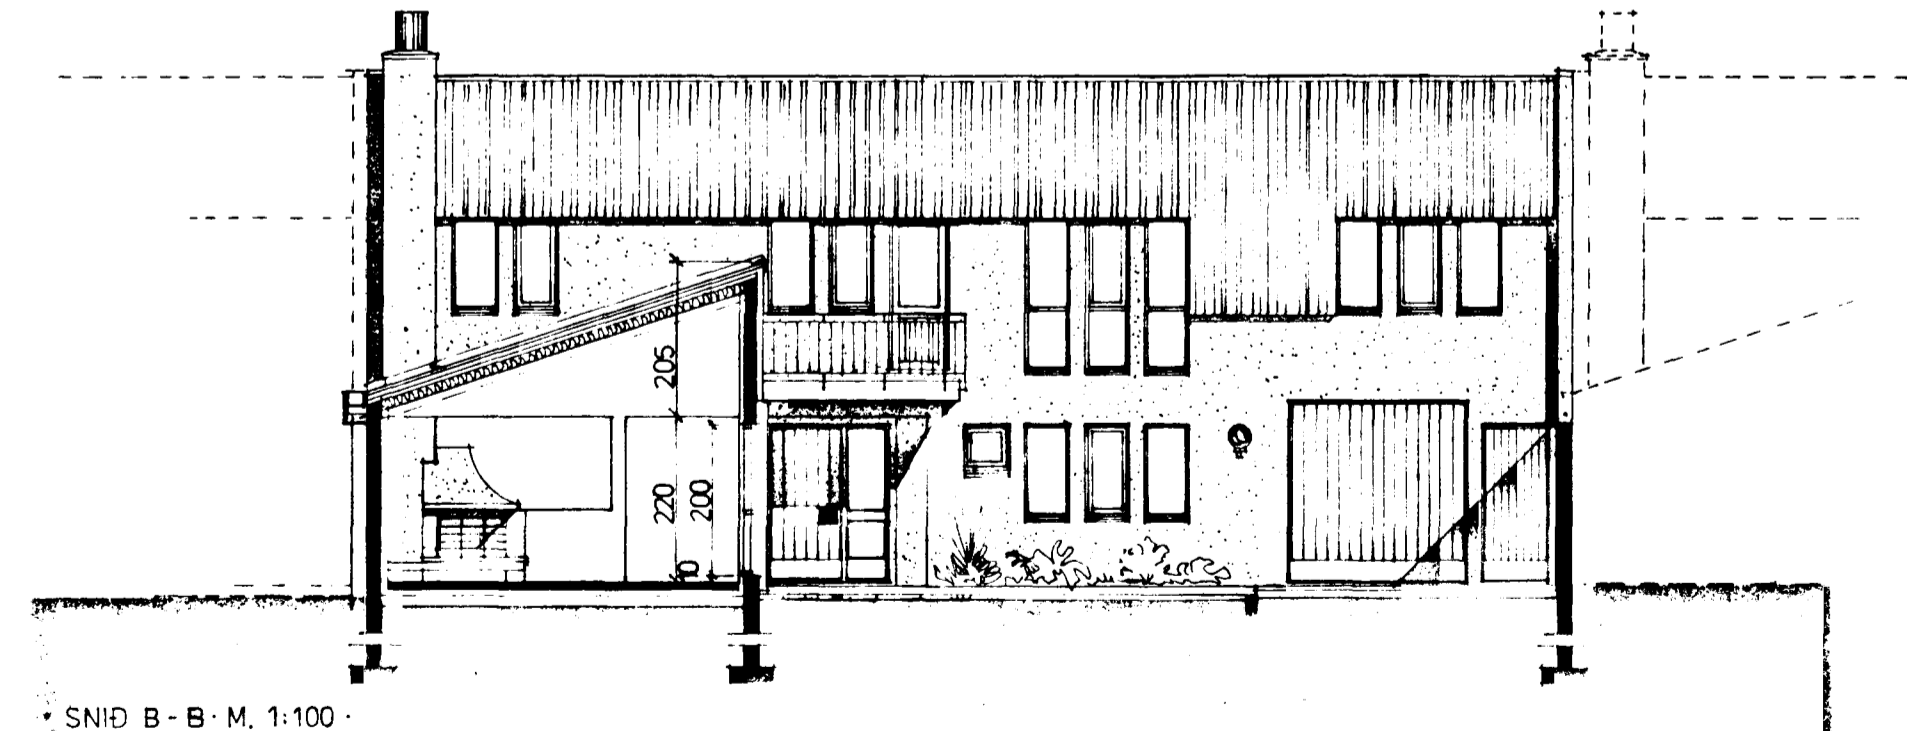

· SNID B-B · M. 1:100 ·

ⓔ

Óli Þórðarson