


Ganga skal frá önnu eldstæði í samráði við slökkviliðssjóra


Samþykkt á fundi bygginga-
nefndar þ. 18/7/79
10/3/81
BYGGINGAVALTRÚINN
Í HAFNARFIRÐI
S. Sigurðsson

SNIB A-A M. 1:100


KVAÐIR VEGNA HLJÓÐA NANGRUNAR
15 cm STEINULLAREINANGRUN
Í PAKI
PREFALT EINANGRUNARGLER Í
GLUGGUM AÐ REYKJANESBRAUT.

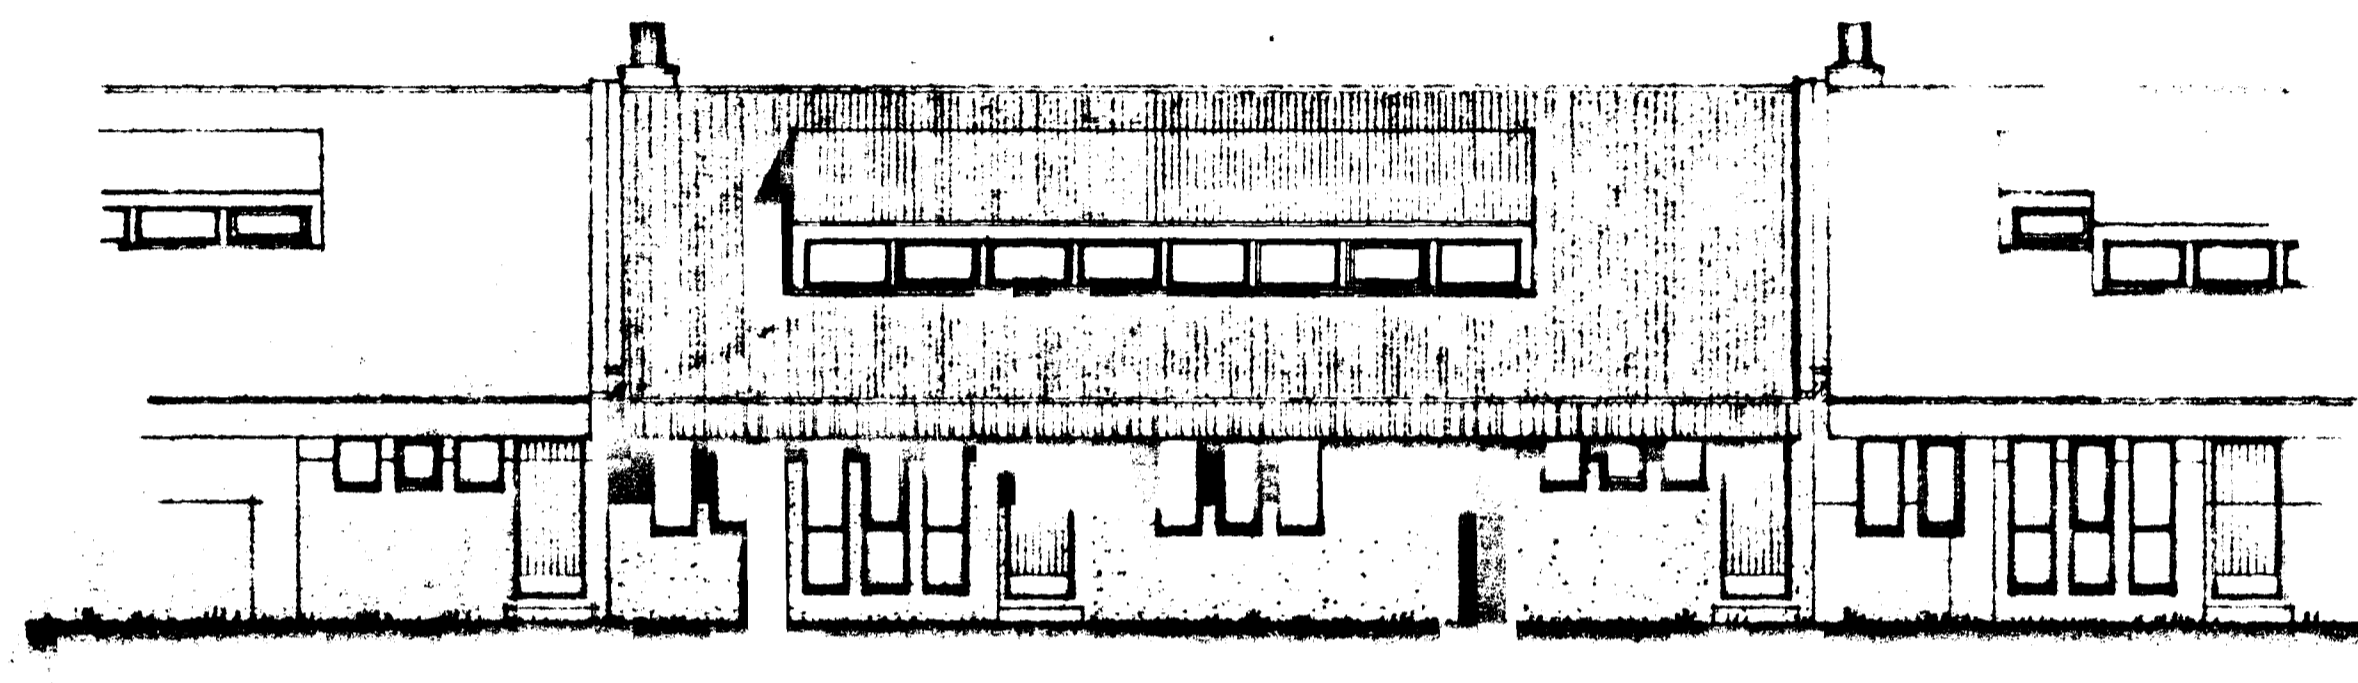

HLIÐ AÐ REYKJANESBRAUT

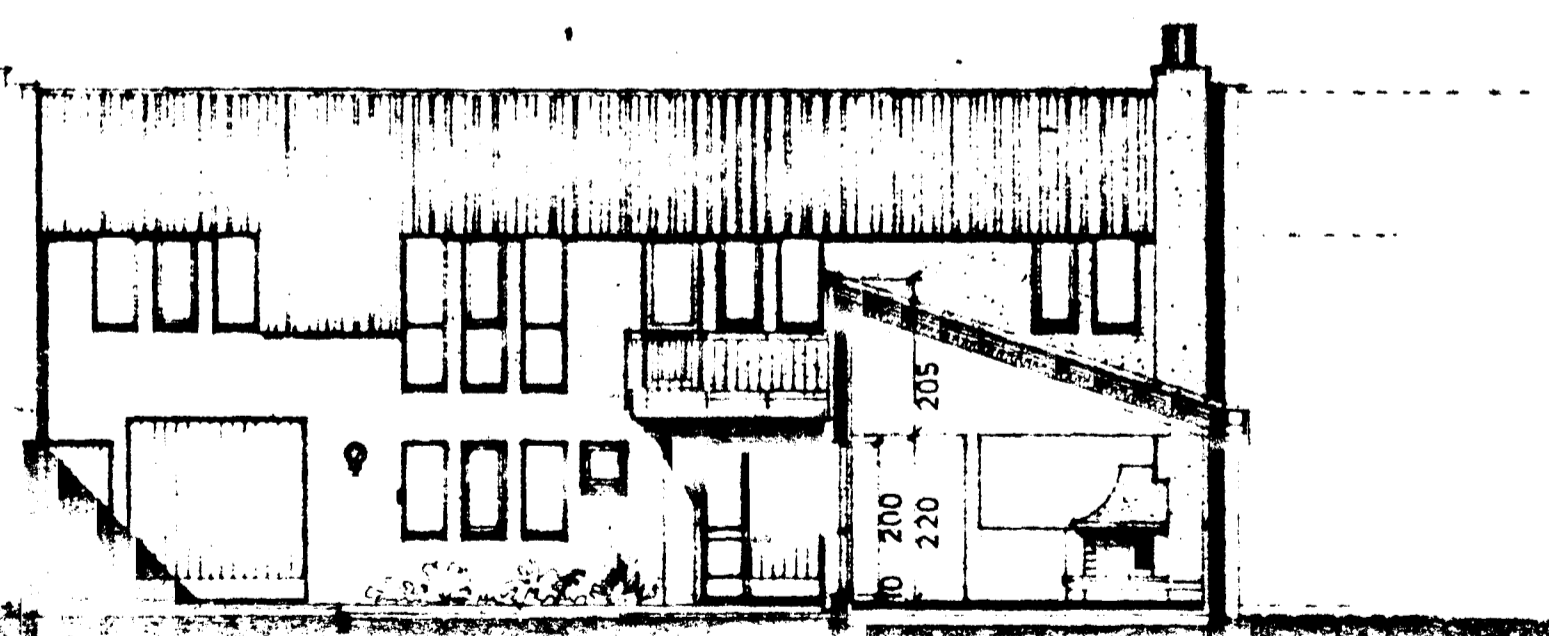

HLIÐ B-B M. 1:100

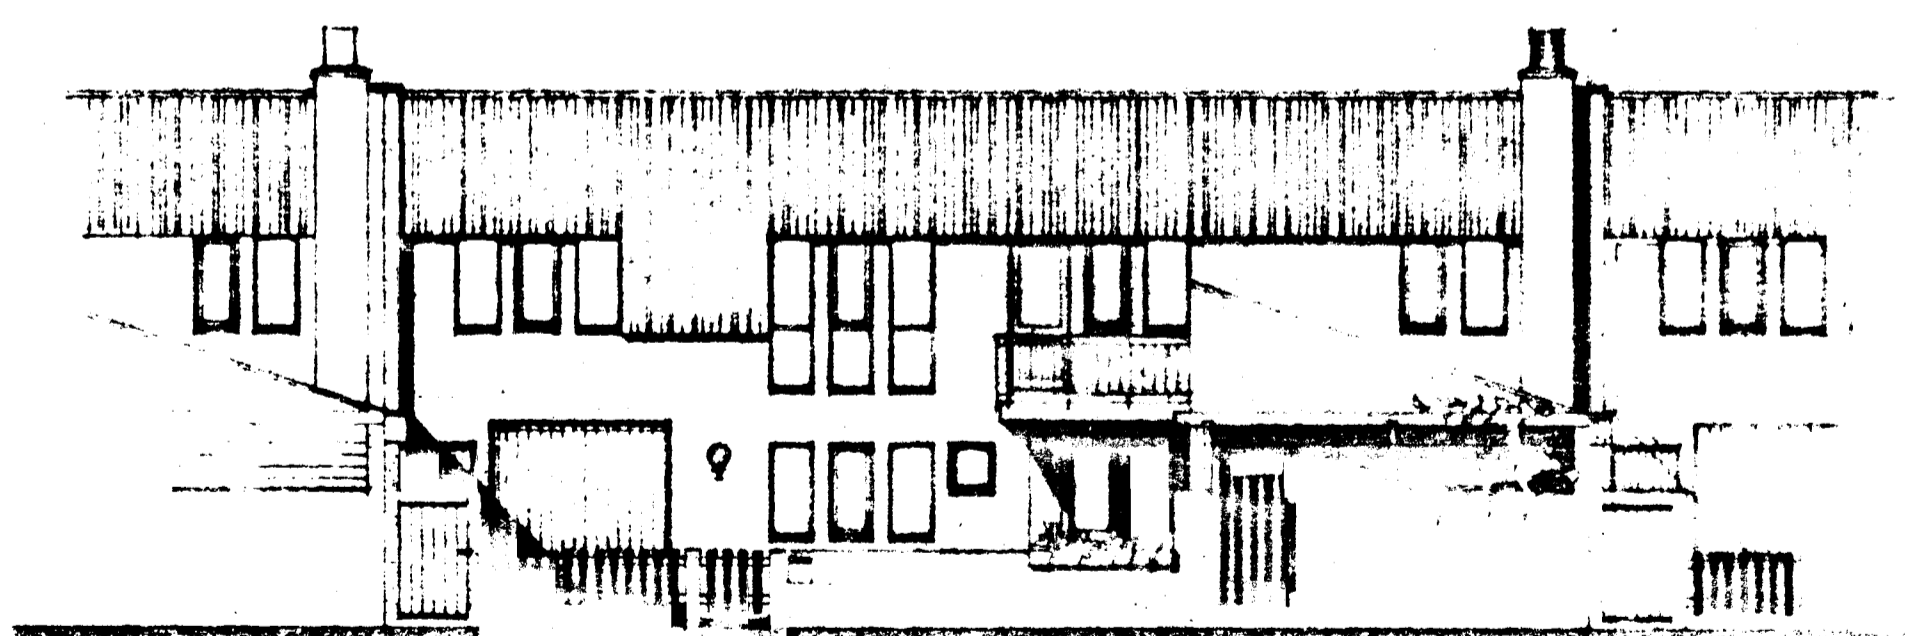

5100-0280

Ⓔ SNR28