
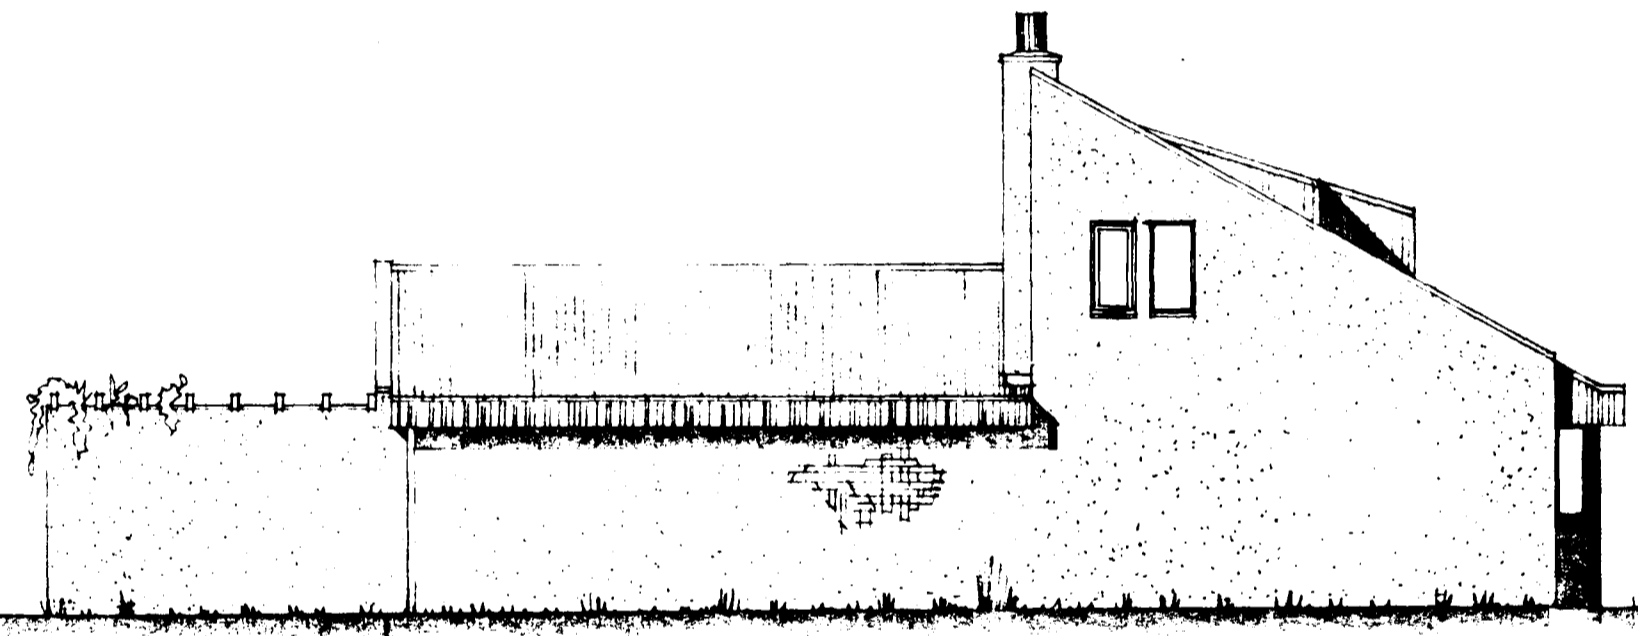


Samþykkt á fundi bygginga-  
 nefta lár þ. 21. 10. 19 81  
 Ganga skal frá önnu  
 eldstæði í samráði við  
 stjórnunarskyrta  
 BYGGINGAFULLTRÚÐIN  
 Í HAFNARFIRÐI  
*S. Þ. Gunnarsson*

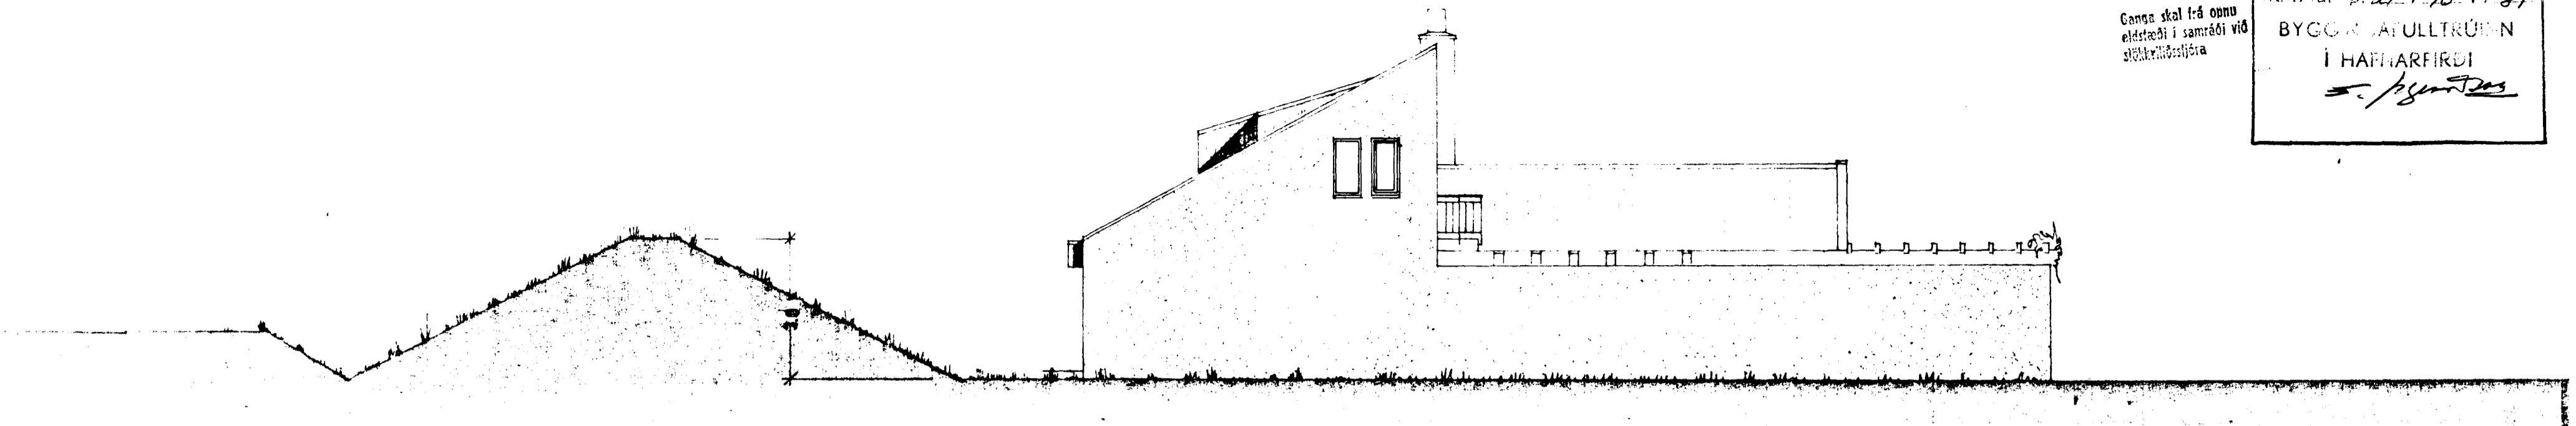

KLAUSTURHJAMMUR  
 2 (E) s.NR.2

BREYTT 28-9-81.  
 24-6-81  
 BREYTT 14-6-80