
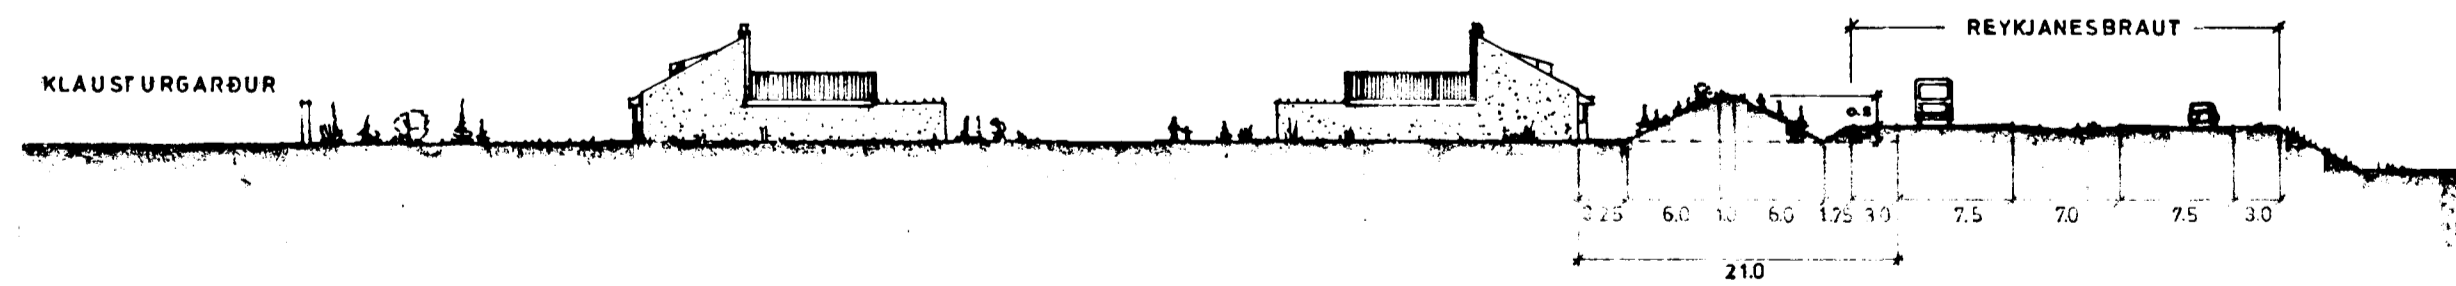


Samþykkt á fundi bygginga-
nefndar þ. 18. 12. 1979
fr. BYGGINGAFULLTRÚKN
Í HAFNARFIRÐI
E. Jónsdóttir

Ganga skal frá öðru
eldstæði í samráði við
slökkviliðsliðjóra

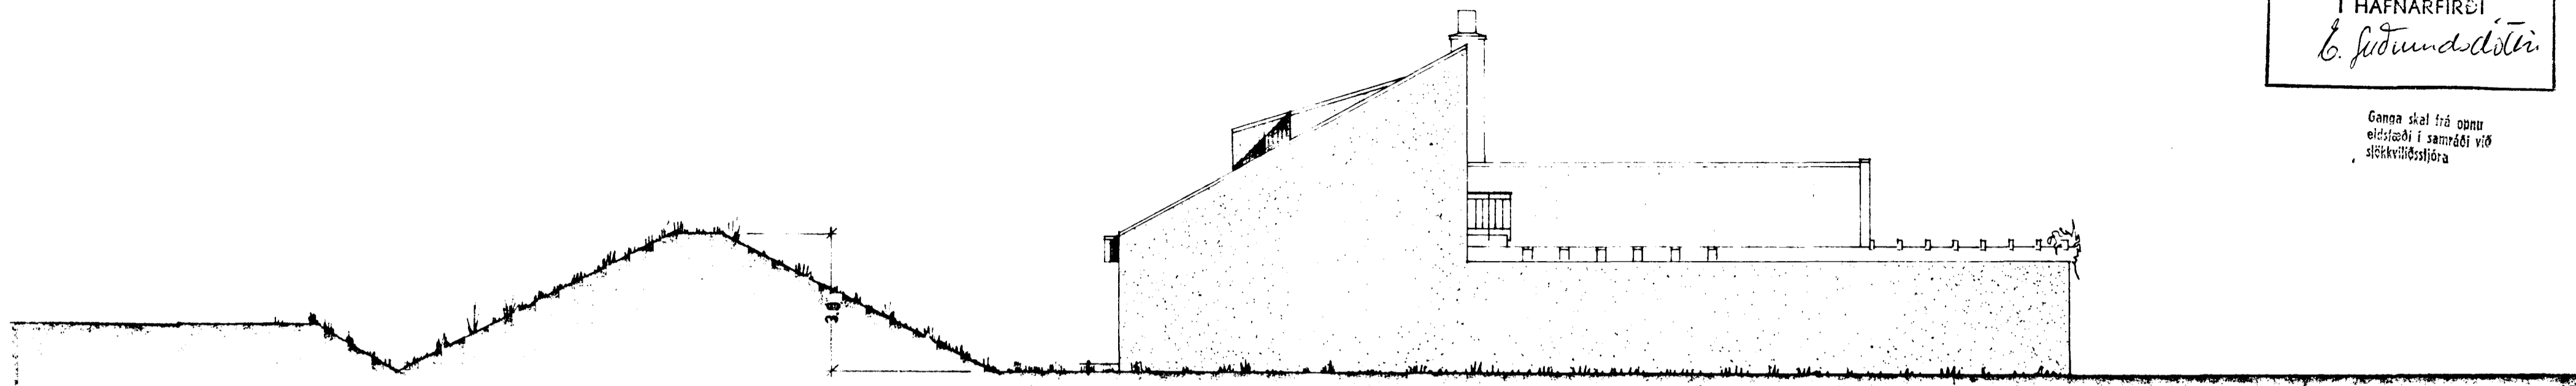

24 + 80
24.5 + 80

ⓔ_s
30