


Serþykkt á fundi bygginga-  
nefndar þ. 28/11 1980

BYGGINGAFULLTRÚINN  
LITLA HAFNARFIRÐI

*[Signature]*

Ganga skal frá opnu  
eldstæði í samráði við  
slökkviliðshjóra

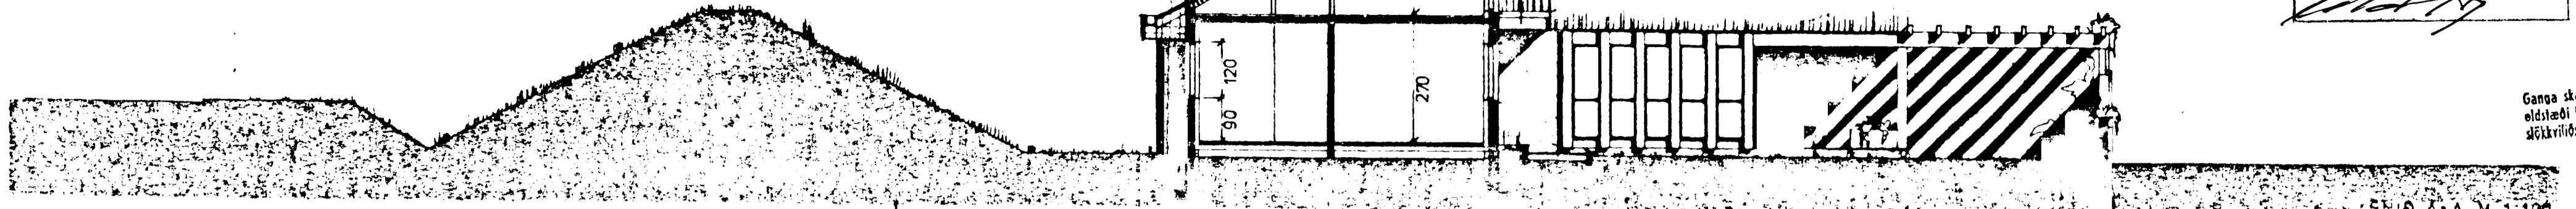


SNID. A-A M. 1:100


KVAÐIR VEGNA HLJÓÐEINANGRUNAR

15 cm STEINULLAREINANGRUN  
Í PAKI


PREFALT EINANGRUNARGLER Í  
GLUGGUM AÐ REYKJANESBRAUT.

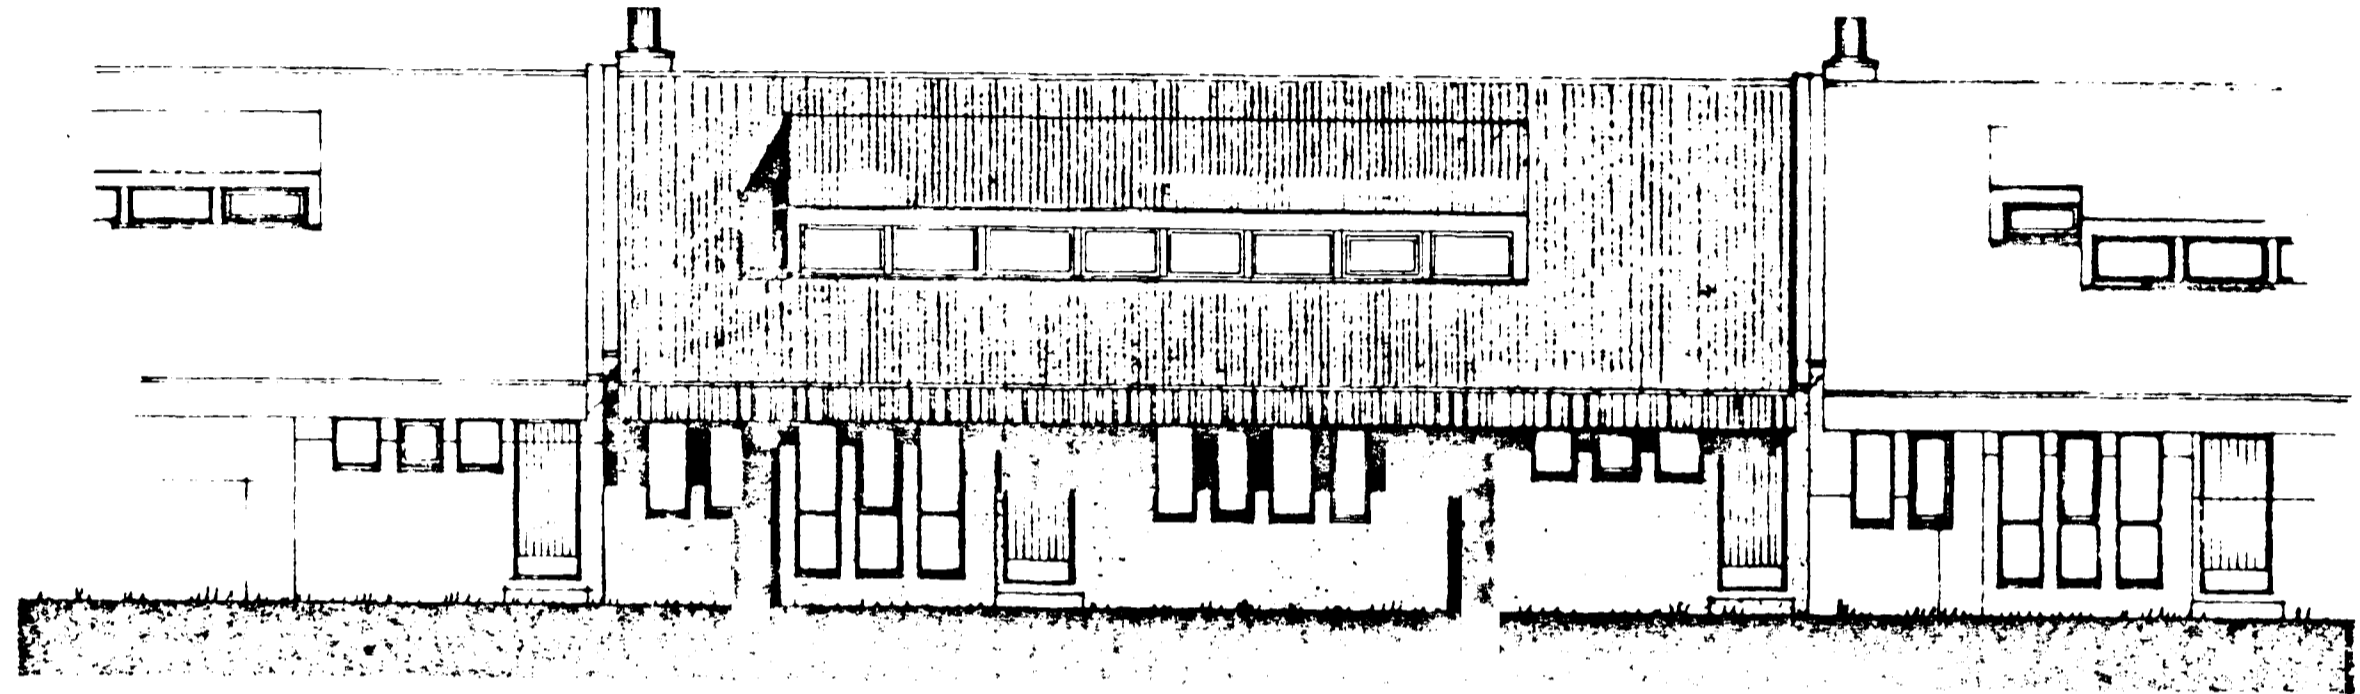

HLIÐ AÐ REYKJANESBRAUT

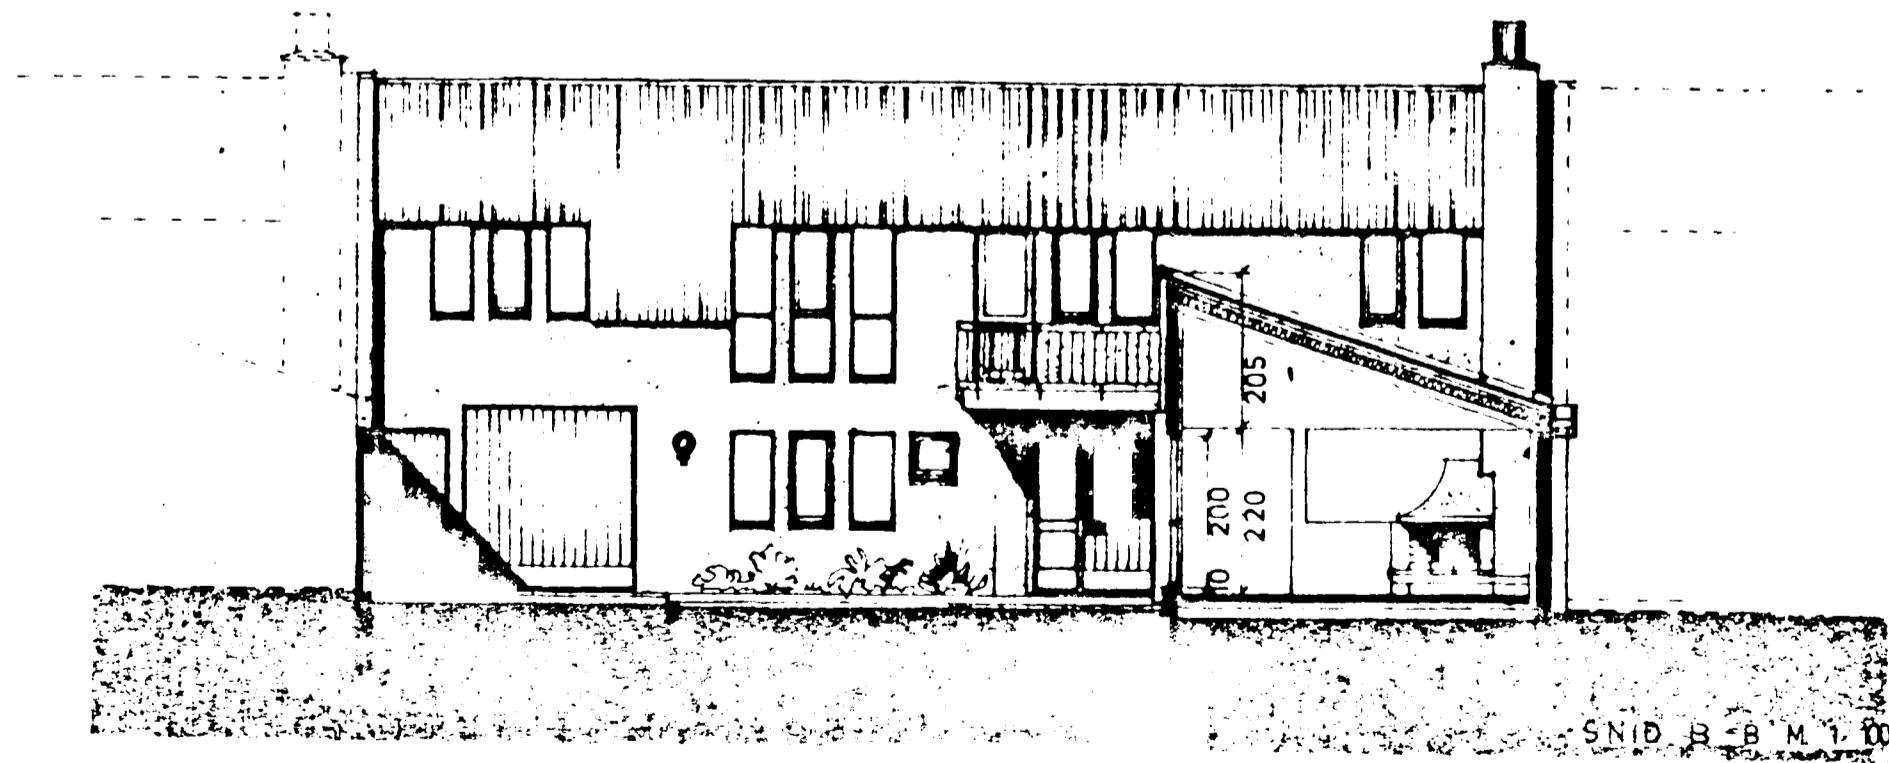

SNID. B-B M. 1:100

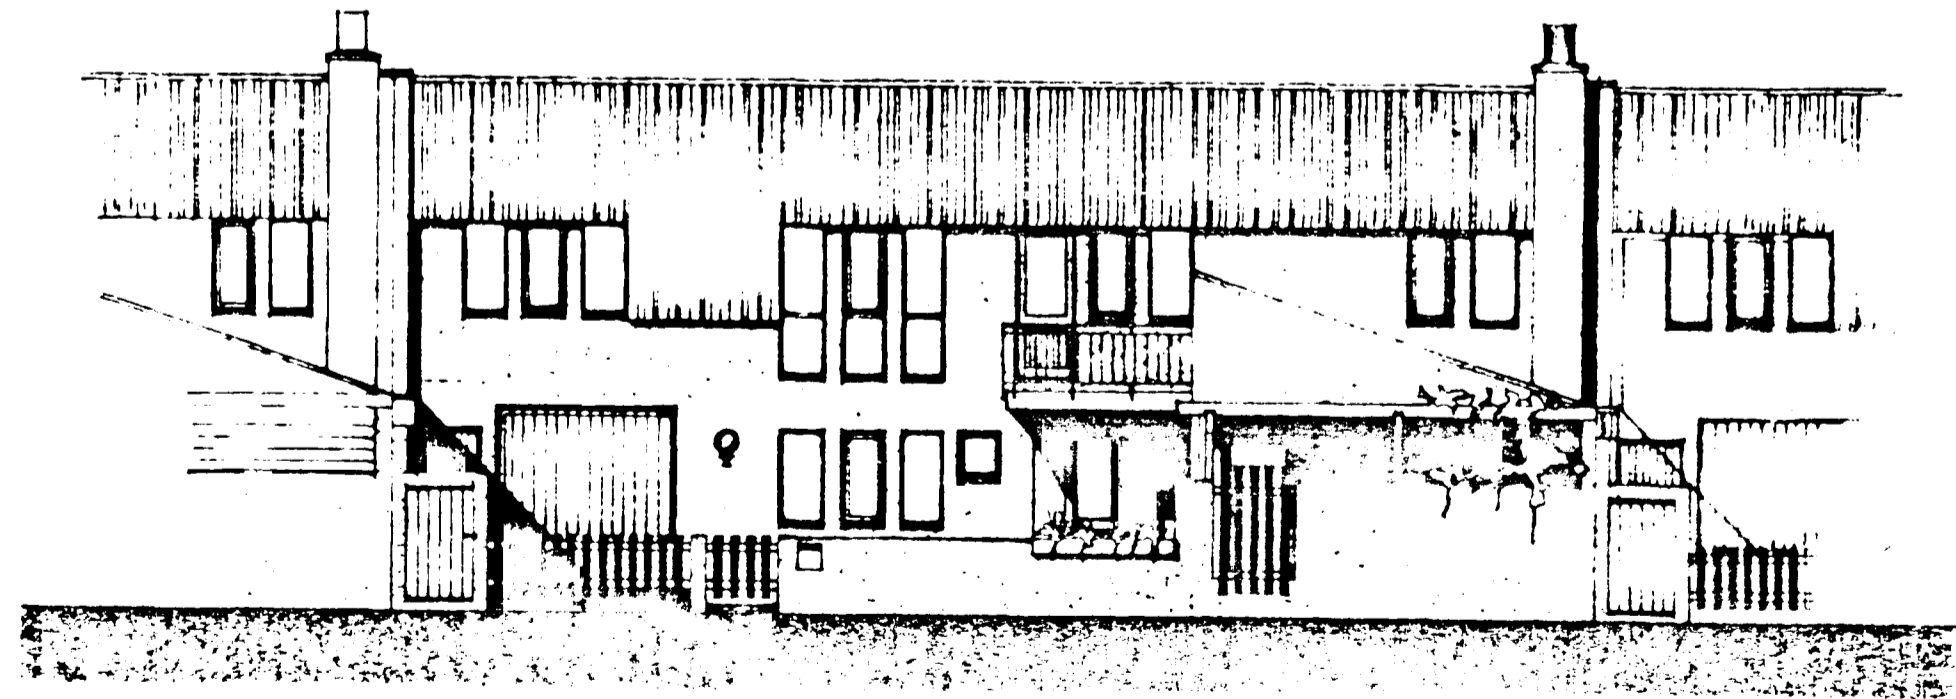

*Sig. Hallgrímsson arkitekt F.S.*

BREYTT NÓV. 1980

BREYTT 18.8.81

JUN. 1979 ÚT. T. M. 1:100

*[Signature]* RAÐHJÚSABYGGÐ VÍÐ KLAUSTUR HAFNAR

Ⓔ NR. 38