



Samþykkt á fundi bygginga-
nefndar þ. 18. 19. 79
BYGGINGAVALTRÚINN
Í HAFNARFIRÐI
S. Jensen

Ganga skal frá önnu
eldstæði í samráði við
slökkvildisstjóra

G. Jensen*

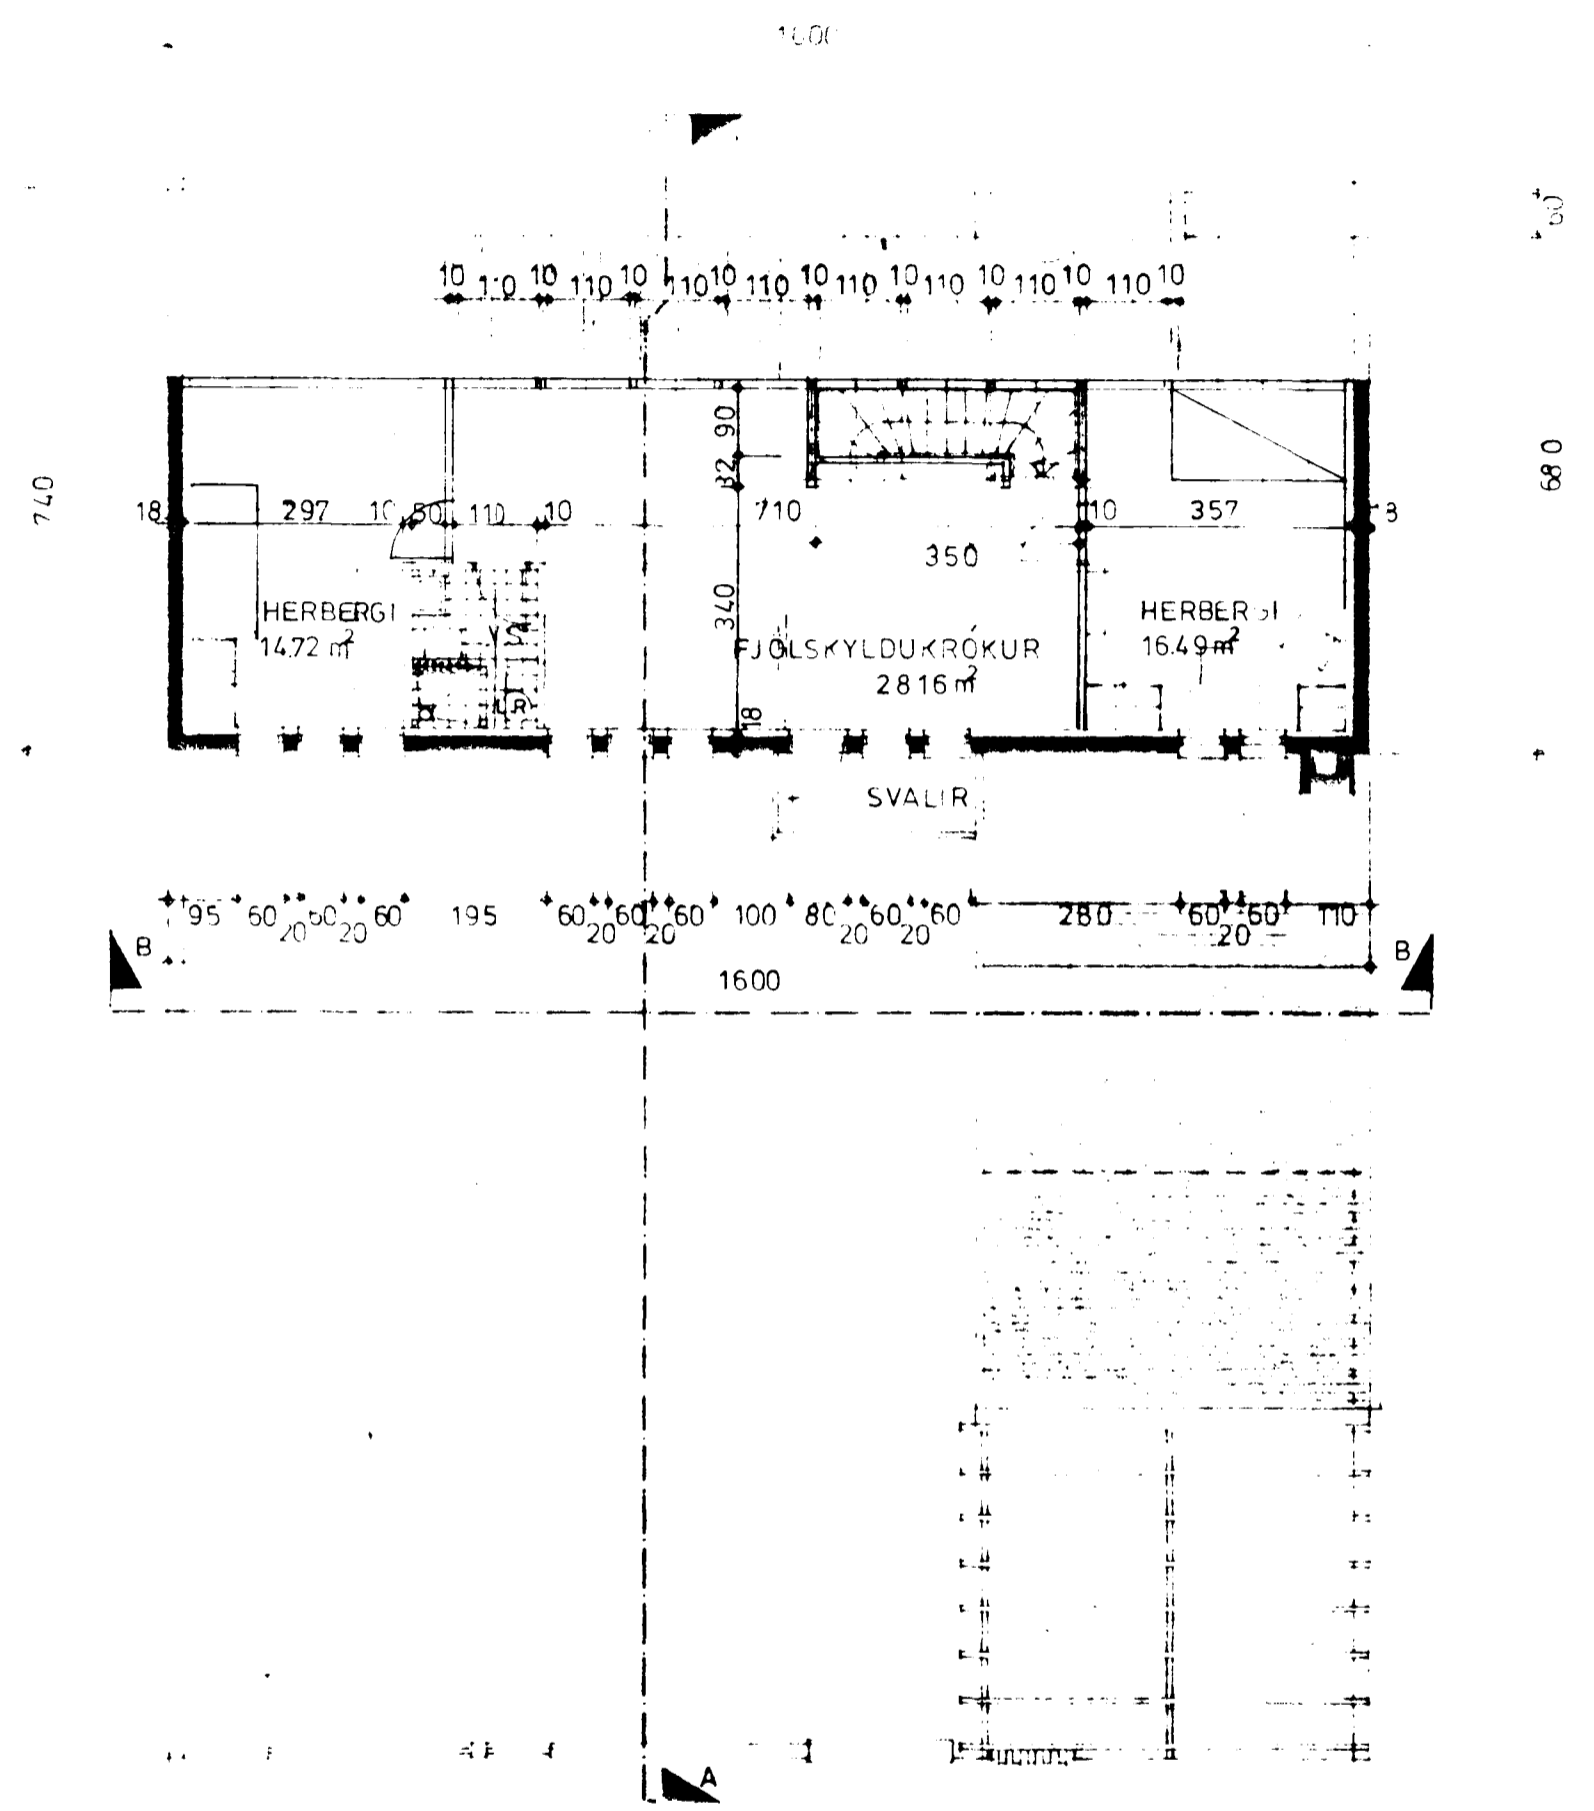

GRUNNMYND RIS M. 1:100

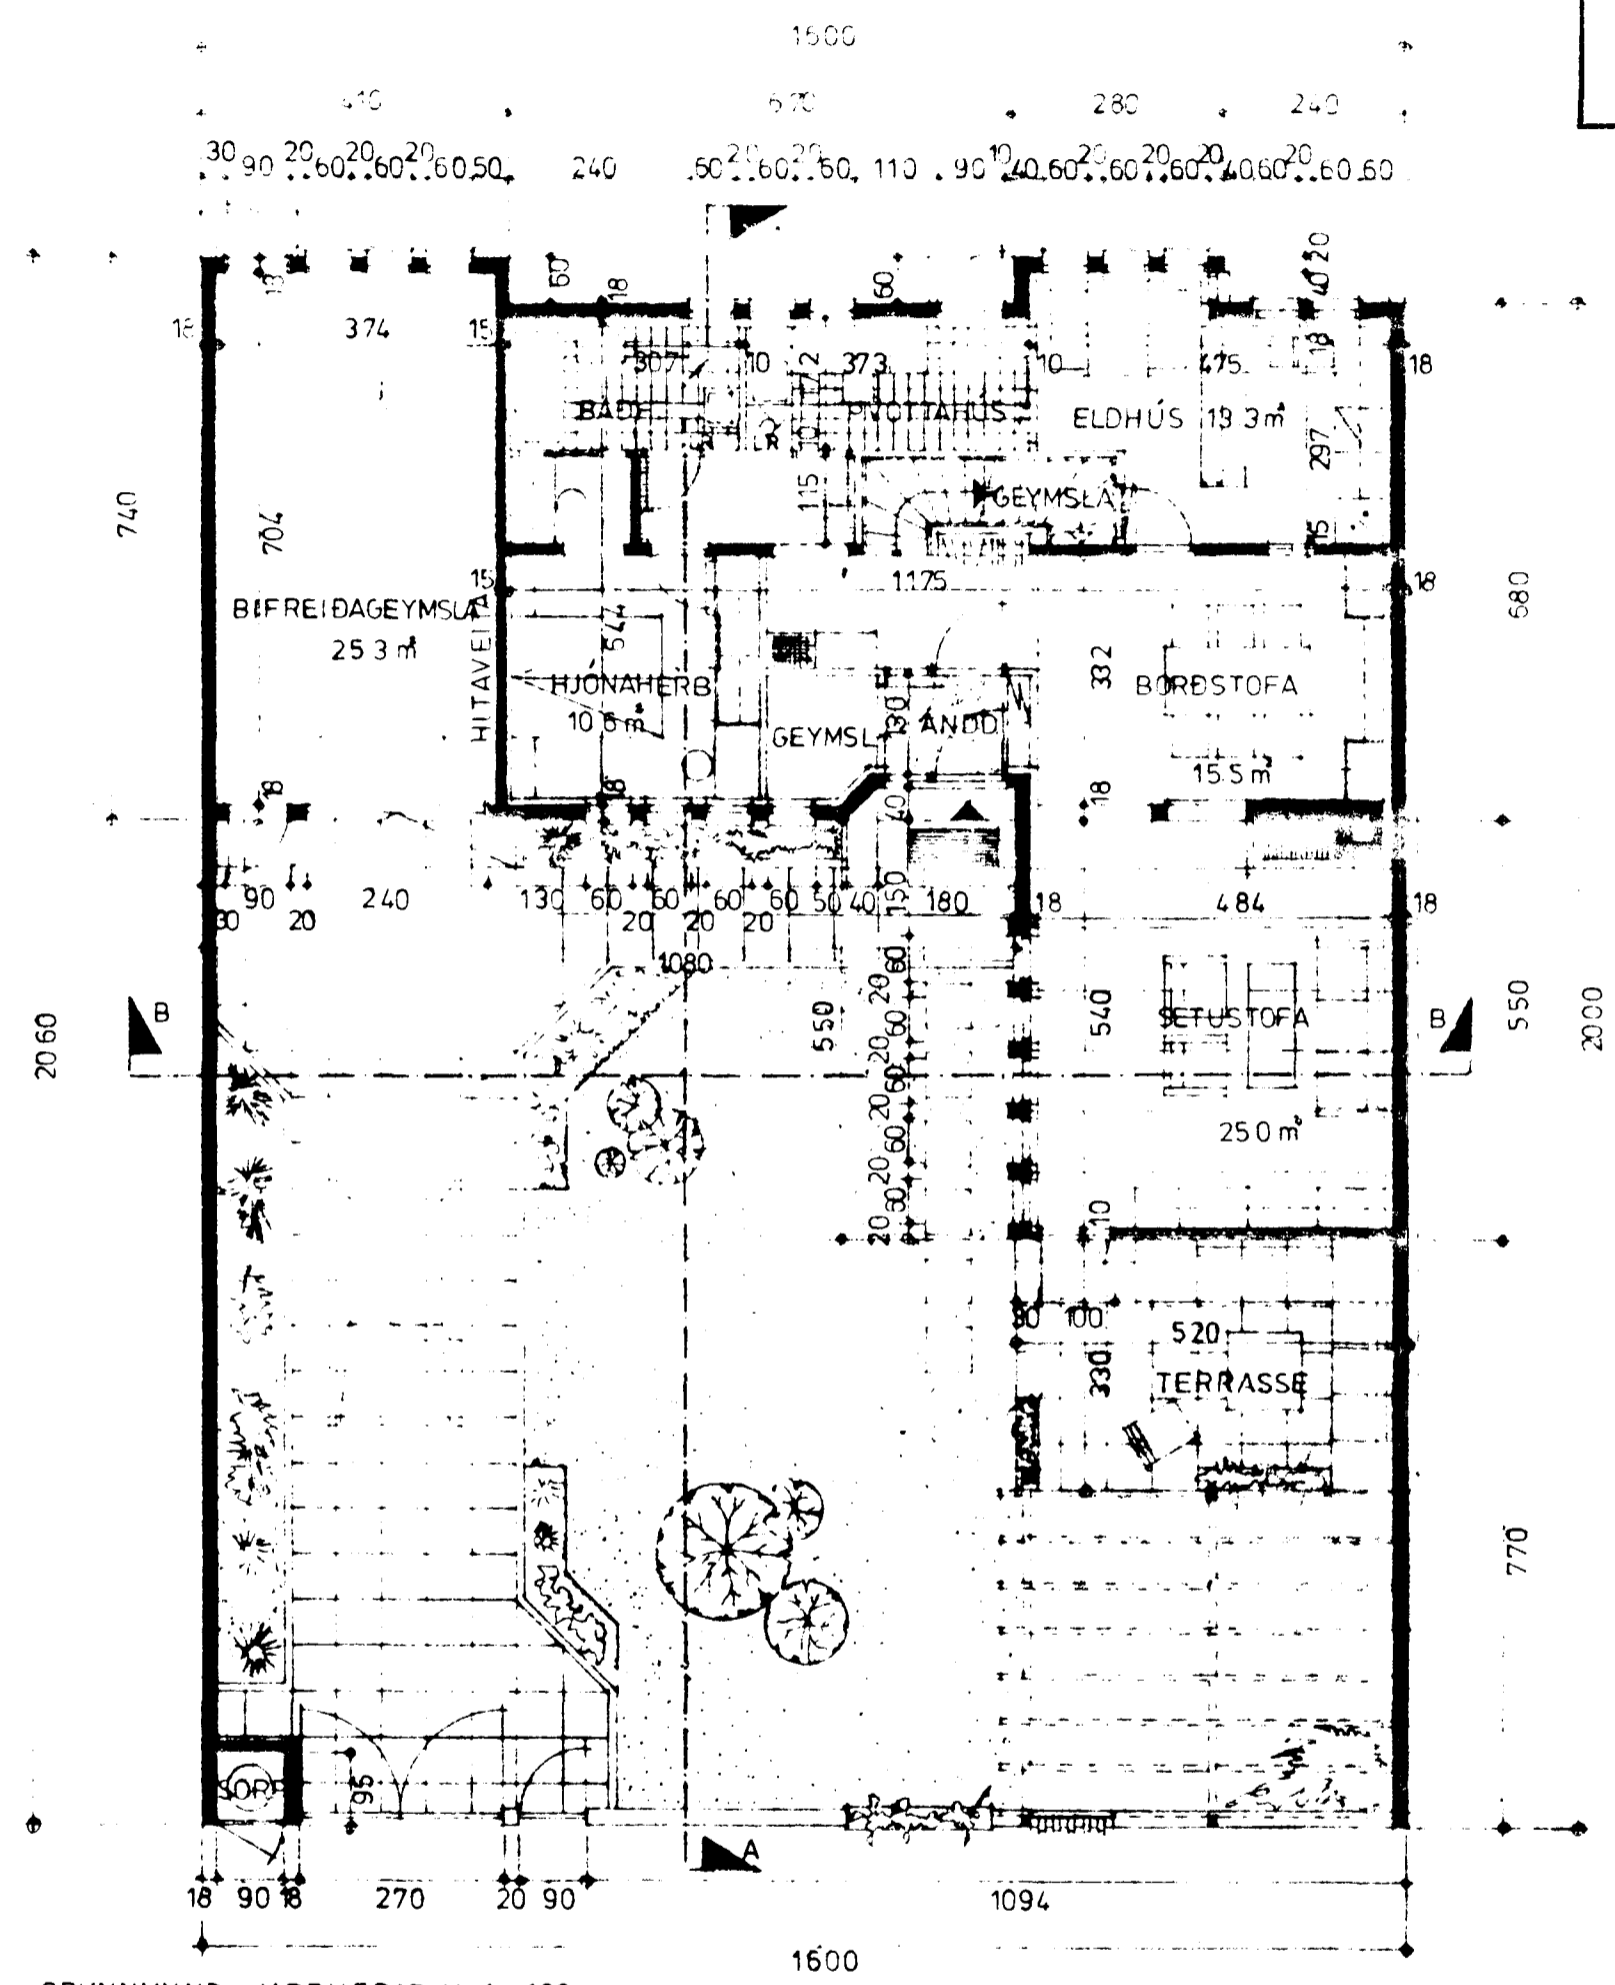

GRUNNMYND JARÐHÆÐAR M. 1:100

FLATARMÁL

BRÚTTÓ GÓLFFLOTUR JARÐHÆÐAR	111.1 m ²
BRÚTTÓ GÓLFFLOTUR RIS	108.8 "
BRÚTTÓ GÓLFFLOTUR BÍLGEYMSLU	29.56 "
SAMANLAGÐUR GÓLFFLOTUR ÁN BÍLGEYMSLU	219.9 m ²
" " M/BÍLGEYMSLU	249.5 "
NETTÓ GÓLFFLOTUR JARÐHÆÐAR	94.25 m ²
NETTÓ GÓLFFLOTUR RIS	59.37 m ²
SAMANLAGÐUR NETTÓ GÓLFFLOTUR	143.53 m ²
RÚMMÁL	659.9 m ³
(TERRASSEPAK)	17.5 m ³

5/100-0320
01

