
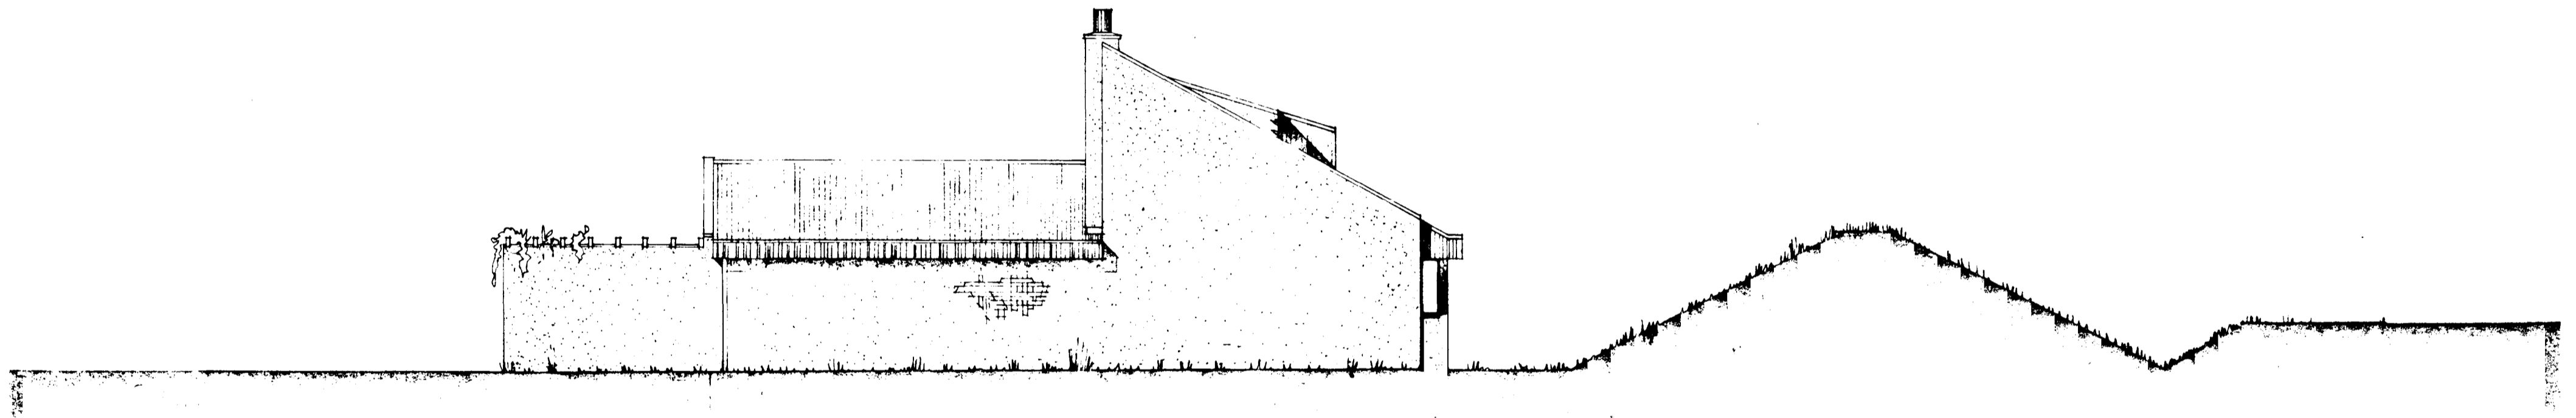


Byggingar  
 undar þ.  $\frac{18}{21/1}$   $\frac{7}{10}$   $\frac{19}{80}$   $\frac{79}{81}$   
 f.h. BYGGINGAFULLTRÚINN  
 I HAFNARFIRÐI  
 A. Jh.


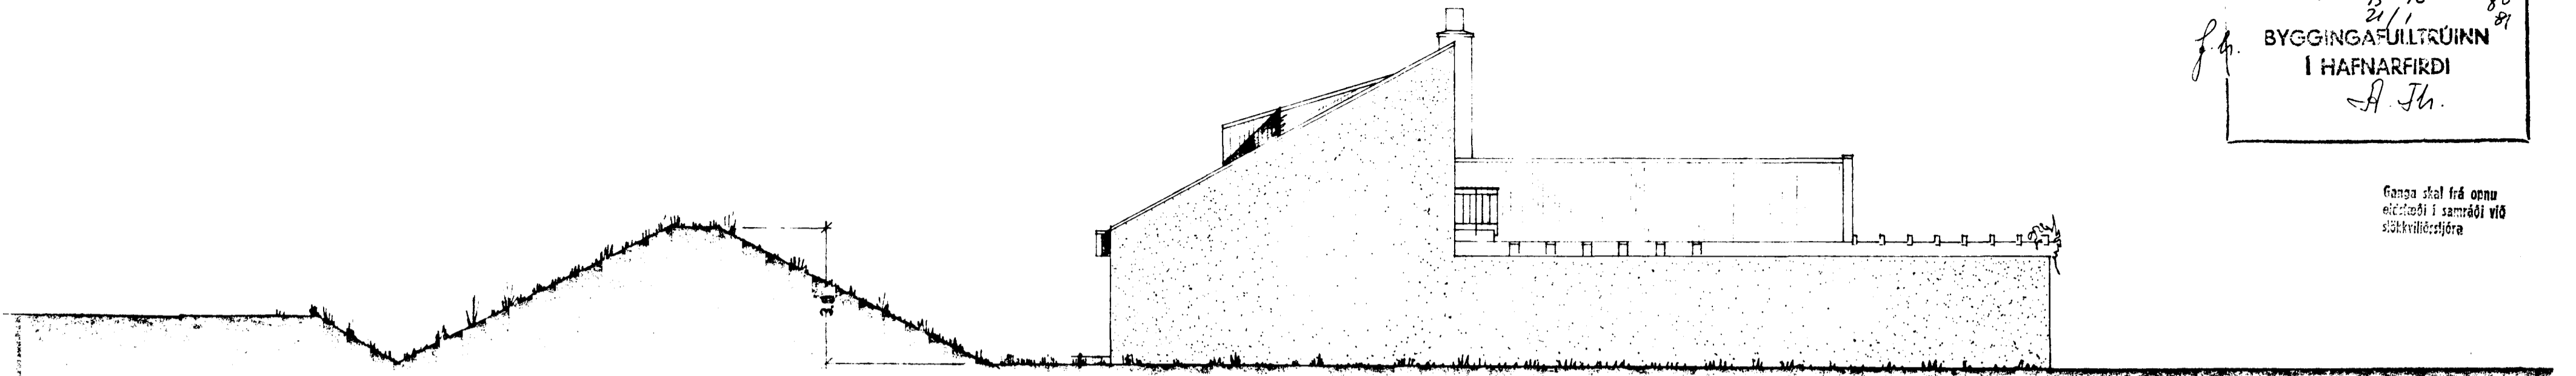

5100 - 0340  
 01

(E)<sub>s</sub>

Klaustrurkvarnarmur 34