



Kristín
 Samþykkt á fundi bygginga-
 nefndar þ. 18. 7. 79
 þ. 18. 5. 1979
 BYGGINGAFULLTRÚINN
 Í HAFNARFIRÐI
[Signature]

Ganga skal frá önnu
 eldstæði í samráði við
 slökkviliðsþjóra

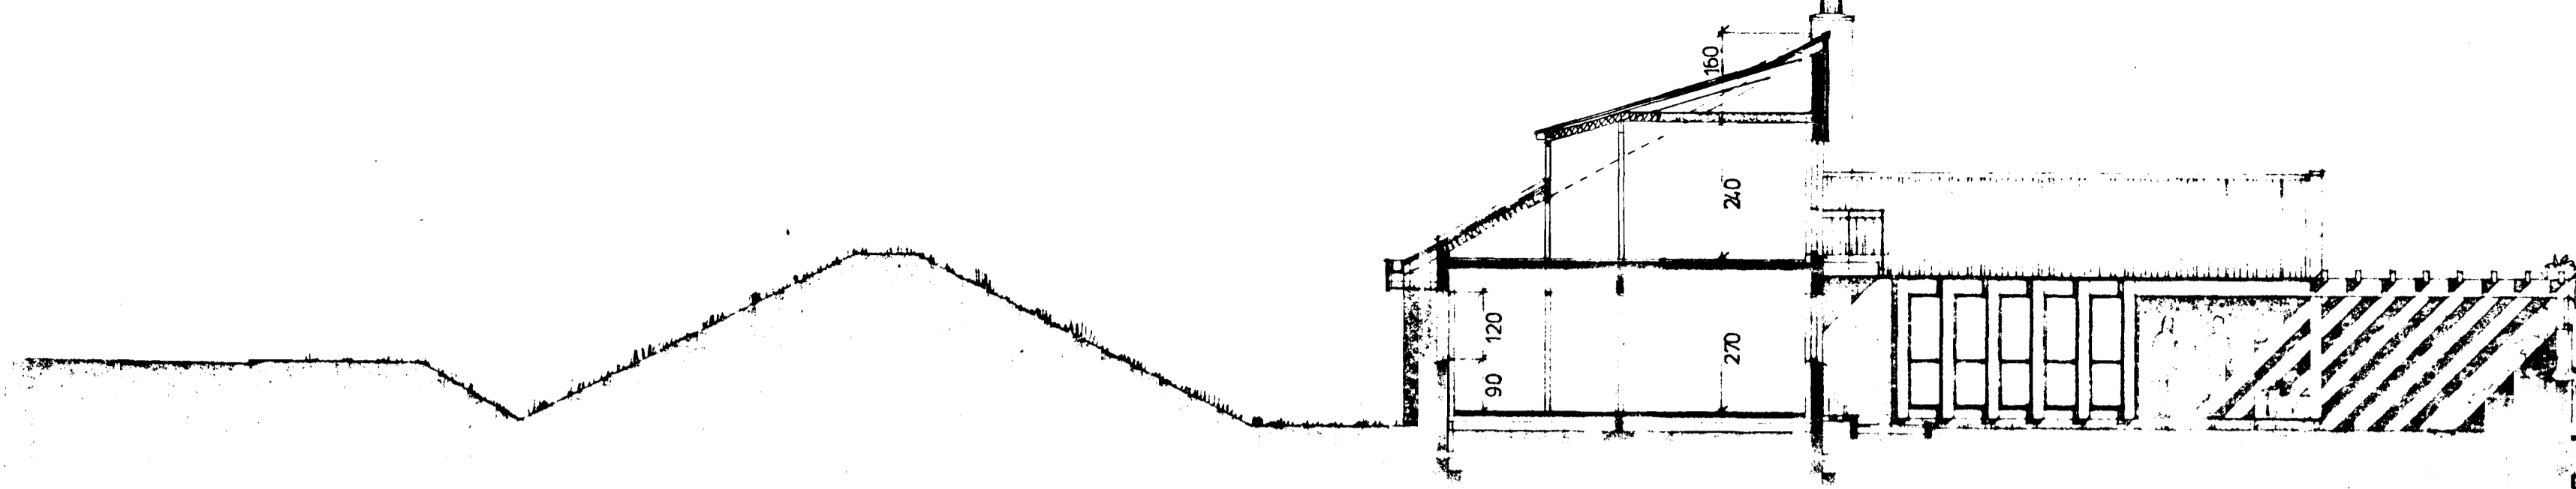


SNID A-A M. 1:100.


KVAÐIR VEGNA HLJÓÐEINANGRUNAR.
 15 cm STEINULLAREINANGRUN
 Í PAKI
 PREFALT EINANGRUNARGLER Í
 GLUGGUM AÐ REYKJANESBRAUT.

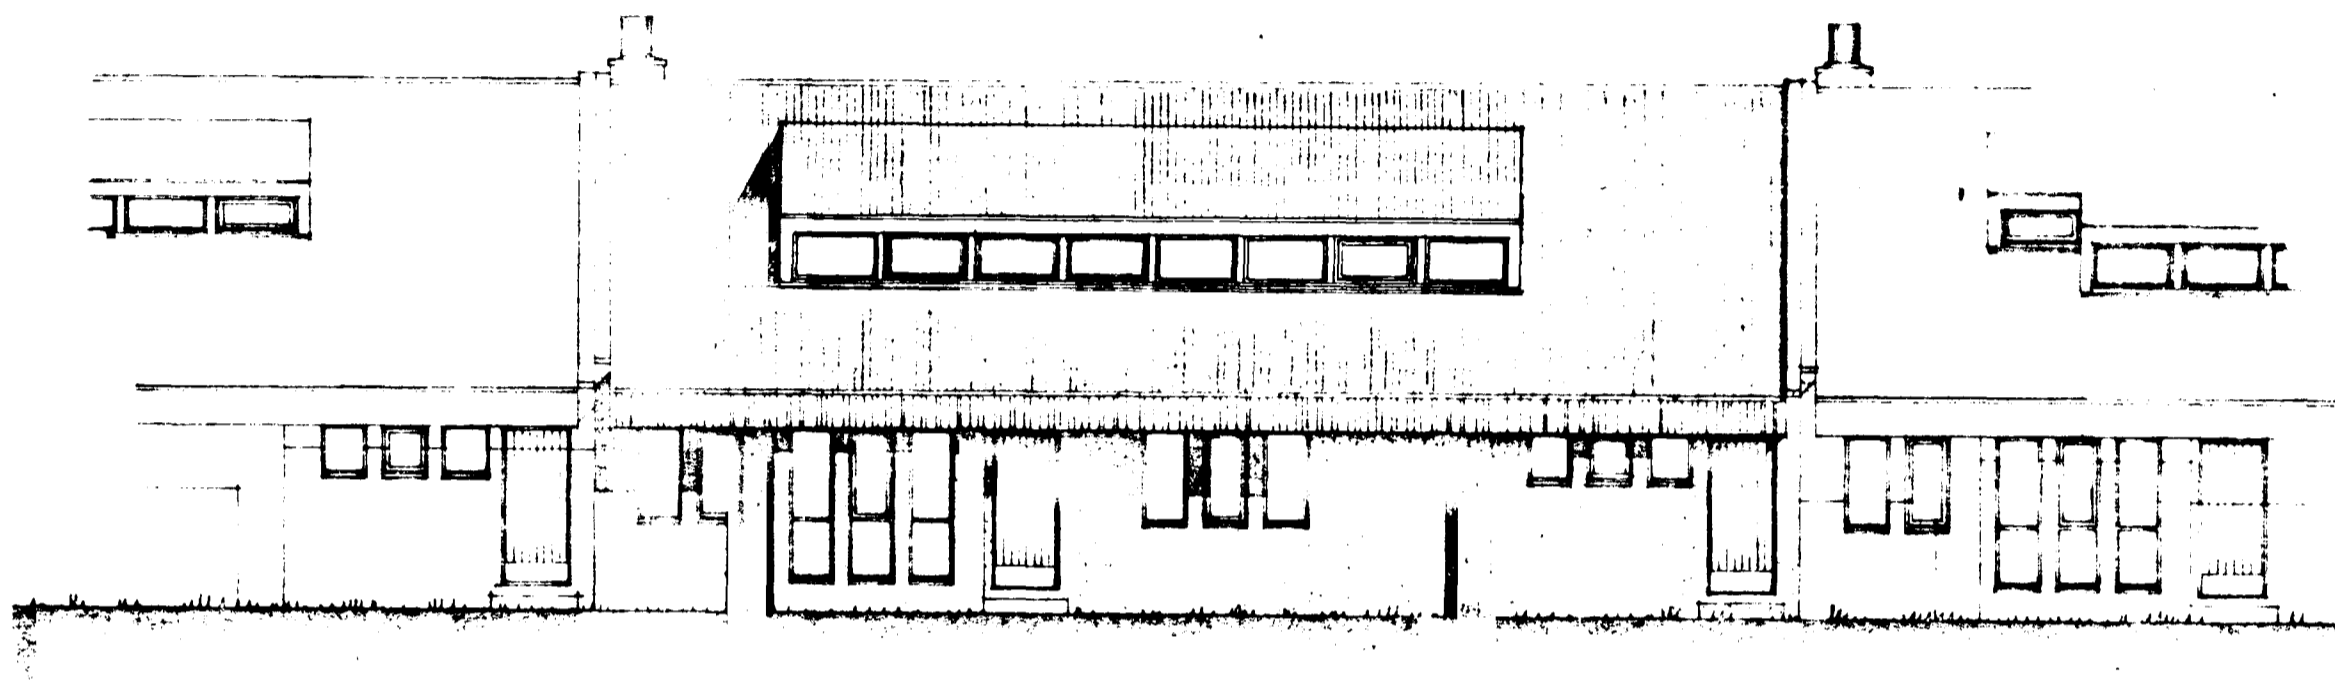

HLIÐ AÐ REYKJANESBRAUT

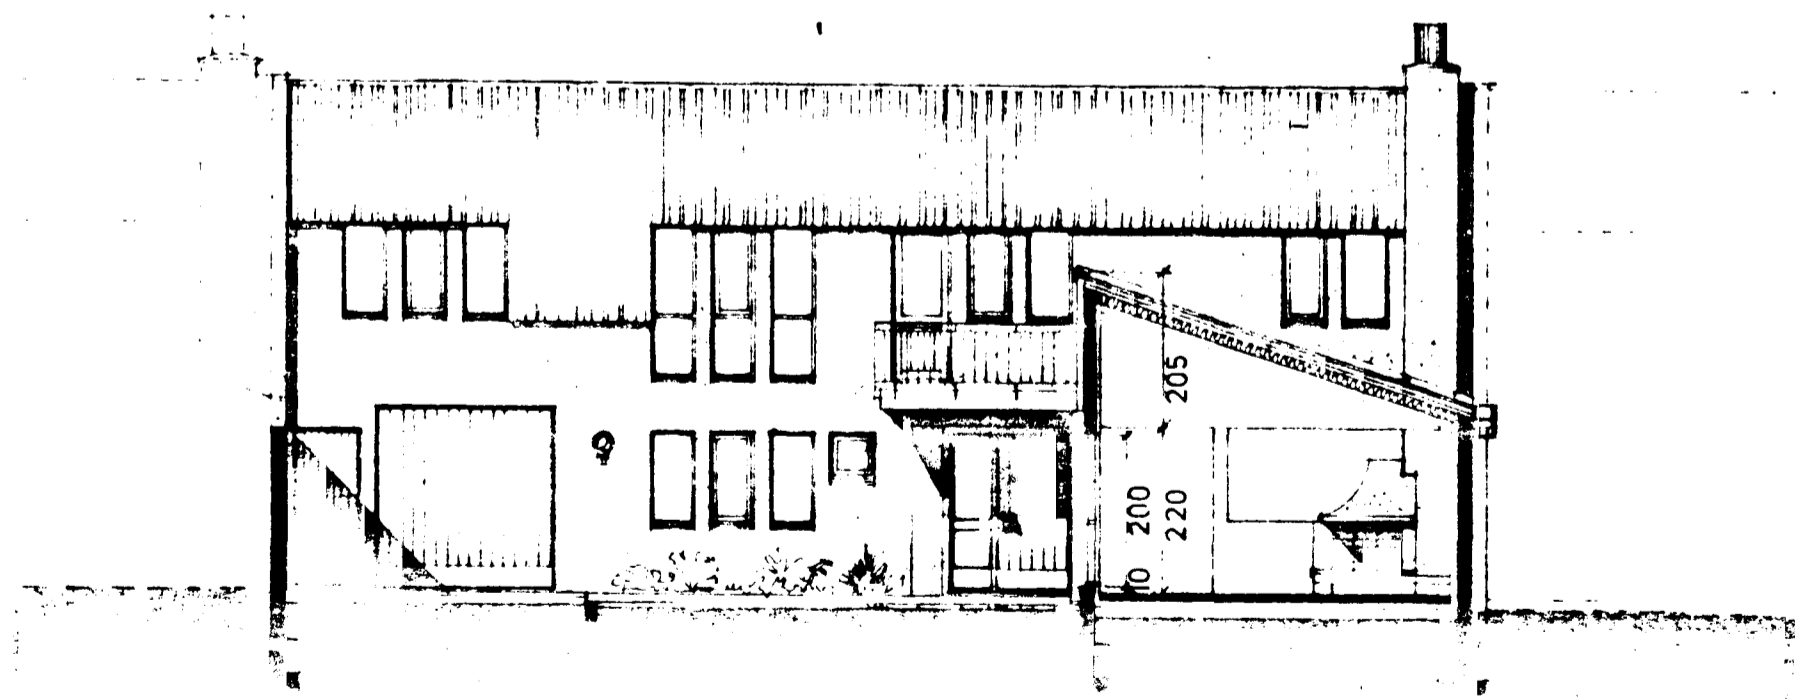

SNID B-B M. 1:100

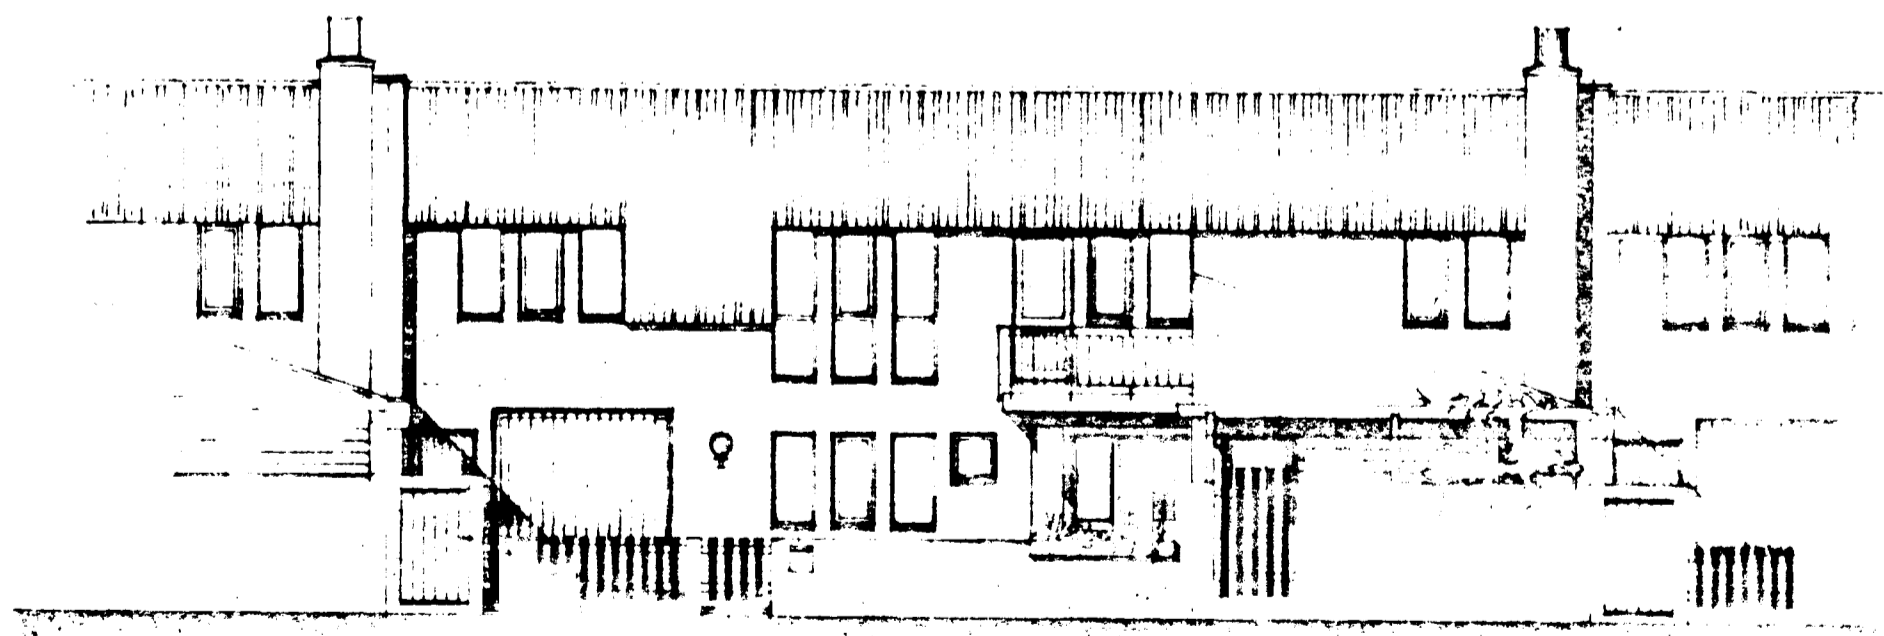

5100 - 0360
 01

ⓔ SNR 30