



Samþykkt á fundi bygginga-
nefndar þ. 21/10 1981
BYGGINGAFULLTRÚIN
Í HAFNARFIRÐI



Ganga skal frá önnu
eldstími í samráði við
stökuváðgjafi

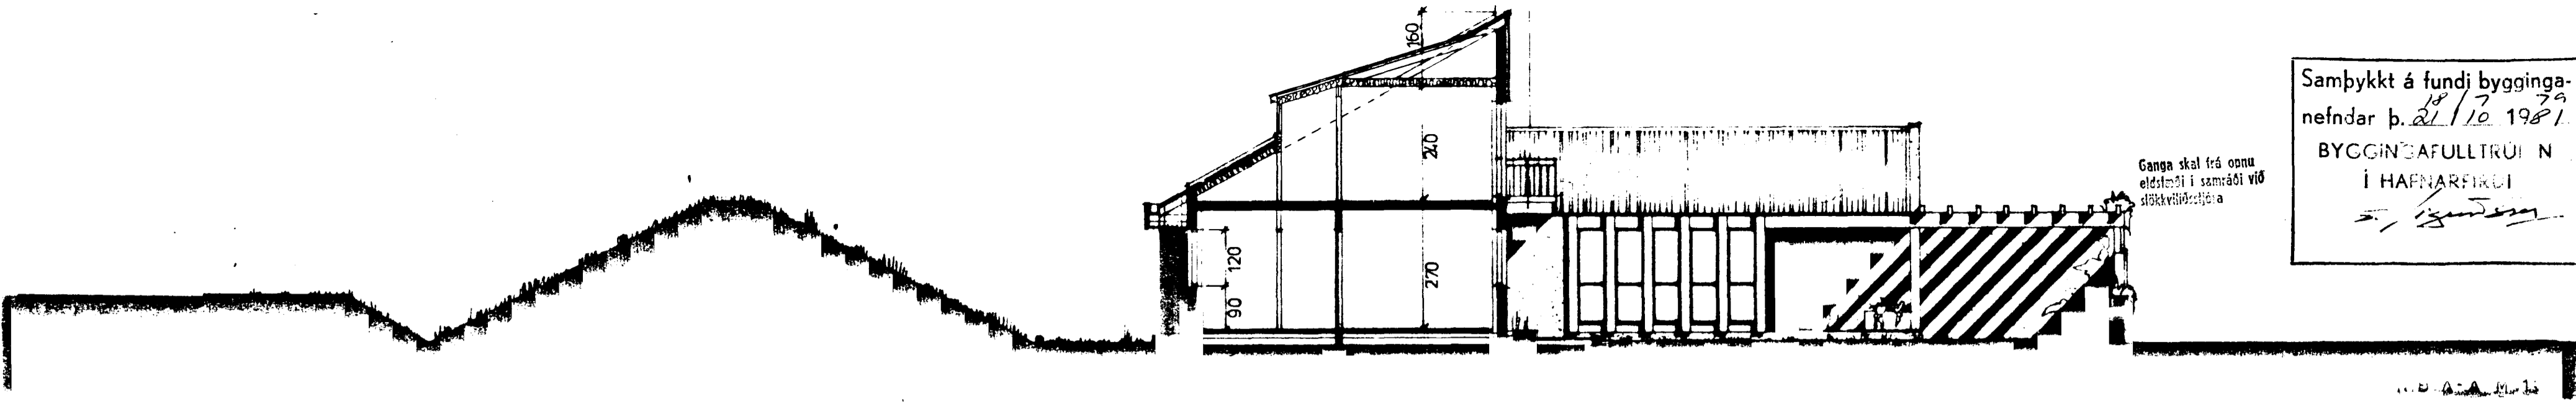

KVAÐIR VEGNA HLJÓÐEINANGRUNAR
15 cm STEINULLAREINANGRUN
Í PAKI
PREFALT EINANGRUNARGLER Í
GLUGGUM AÐ REYKJANESBRAUT.

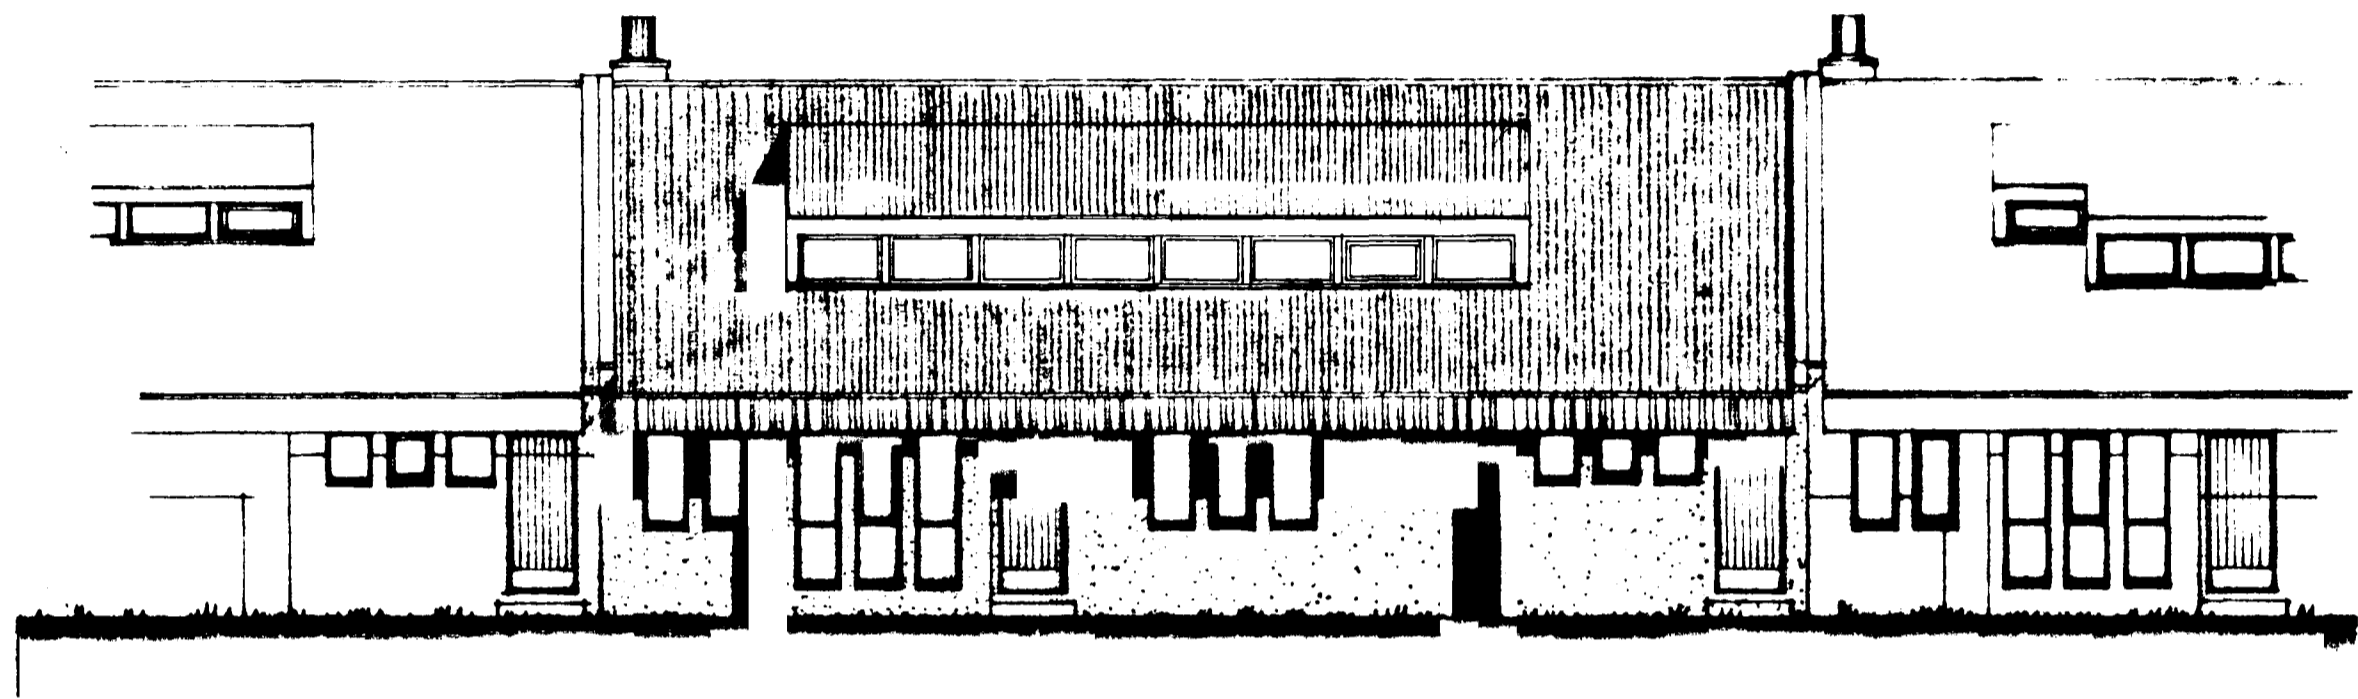

HLIÐ AÐ REYKJANESBRAUT

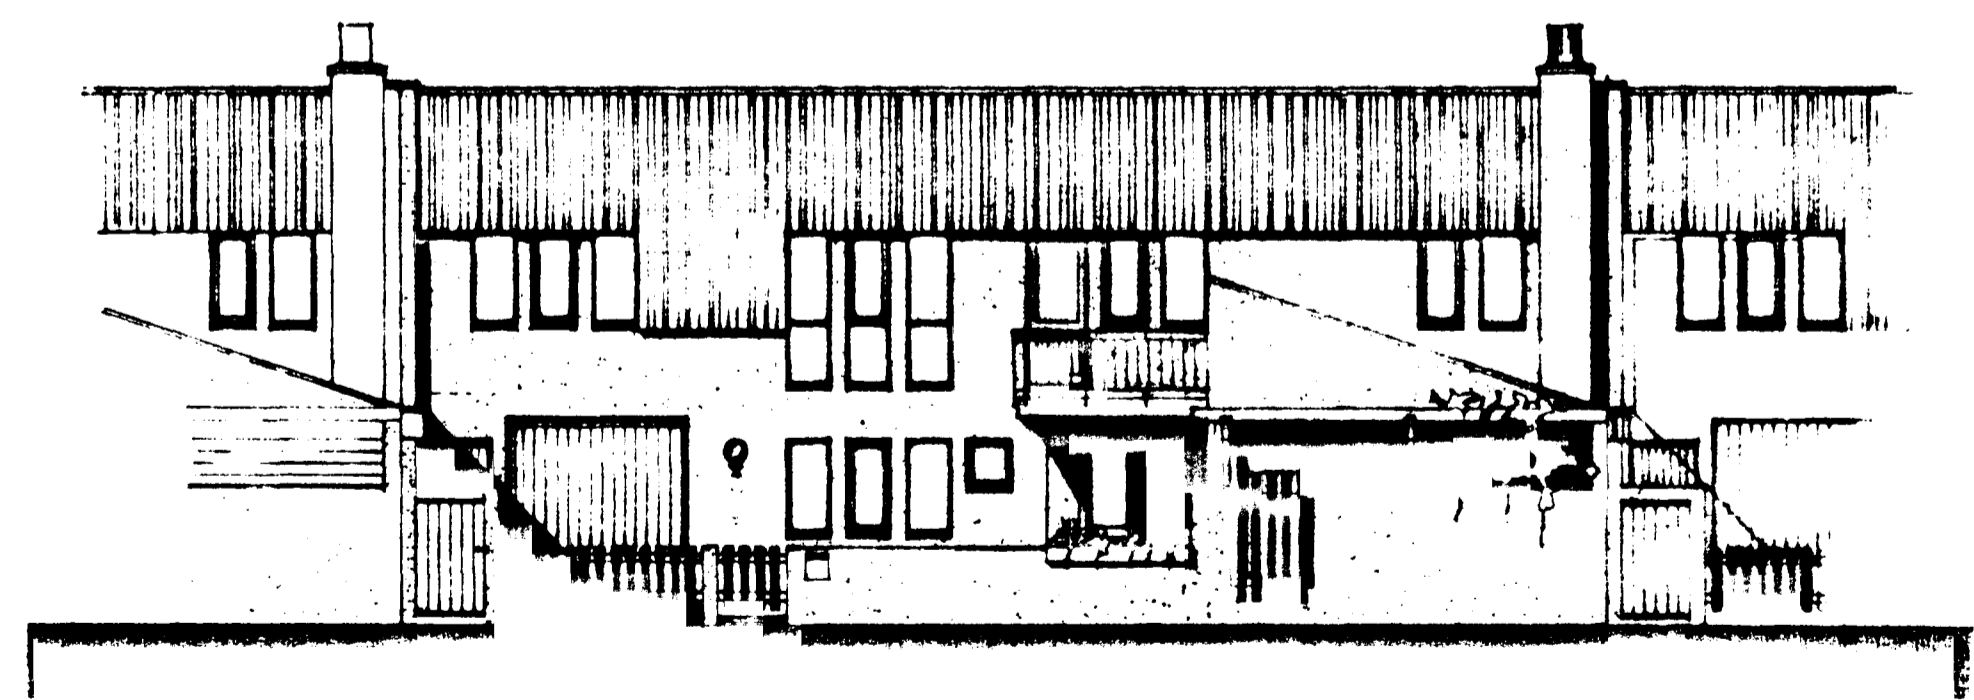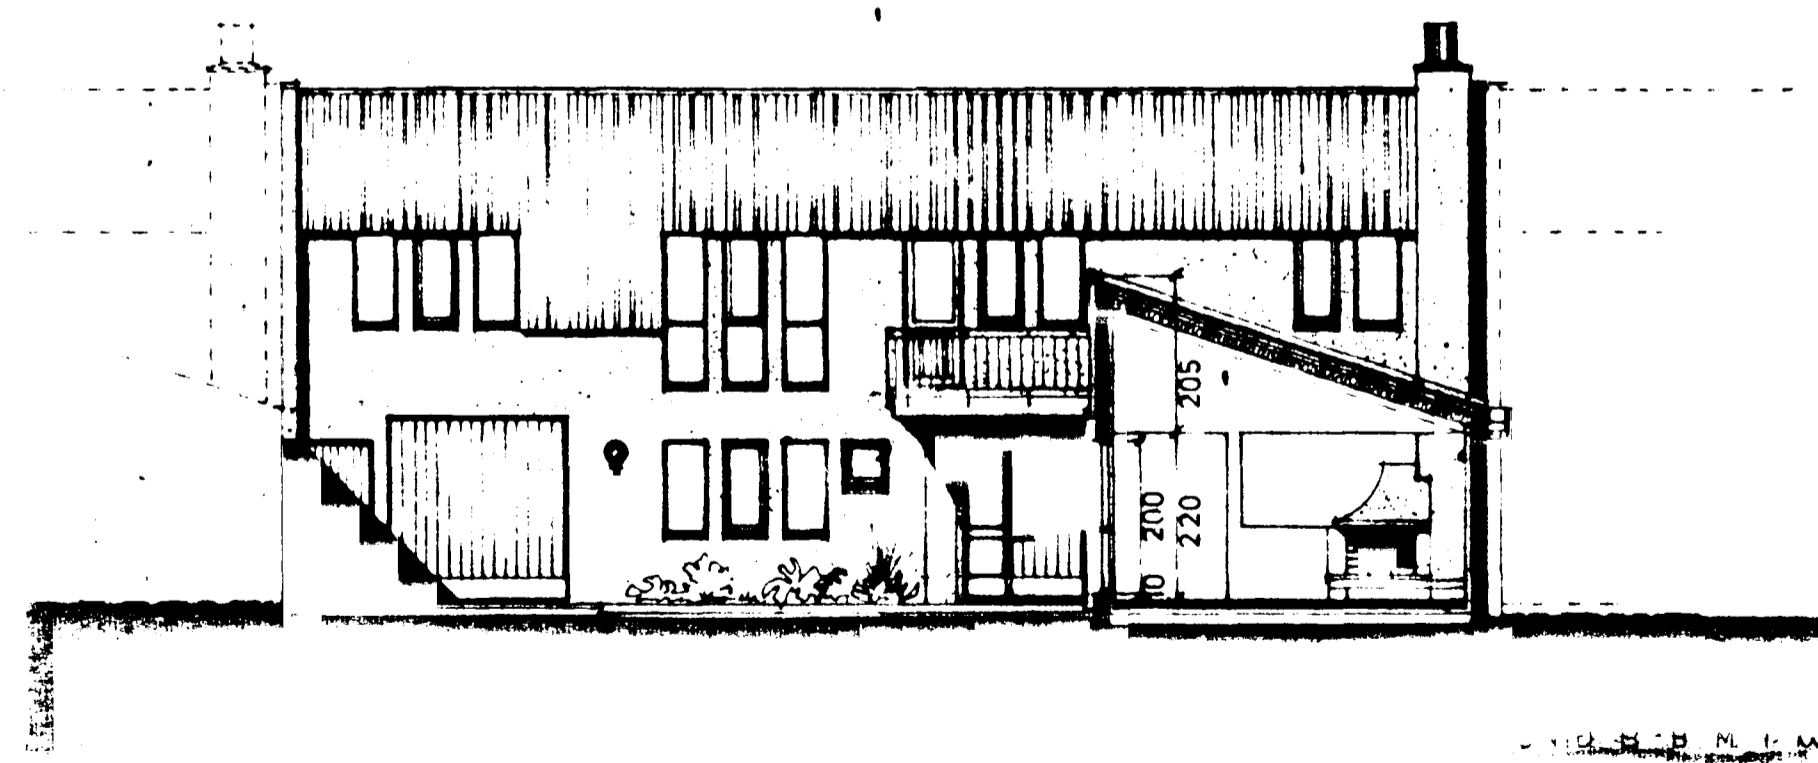

5100-0380 01

ⓔ NR. 38