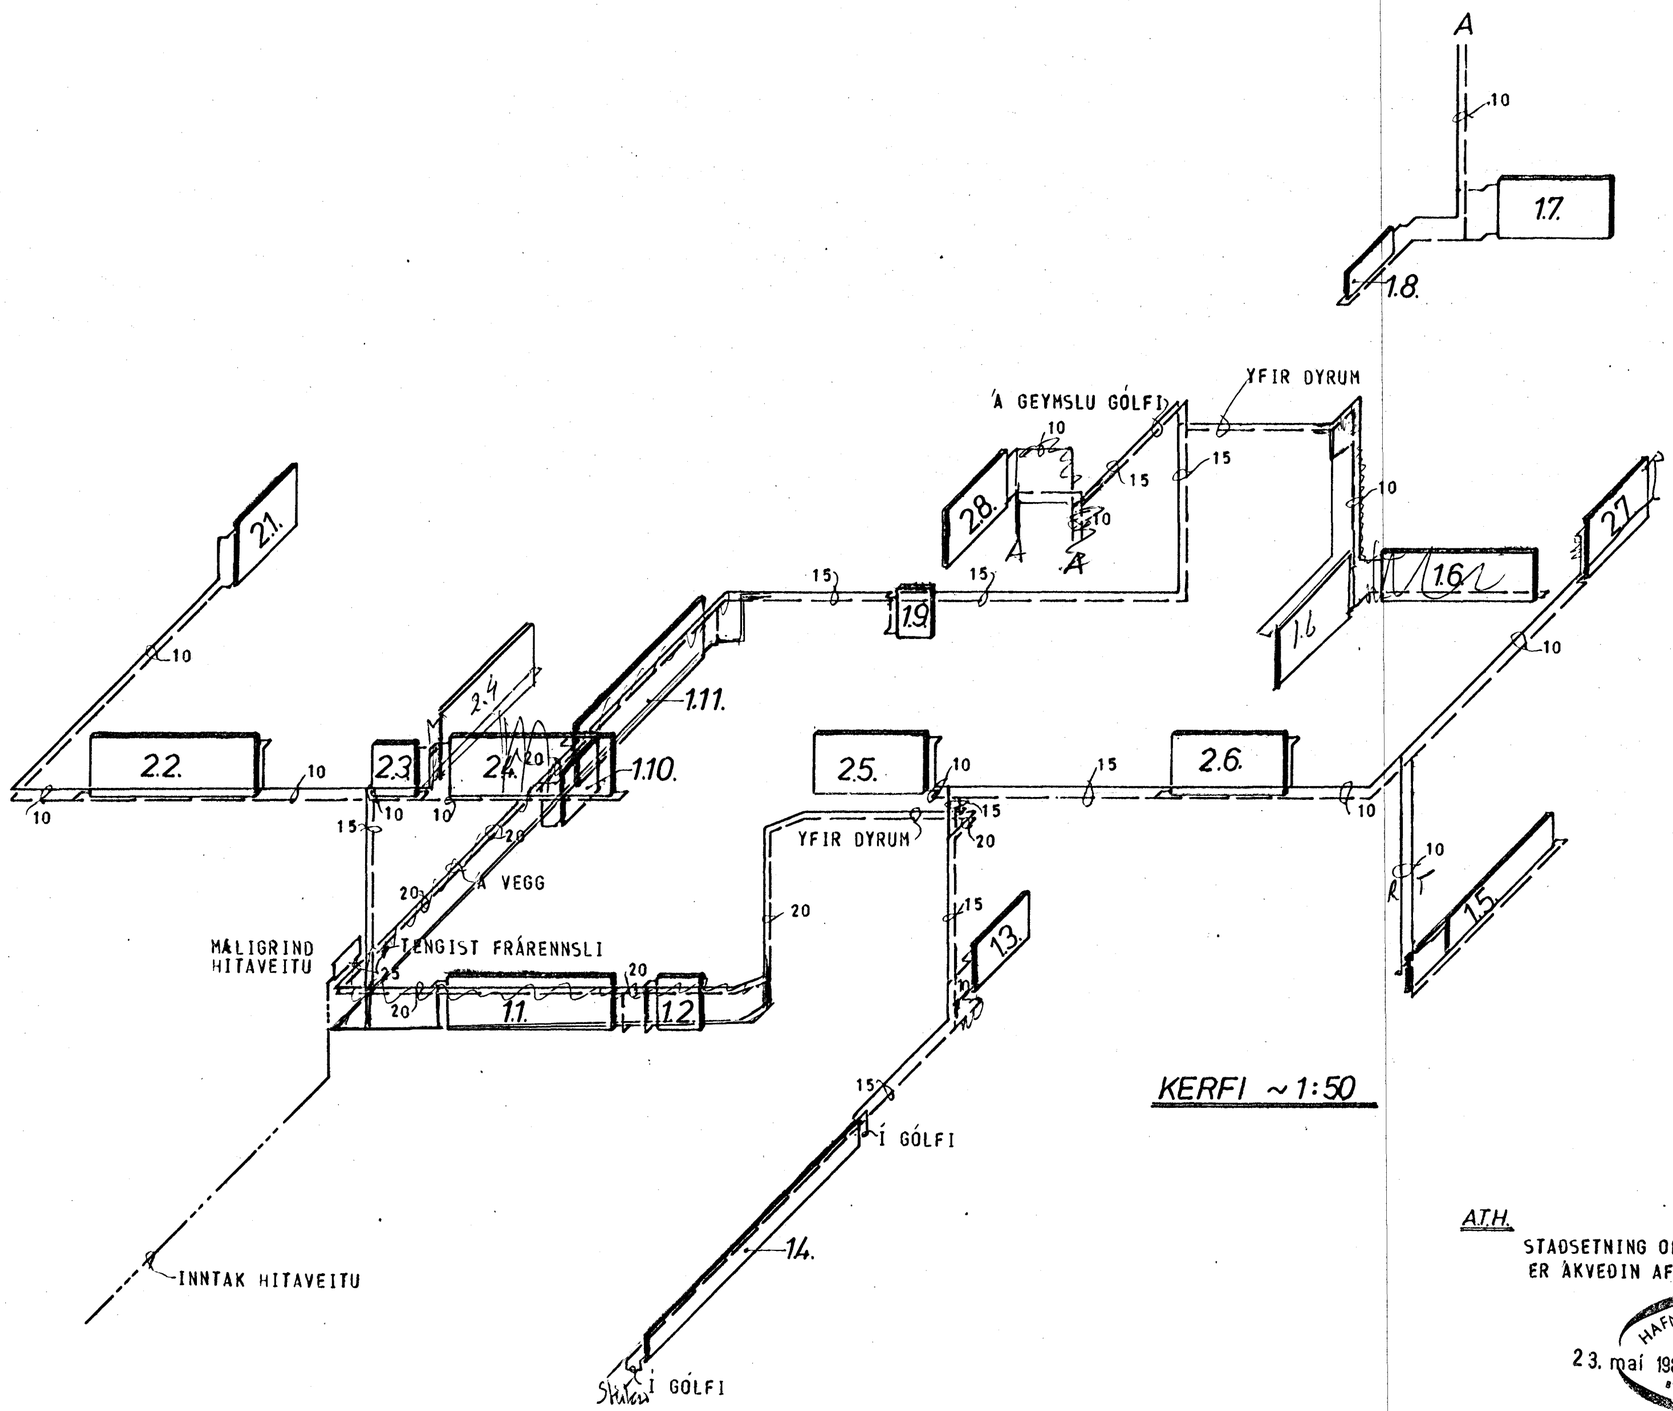

KERFI ~1:50

A.T.H.

STAÐSETNING OFNA, SVO OG HÆÐIR OG LENGDIR ER ÁKVEÐIN AF ARKITEKT HÚSSINS.

HAFNARFJARÐARBÆR
23. maí 1980
BYGGINGAFULLTRÚINN

SKÝRINGAR SJÁ TEIKN. NR. 20.

HÚS ES

KLAUSTURHVAMMUR 40	MÆLIKVARÐI ~1:50	VERK 8001	TEIKN NR 2.6.
HITALÖGN – KERFI	Hannað: Teiknað: JJ.	Yfirfarið: Samþ:	DAGS MAÍ '80
JÓHANN GUNNAR BERGÞÓRSSON VERKFR MVFÍ STRANDGÖTU 11 — HAFNARFIRÐI — SÍMI 53315	BREYTT 1		