


Ganga skal frá önnu  
elestaði í samráði við  
slökuvildstjóra


Samþykkt á fundi bygginga-  
ráðs þ. 18. 7. 1979  
f.h.  
BYGGINGAFULLTRÚINN  
Í HAFNARFIRÐI  
A. Þorvaldsson

SNID A-A M. 1:100


KVAÐIR VEGNA HLJÓÐEINANGRUNAR  
15 cm STEINULLAREINANGRUN  
Í PAKI  
PREFALT EINANGRUNARGLER Í  
GLUGGUM AÐ REYKJANESBRAUT.

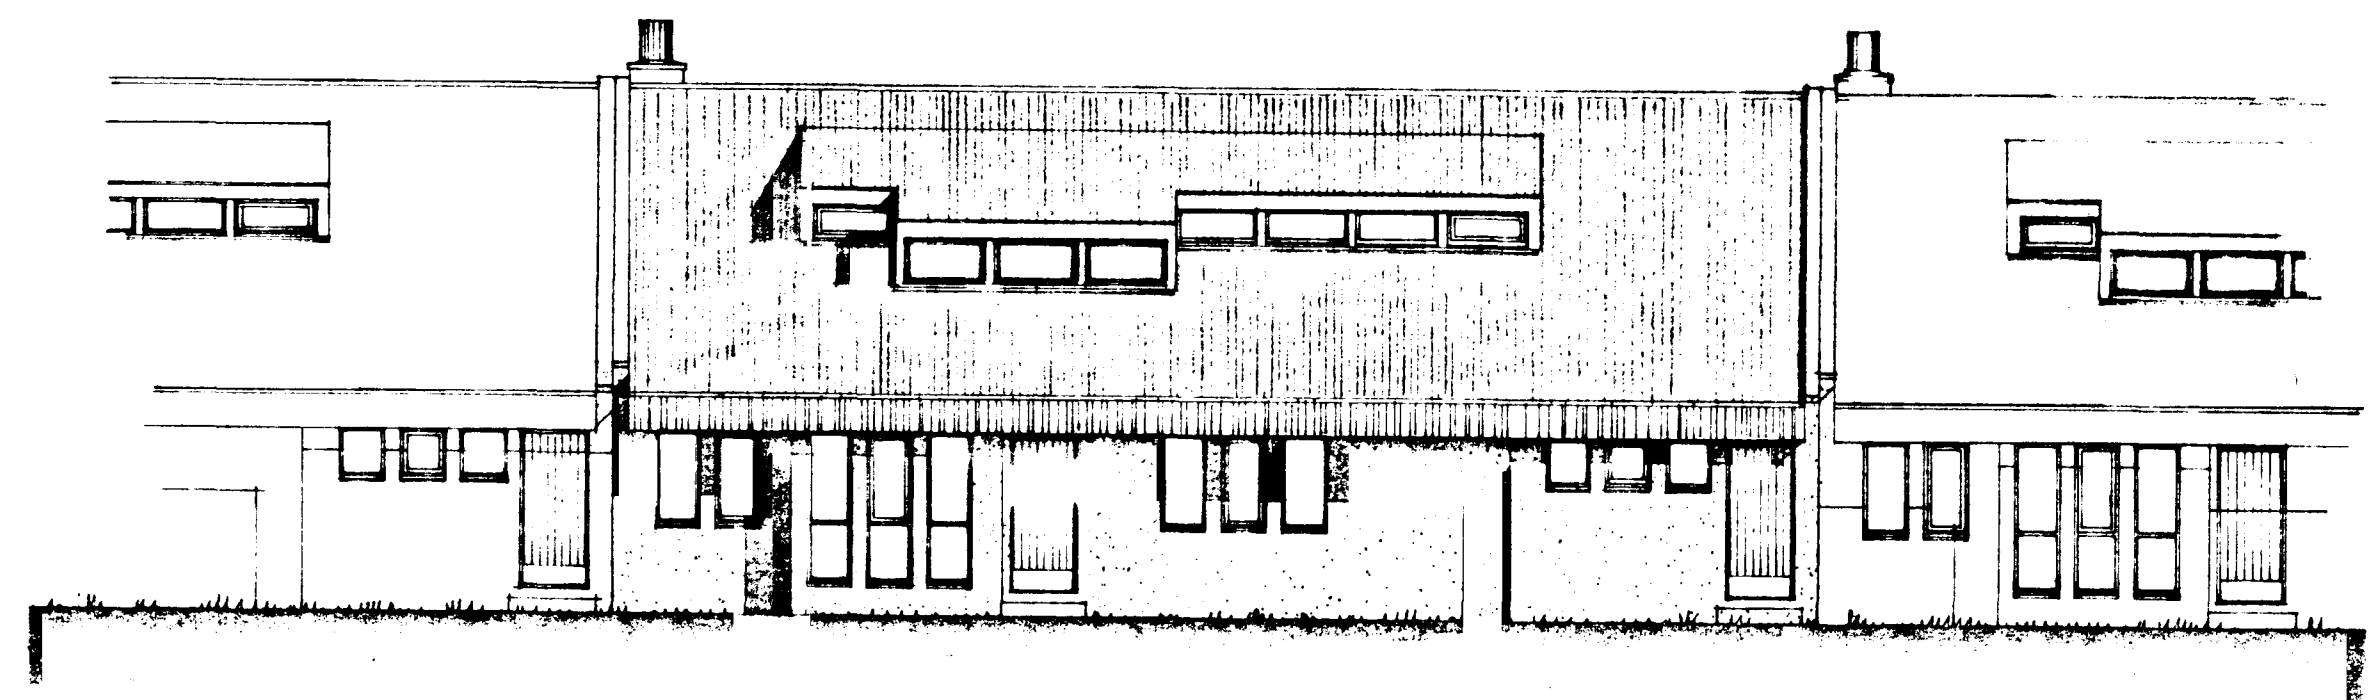

HLIÐ AÐ REYKJANESBRAUT

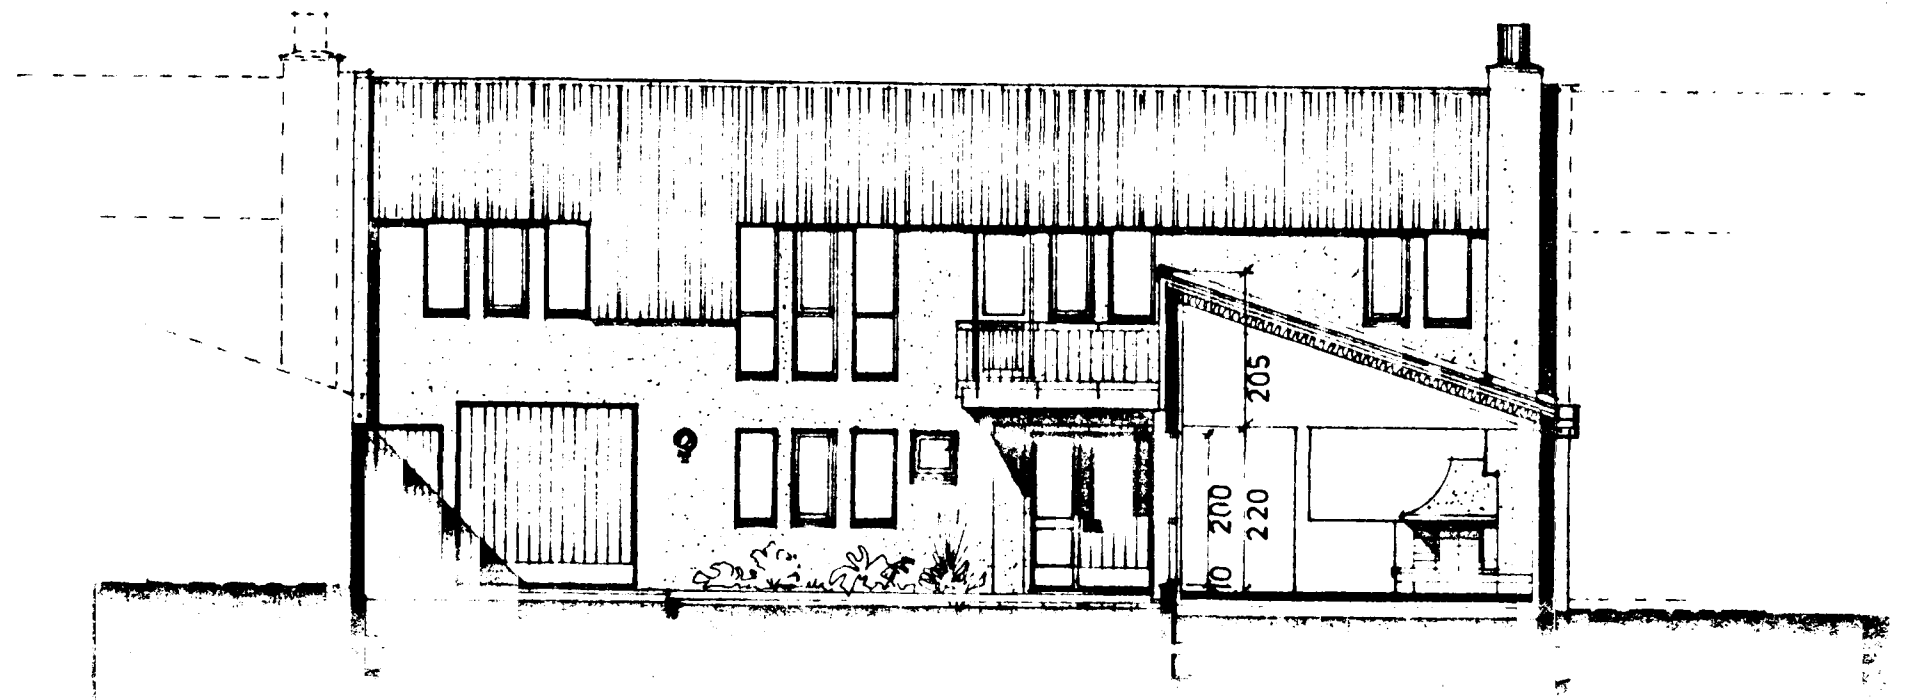

SNID B-B M. 1:100

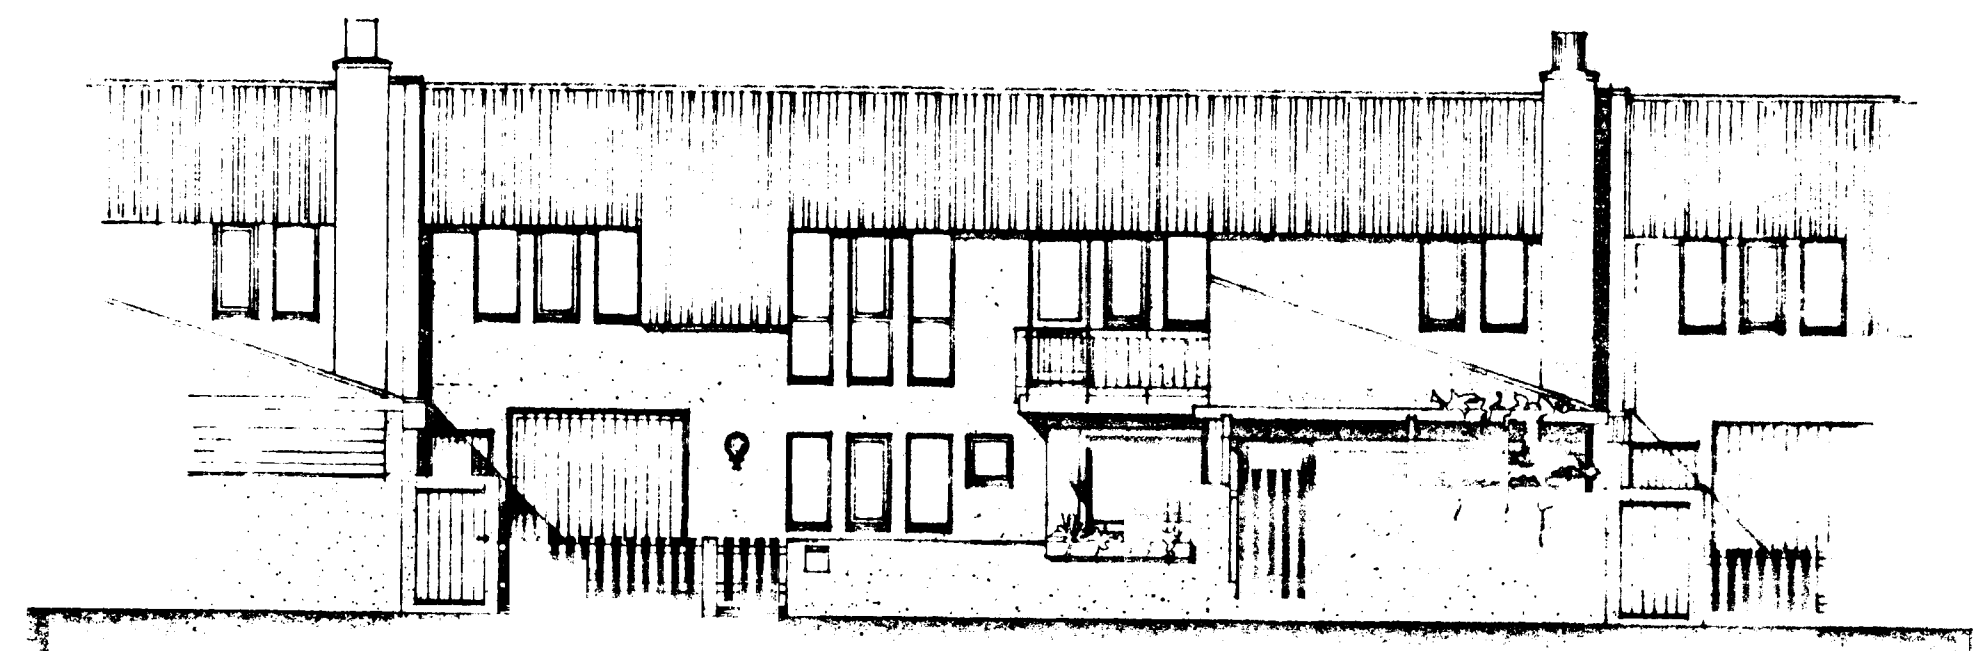

ⓔs