GLERSKÁLI

Samþykkt á fundi bygginga-
nefndar þ. 15/6 1988

BYGGINGAFULLTRÚINN
Í HAFNARFIRÐI

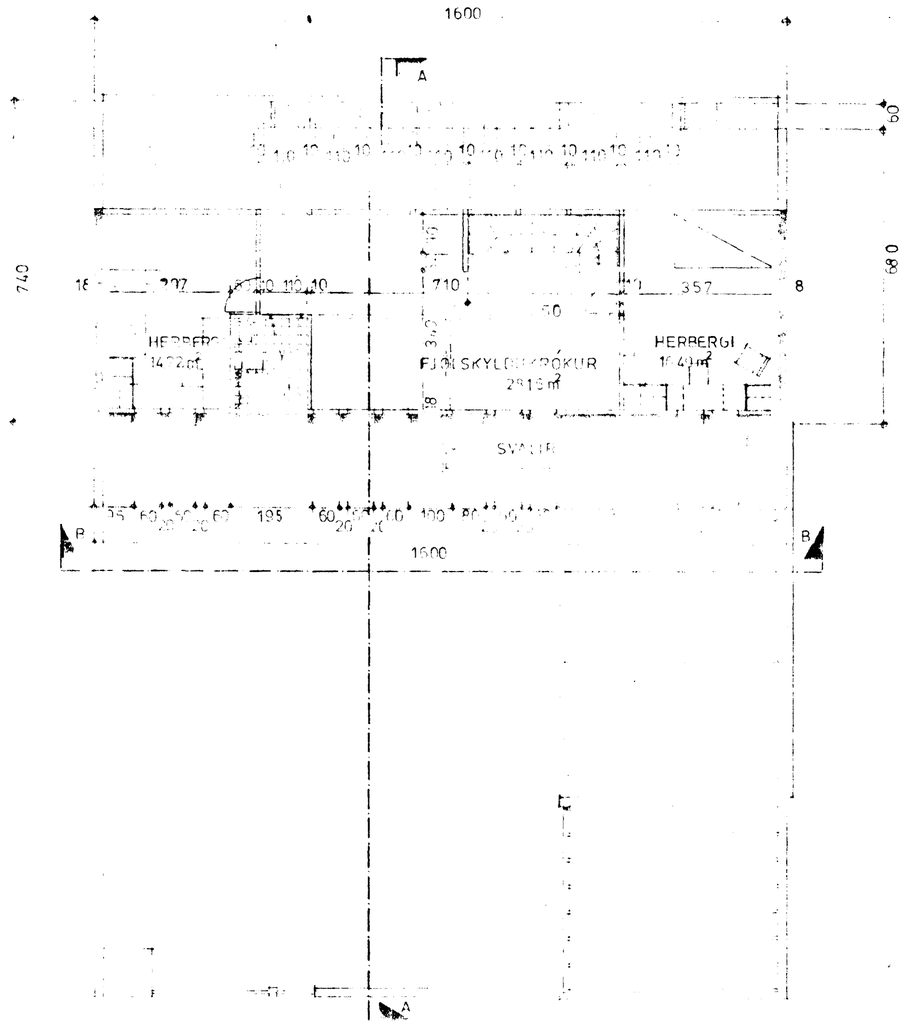


GRUNNMYND RIS M 1:100

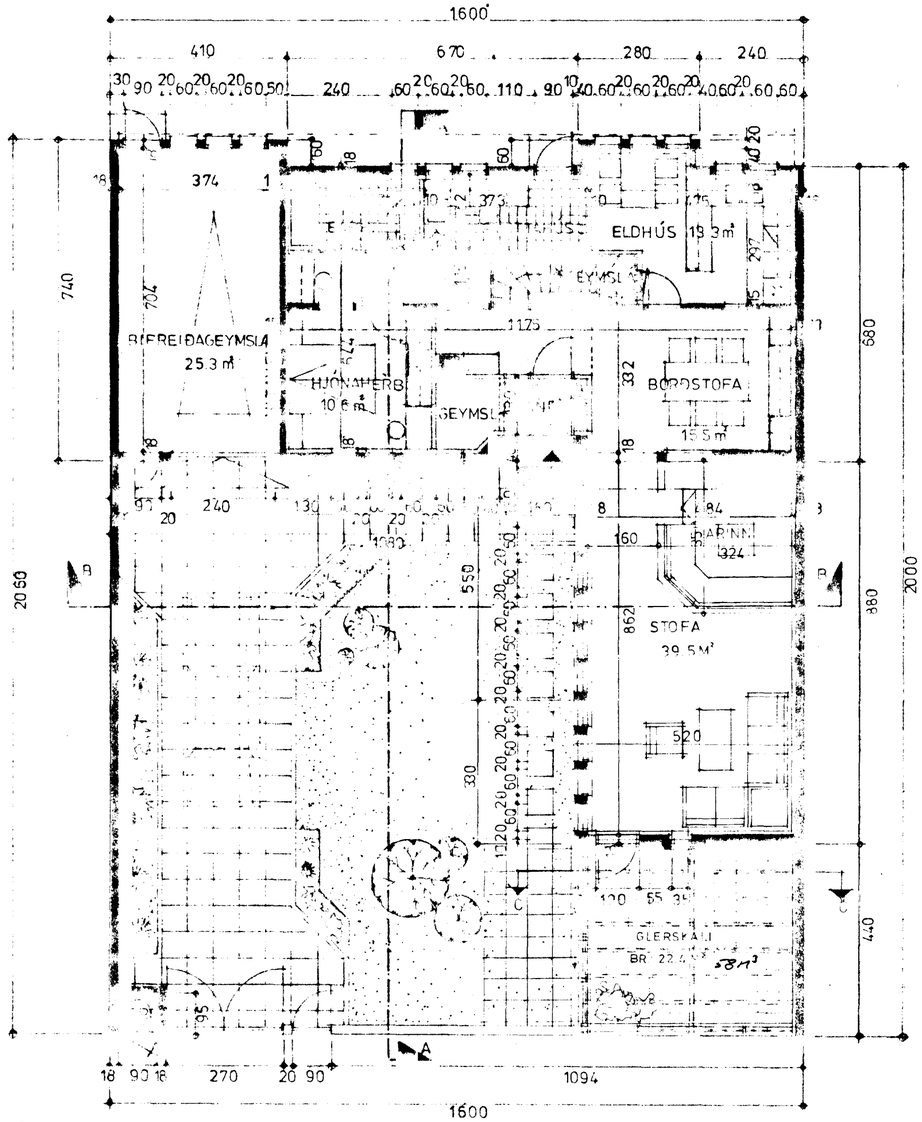


GRUNNMYND JARÐHÆÐAR M 1:100

FLATARMÁL

BRUTTÓ GÓLFFLÖTUR JARÐHÆÐAR 128.3 m²
BRÚTTÓ GÓLFFLÖTUR RIS 108.8 "
BRÚTTÓ GÓLFFLÖTUR BÍLGEYMSLU 29.56 "

SAMANLAGÐUR GÓLFFLÖTUR ÁN BÍLGEYMSLU 237.1 m²
" " M/BÍLGEYMSLU 266.6 "

NETTÓ GÓLFFLÖTUR JARÐHÆÐAR 109.25 m²
NETTÓ GÓLFFLÖTUR RIS 56.4 m²

SAMANLAGÐUR NETTÓ GÓLFFLÖTUR 165.7 m²

RÚMMÁL 703.3 m³

GLERSKÁLI 22.4 M² — 56.0 M³

KLAUSTURHO 4

(5) SNR. 4

22-3-'89
13-4-81
BREYTT. 10-3 81.
BREYTT NÓV. 1979.

UTLA TEIKNISTOFA AUSTURGÖTU 12 HAFNARFIRÐI SÍMI 53770 · ÖLI PÓRÐARSON ARKEAL · LOVÍSA CHRISTIANSEN INNANHARK · TEIKN. JÚNI 1979. · RADHÚSABYGGÐ VIÐ KLAUSTUR