



ELUCLAR
 Samþykkt á fundi bygginga-
 nefndar þ. 15/3 1990
 BYGGINGAFULLTRÚINN
 Í HAFNARFIRÐI

Ganga skal frá opnu
 eldrið í samræmi
 við reglugerðir

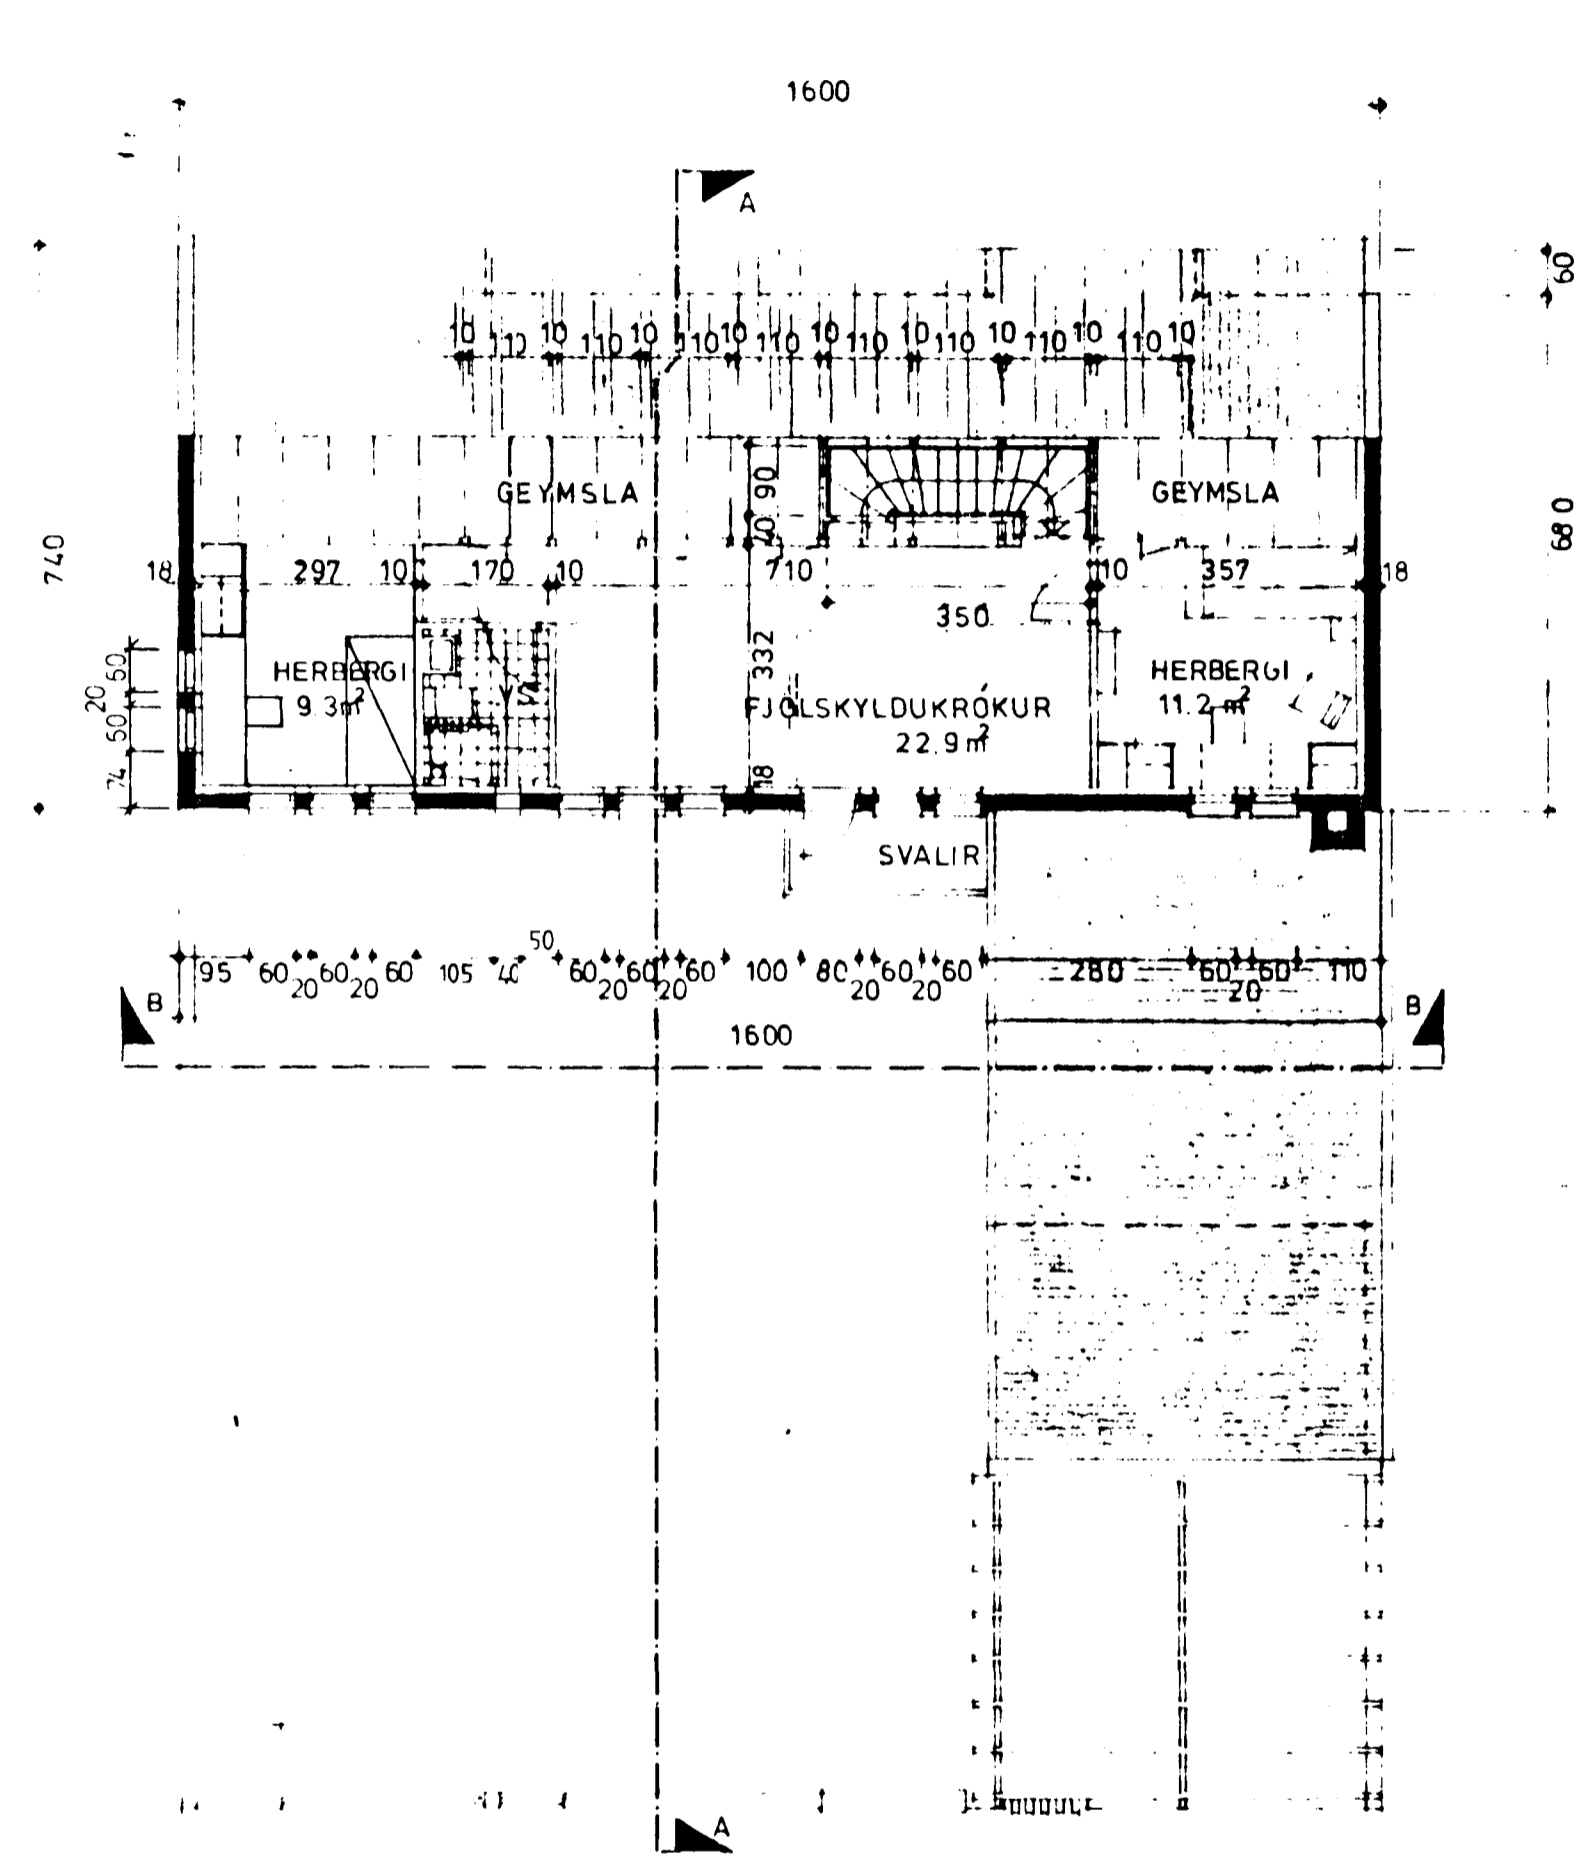

GRUNNMYND RIS. M 1:100

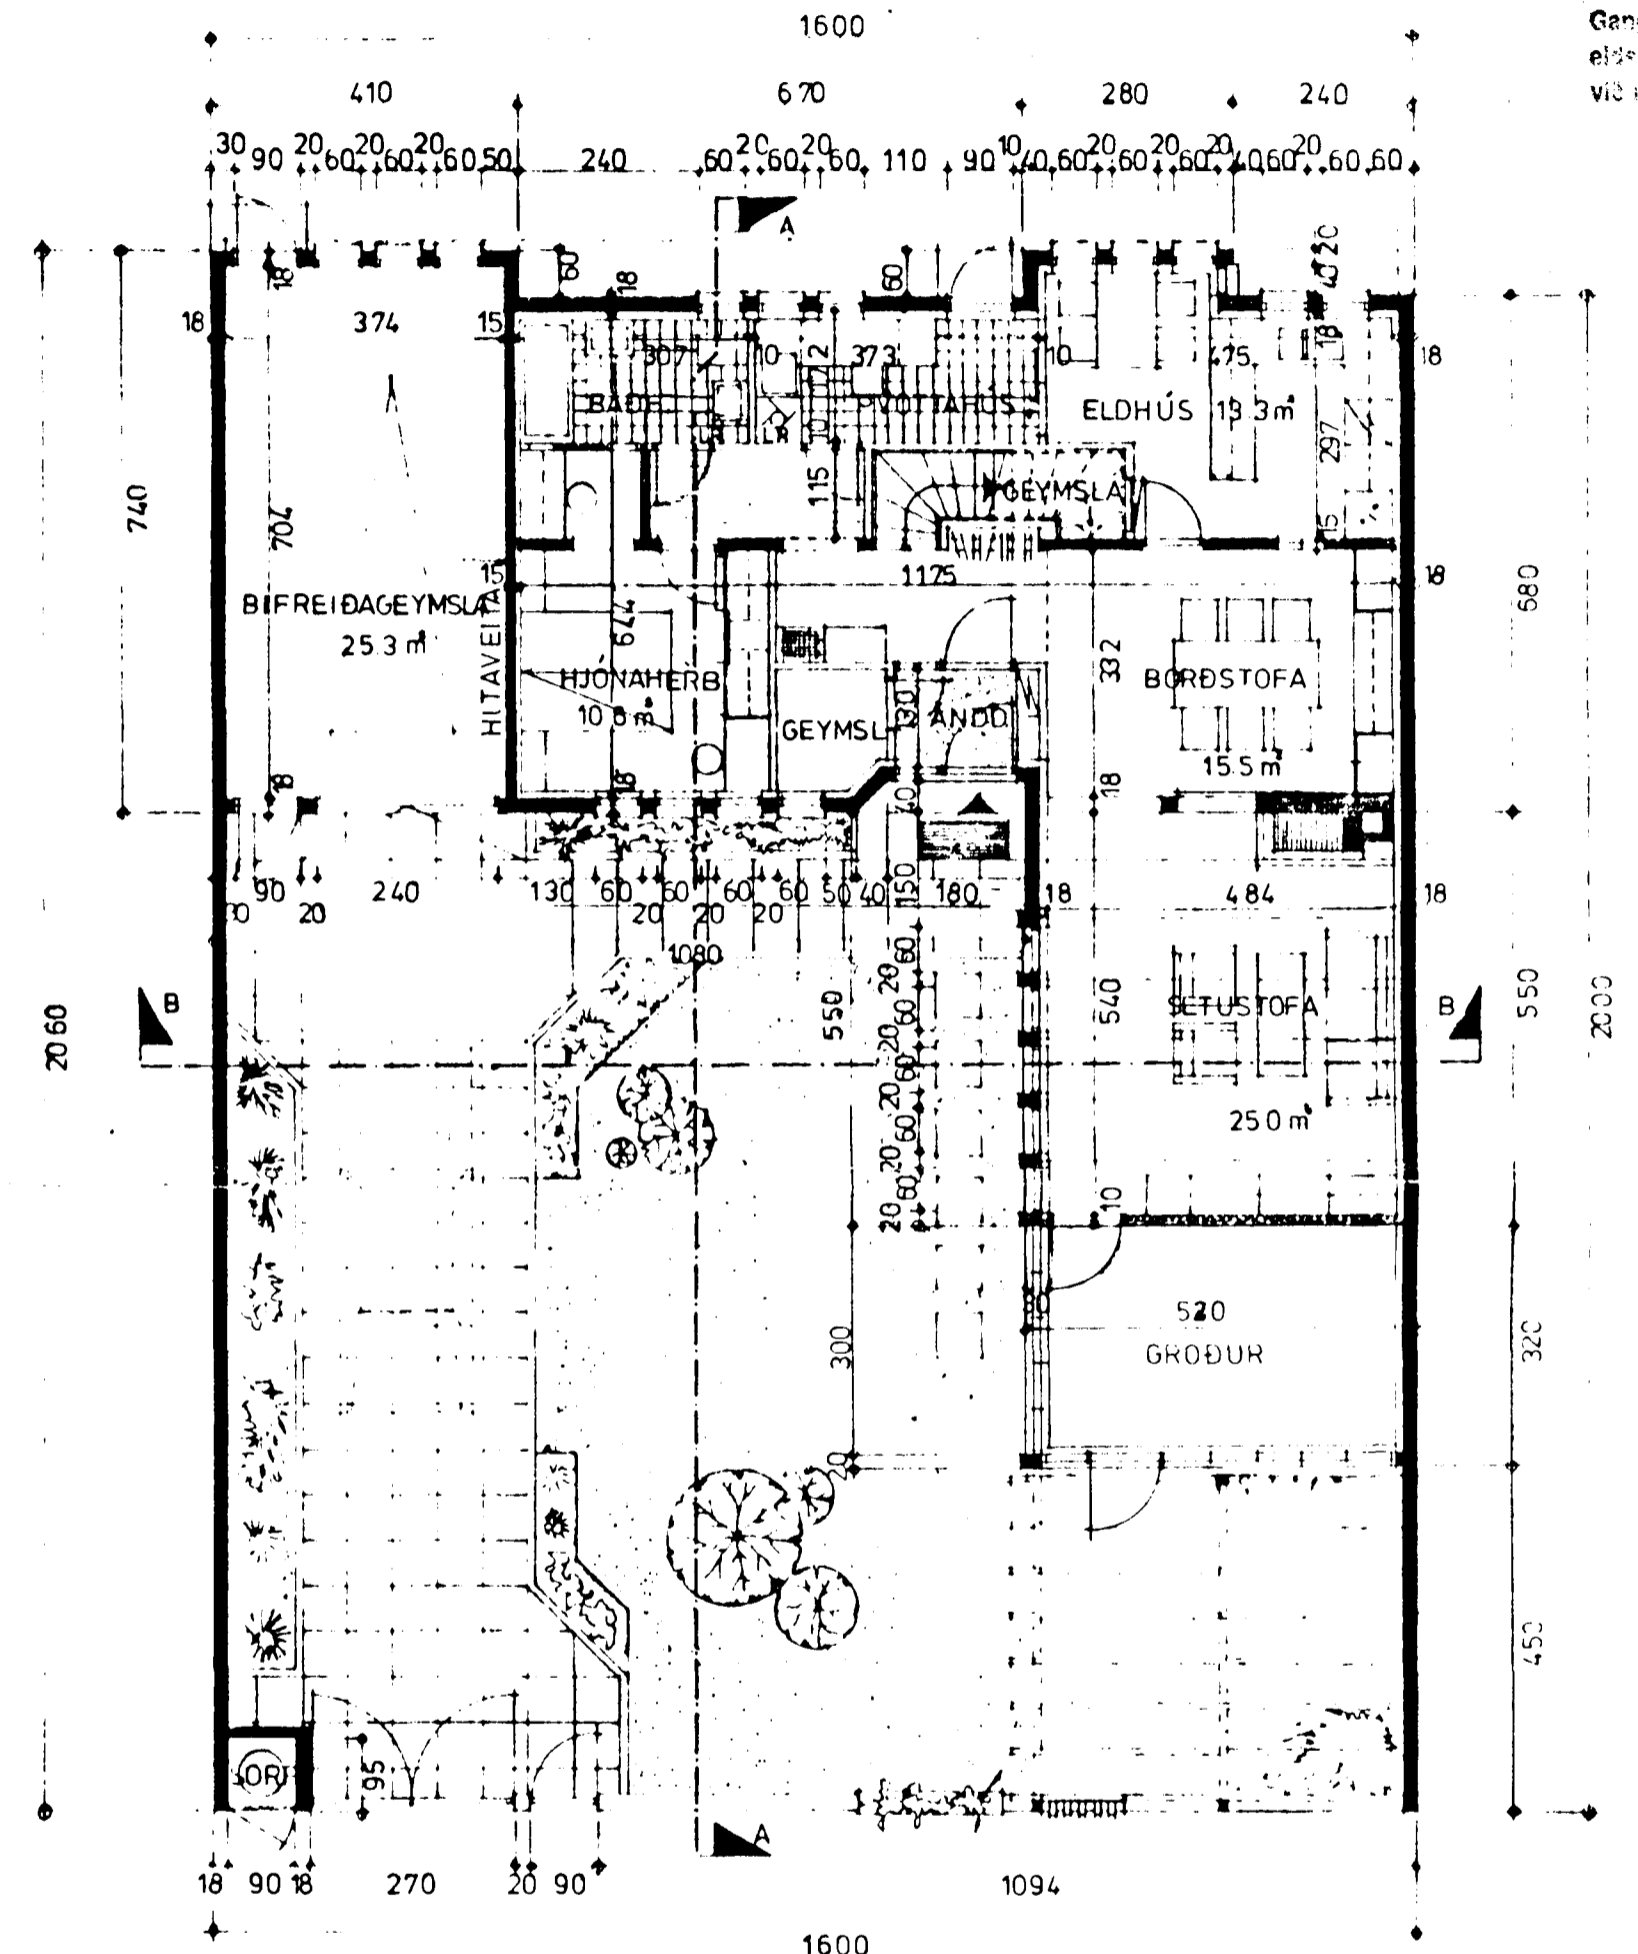

GRUNNMYND JARÐHÆÐAR M 1:100

FLATARMÁL
 BRÚTTÓ GÓLFFLOTUR JARÐHÆÐAR: 1111 m²
 BRÚTTÓ GÓLFFLOTUR RIS: 1088 m²
 BRÚTTÓ GÓLFFLOTUR BÍLGEYMSLU: 2956 m²
 SAMANLAGÐUR GÓLFFLOTUR ÁN BÍLGEYMSLU: 2199 m²
 " " M/BÍLGEYMSLU: 2495 m²
 NETTÓ GÓLFFLOTUR JARÐHÆÐAR: 94.25 m²
 NETTÓ GÓLFFLOTUR RIS: 49.28 m²
 SAMANLAGÐUR NETTÓ GÓLFFLOTUR: 143.53 m²
 RÚMMÁL: 644.8 m³
 GROÐUR: BR. 16.7 M², 56.6 M³

KLAUSTURHU 6

BR. Í MARS 90 SIG. HREIFDÓSS. VEKJFF. *Sigurður Hreifdósson*

ⓔ SNR.