


Samþykkt á fundi bygginga-
18/7 79
nefndar þ. 15.1.3 1990

DYGGINGAFULLTRÚINN
Í HAFNARFIRDI

[Signature]

Ókeypis fyrir
eign og samþrátt
við lögjafar.

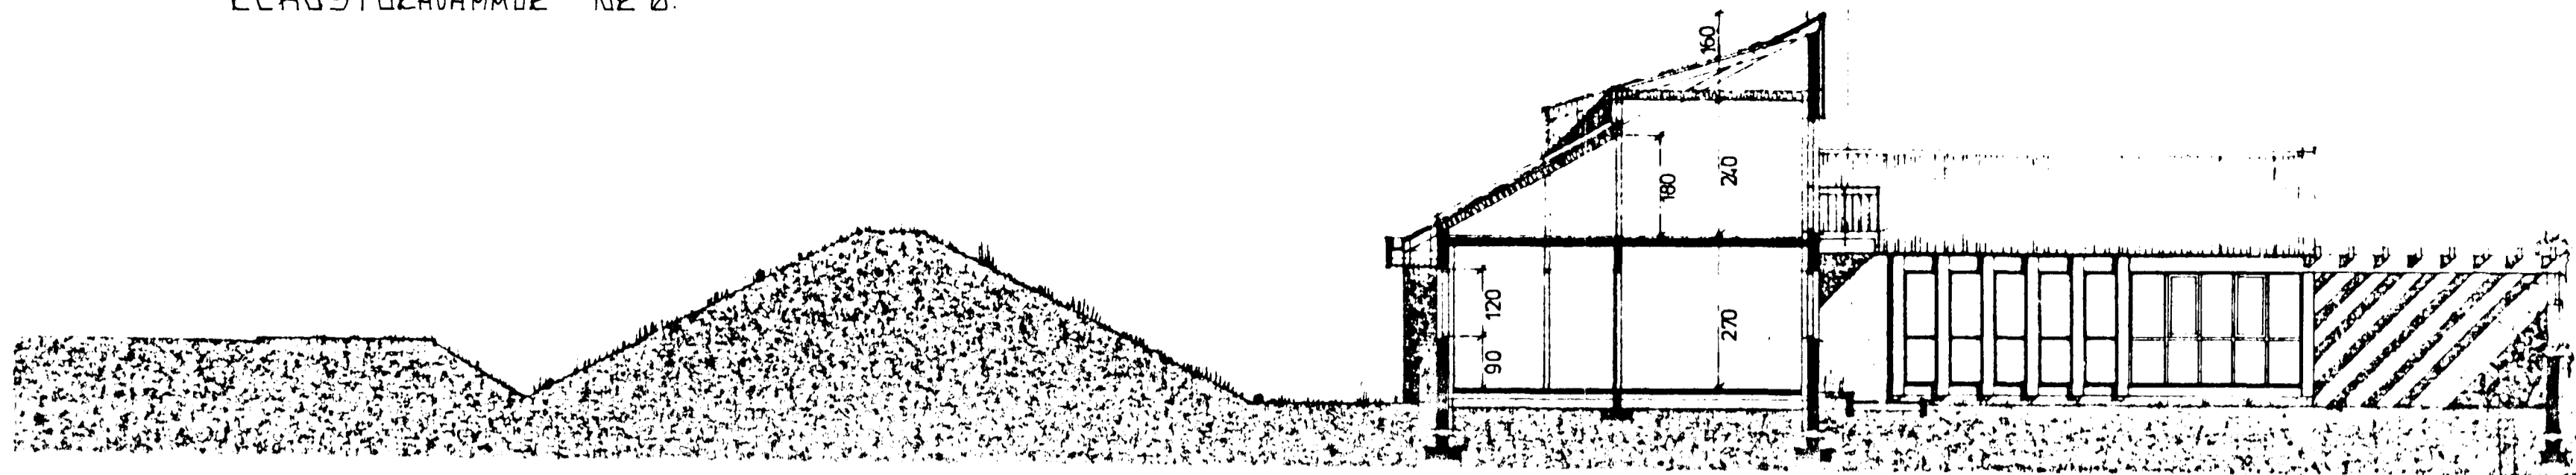


SNID A-A M. 1:100.


KVAÐIR VEGNA HLJÓÐEINANGRUNAR

15 cm STEINULLAREINANGRUN
Í PAKI


PREFALT EINANGRUNARGLER Í
GLUGGUM AÐ REYKJANESBRAUT.

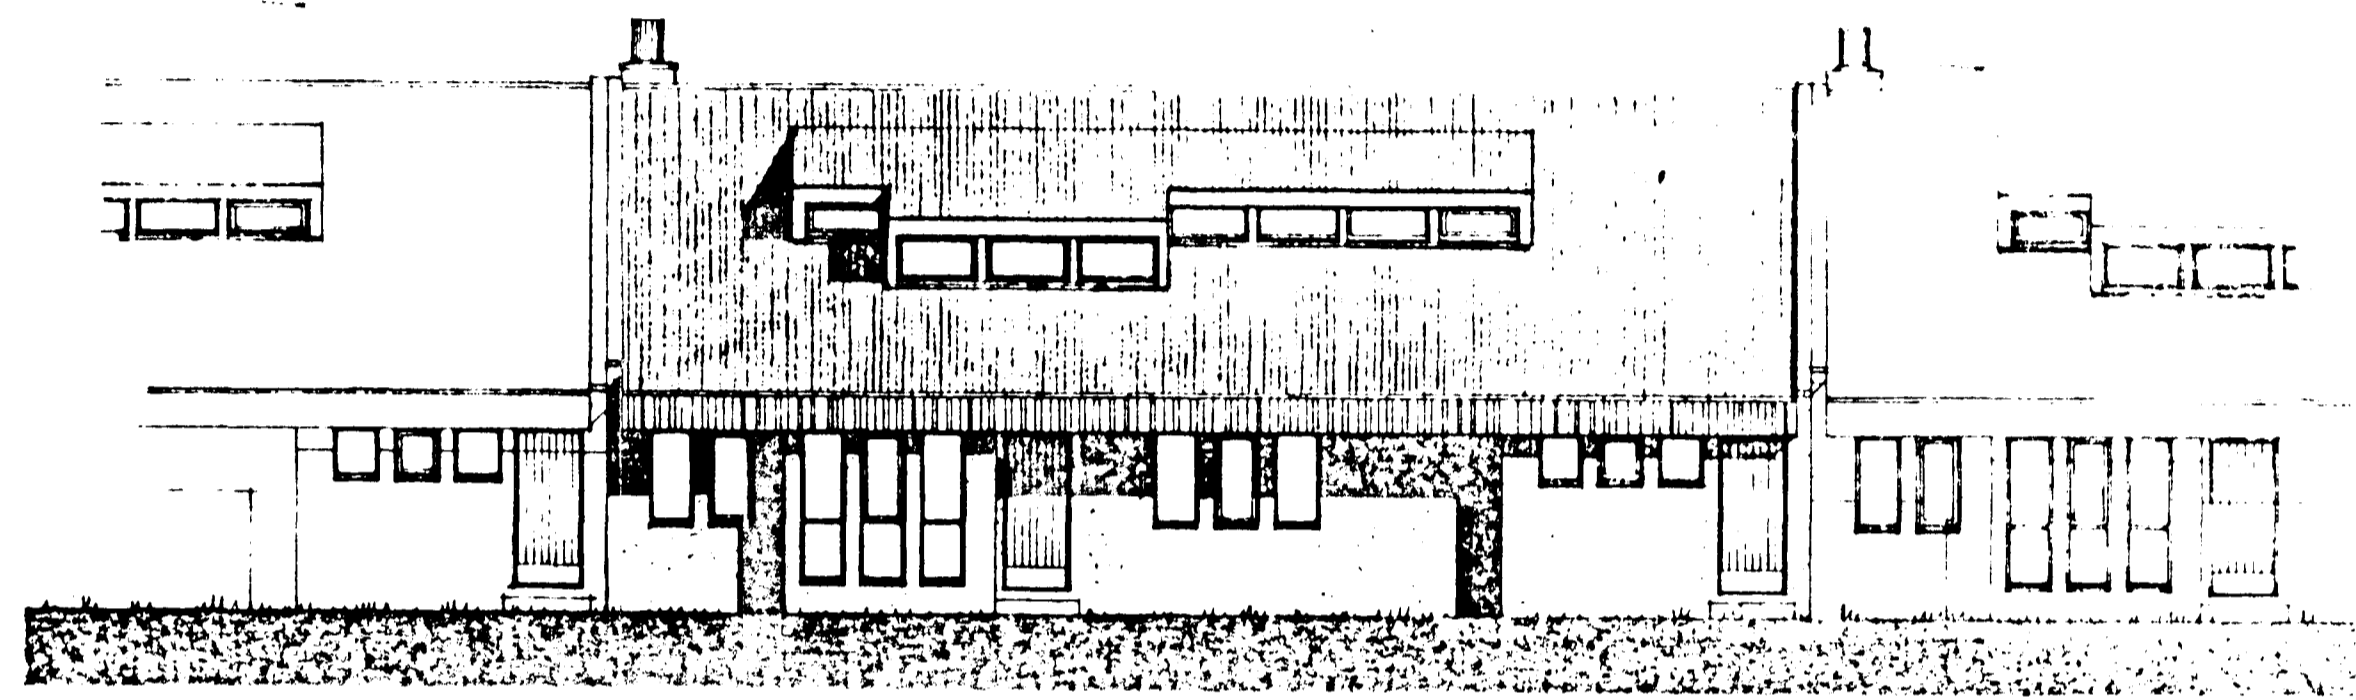

HLIÐ AÐ REYKJANESBRAUT

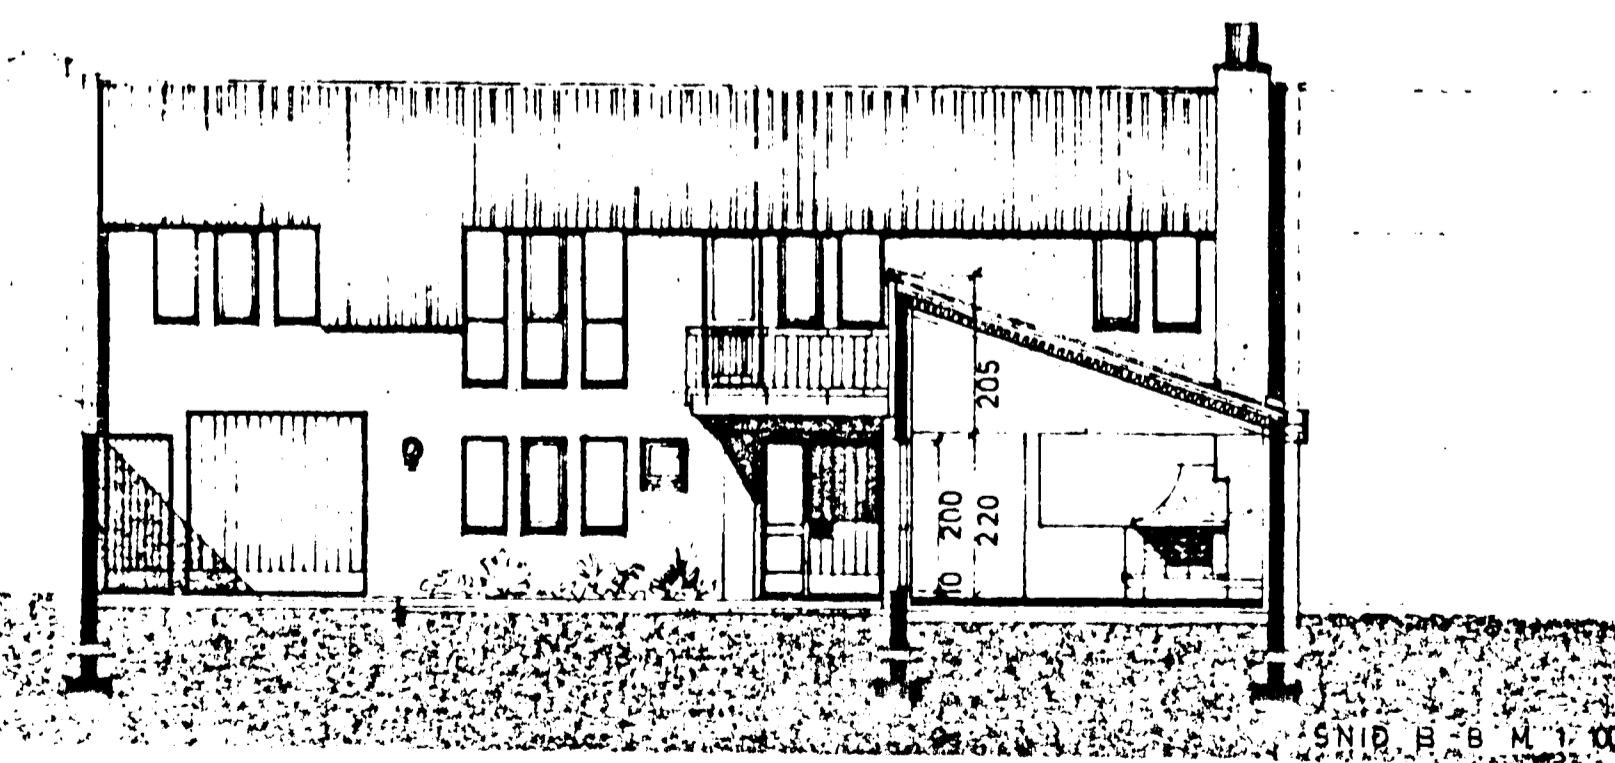

SNID B-B M. 1:100

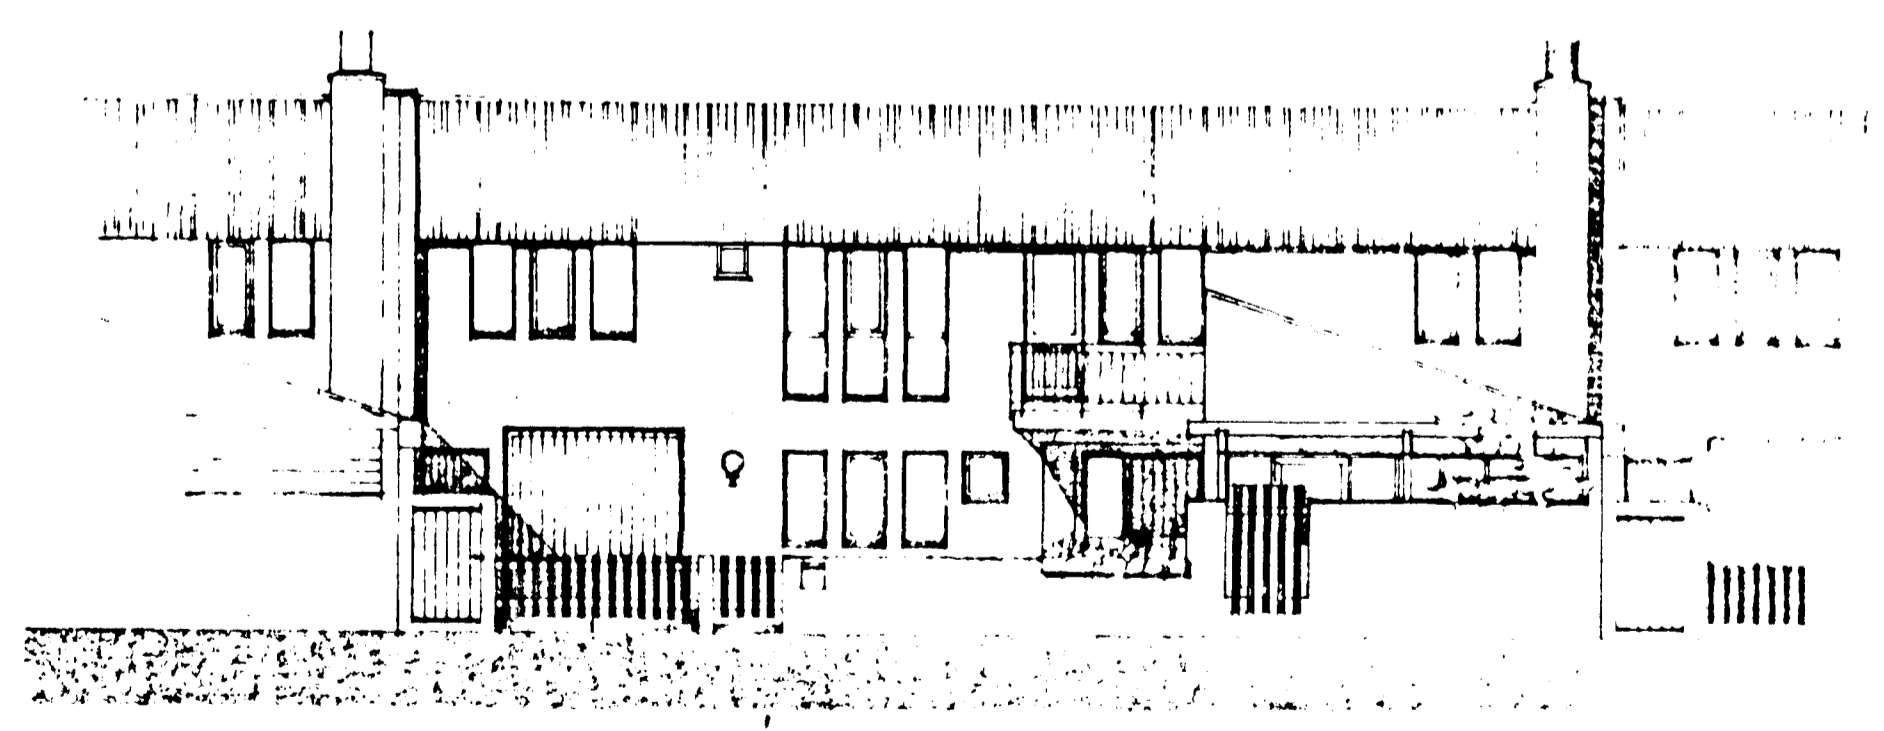

KLAUSTURHU 6

BR. Í MARS 1990 SIG. HARALDSS. VEPKA. *[Signature]*

ⓔ S.NR.