
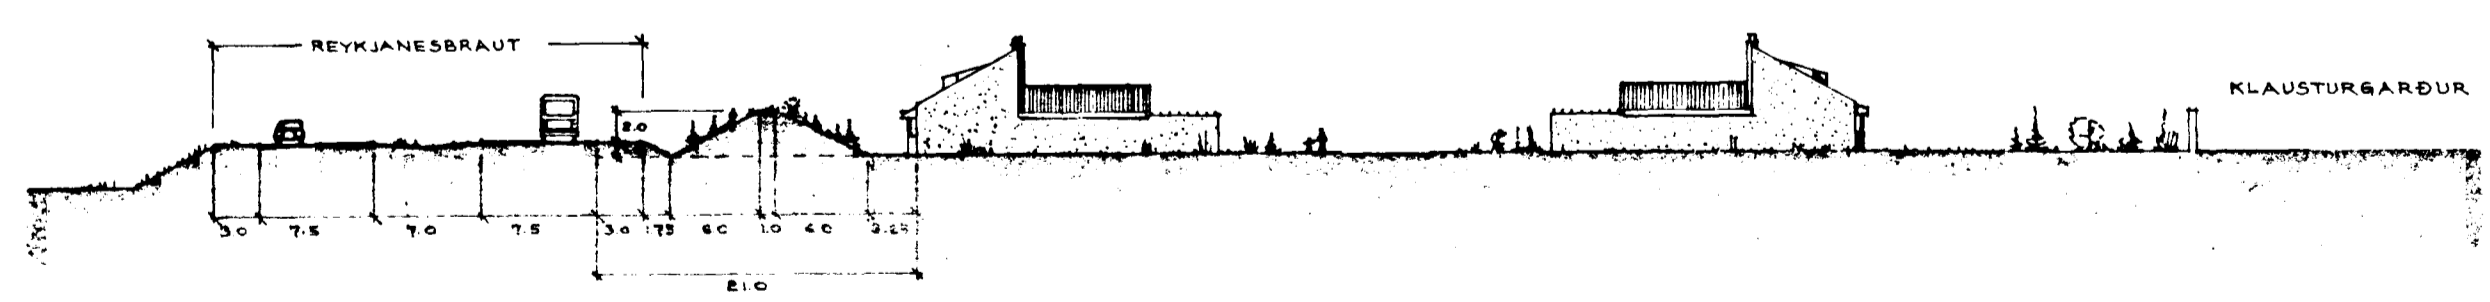
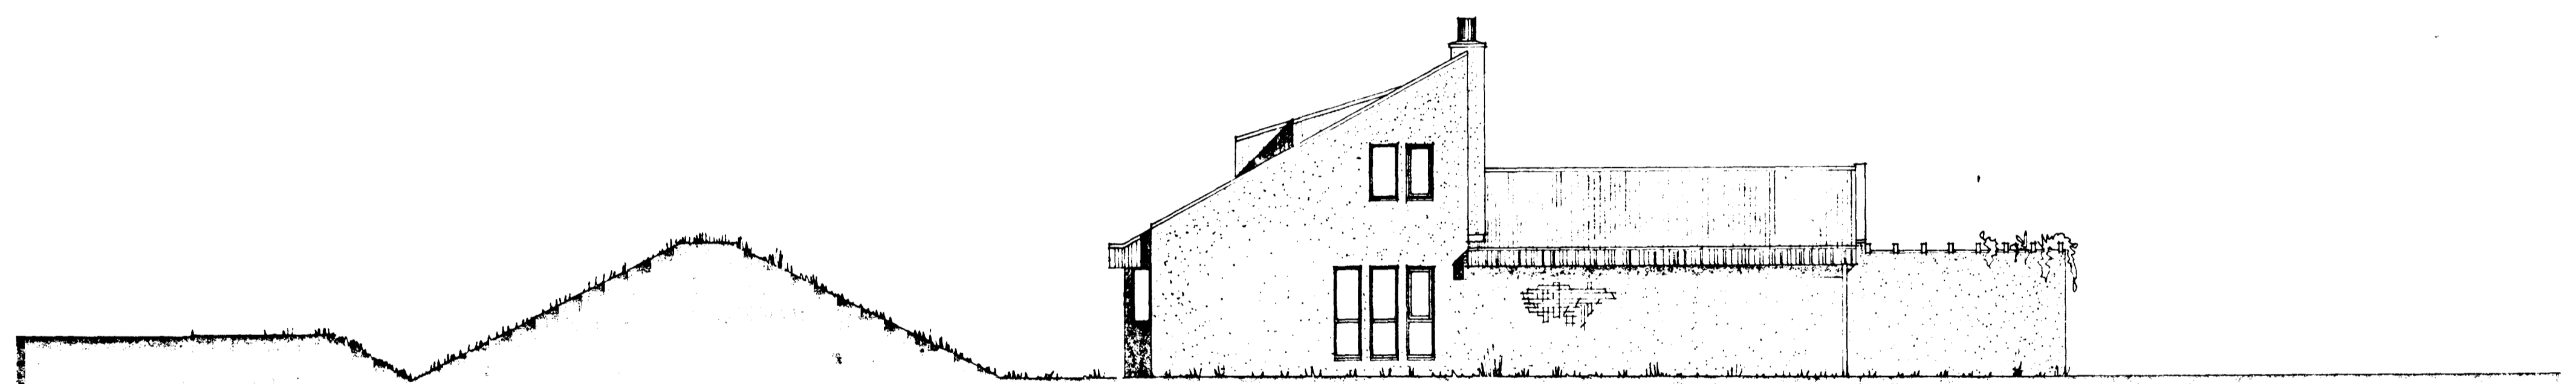


18/7 79

10/6 80

Samþykkt á fundi bygginga-
nefndar þ. 3. 1. 1980
BYGGINGAFULLTRÚÐIN
Í HAFNARFIRÐI
Fh. Einar Sigurðsson

Ganga skal frá opnu
eldsteði í samráði við
slökkviliðssjóra

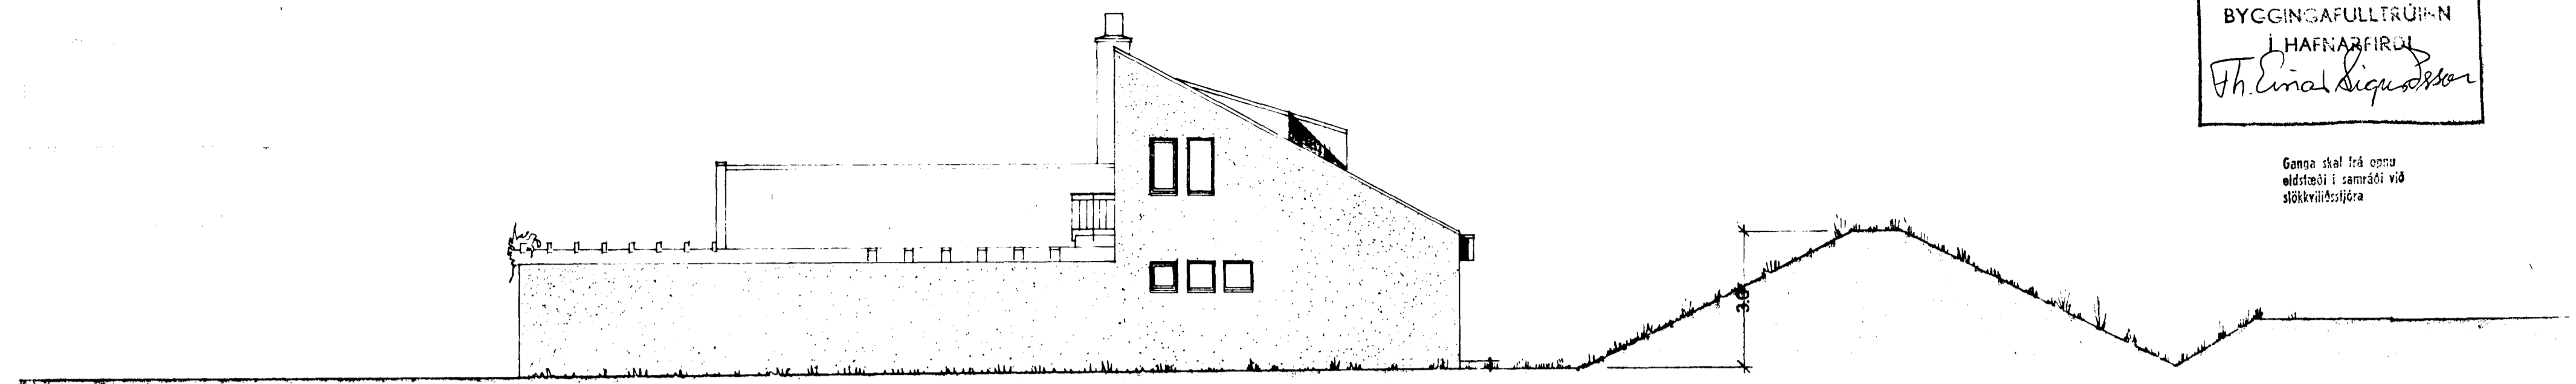

BREYTT 1-9 '80
24-6 '80
BREYTT 4-6 '80

Óli Þórðarson

8 (E)