


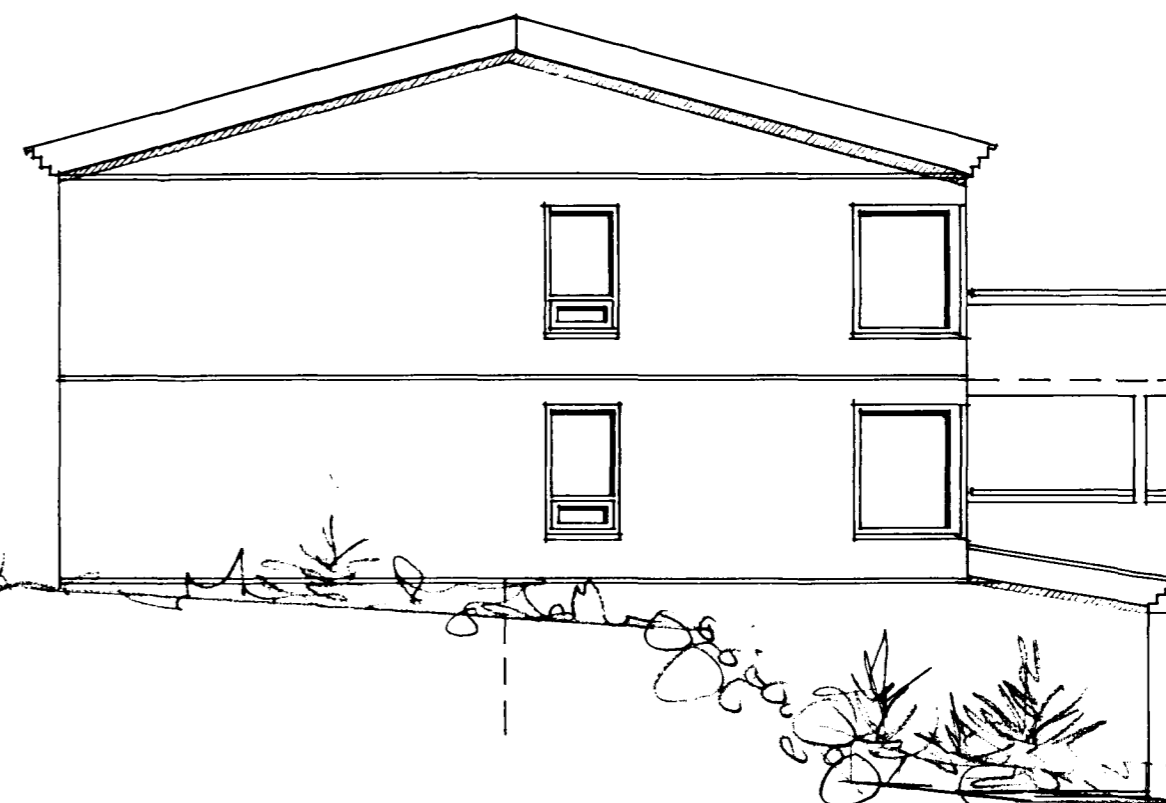

SUBVESTUR MKV. 1:100



NORÐVESTUR MKV. 1:100



NORÐAUSTUR MKV. 1:100

<b>KLETTABERG 40 HAFNARFIRÐI.</b>	
Sigurður Þorvarðarson byggingafræðingur bff. Teiknistofan Strandgötu 11 220 Hafnarfirði. ( kt. 141250-4189) Sími 5651510. fax. 5651299. Netfang: teiknistofan@islandia.is	
Skýringar:	Aðaluppdráttur
Teikning:	Útlitsmyndir
Mælikvarði:	1:100.
Undirskrift:	<i>12/8 99. E. J.</i>
Blað nr:	4/5   Dagsetning. 27-nóvember-1998
Breytt:	IBÚÐ 02-01 BREYTT Í JÚL 1999.