
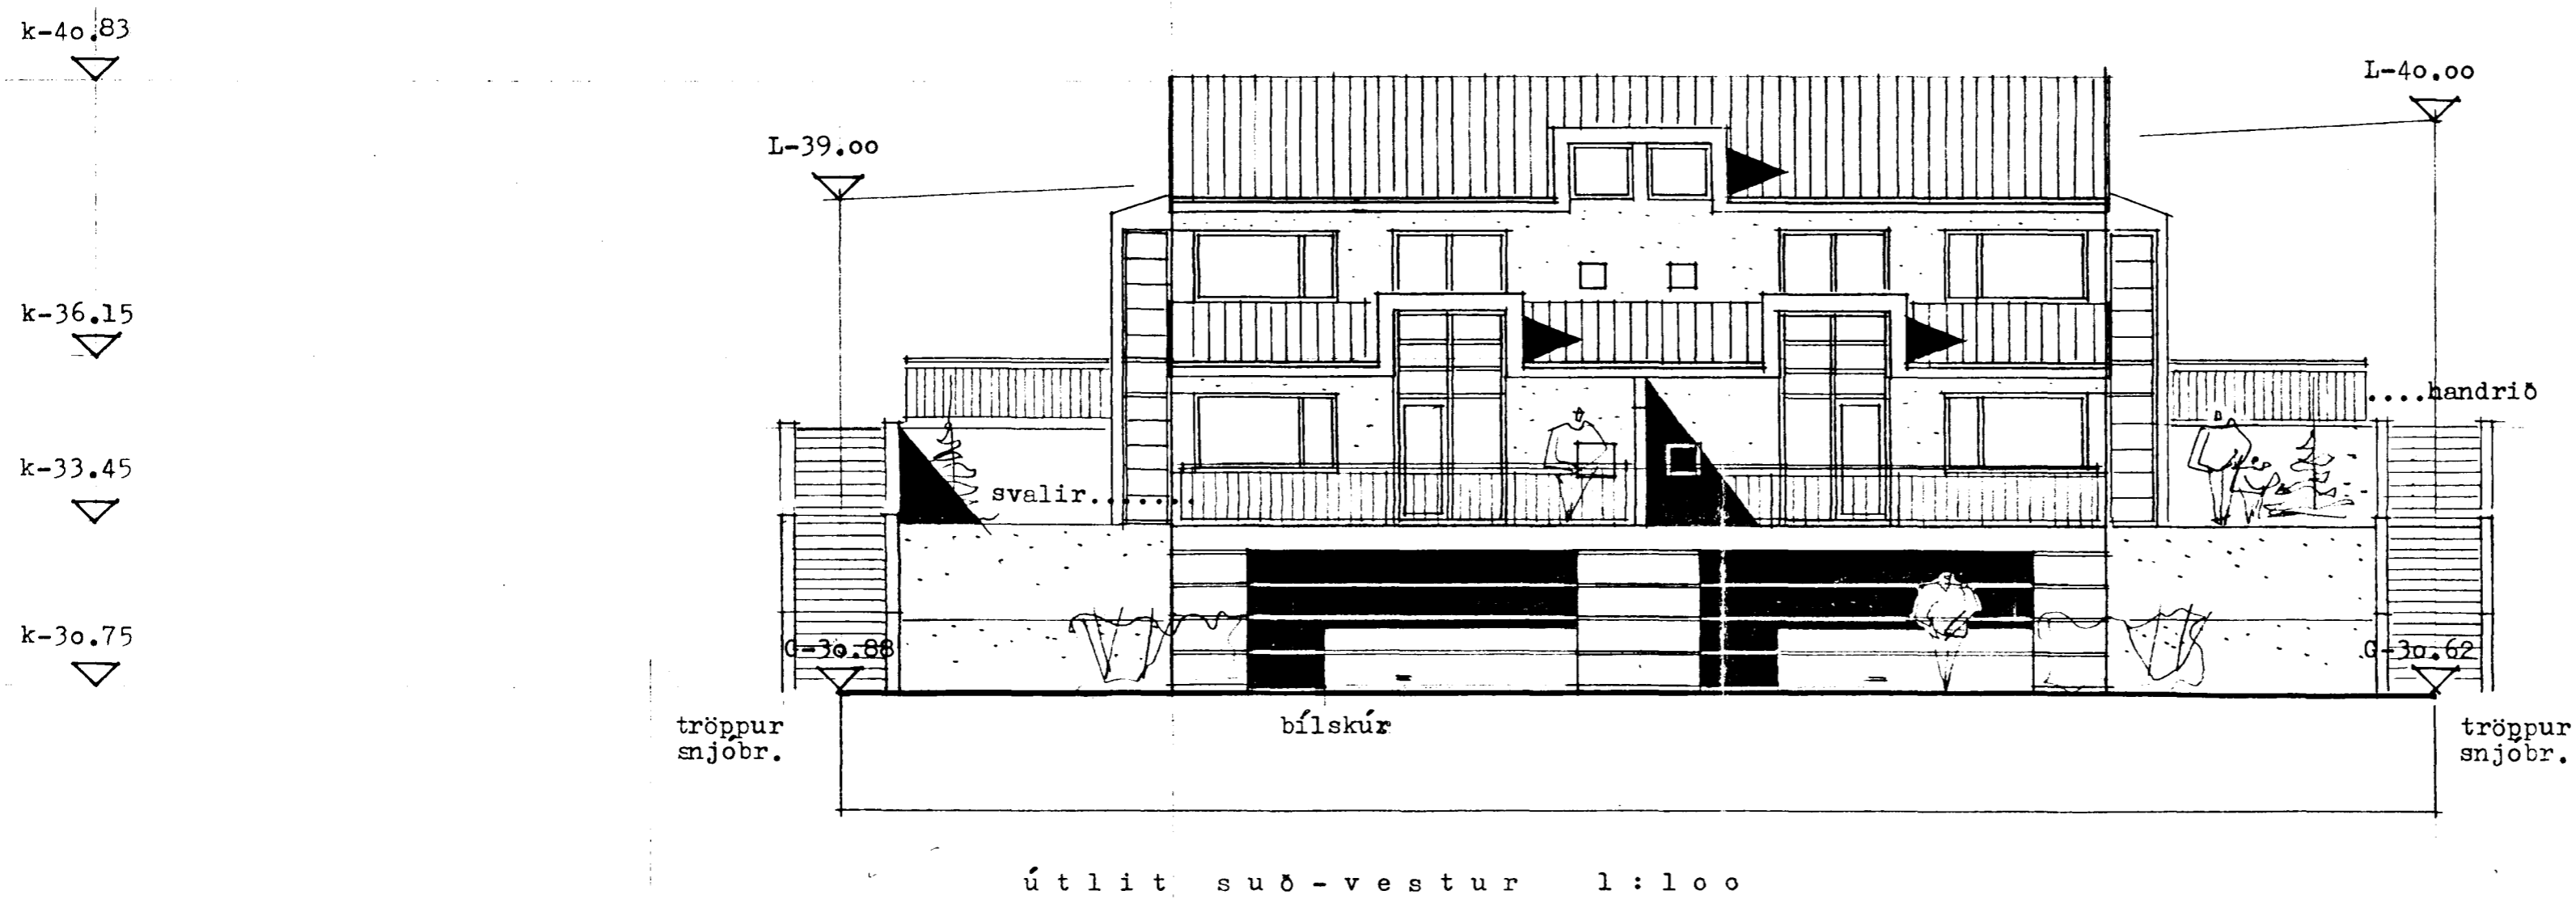


Samþykkt á fundi byggingar-  
ráðs nr. 5/4/95  
BYGGINGARÁÐGAFINGARINN  
LÍDUNARDEIÐ  
*Kristján Þórunnsson*

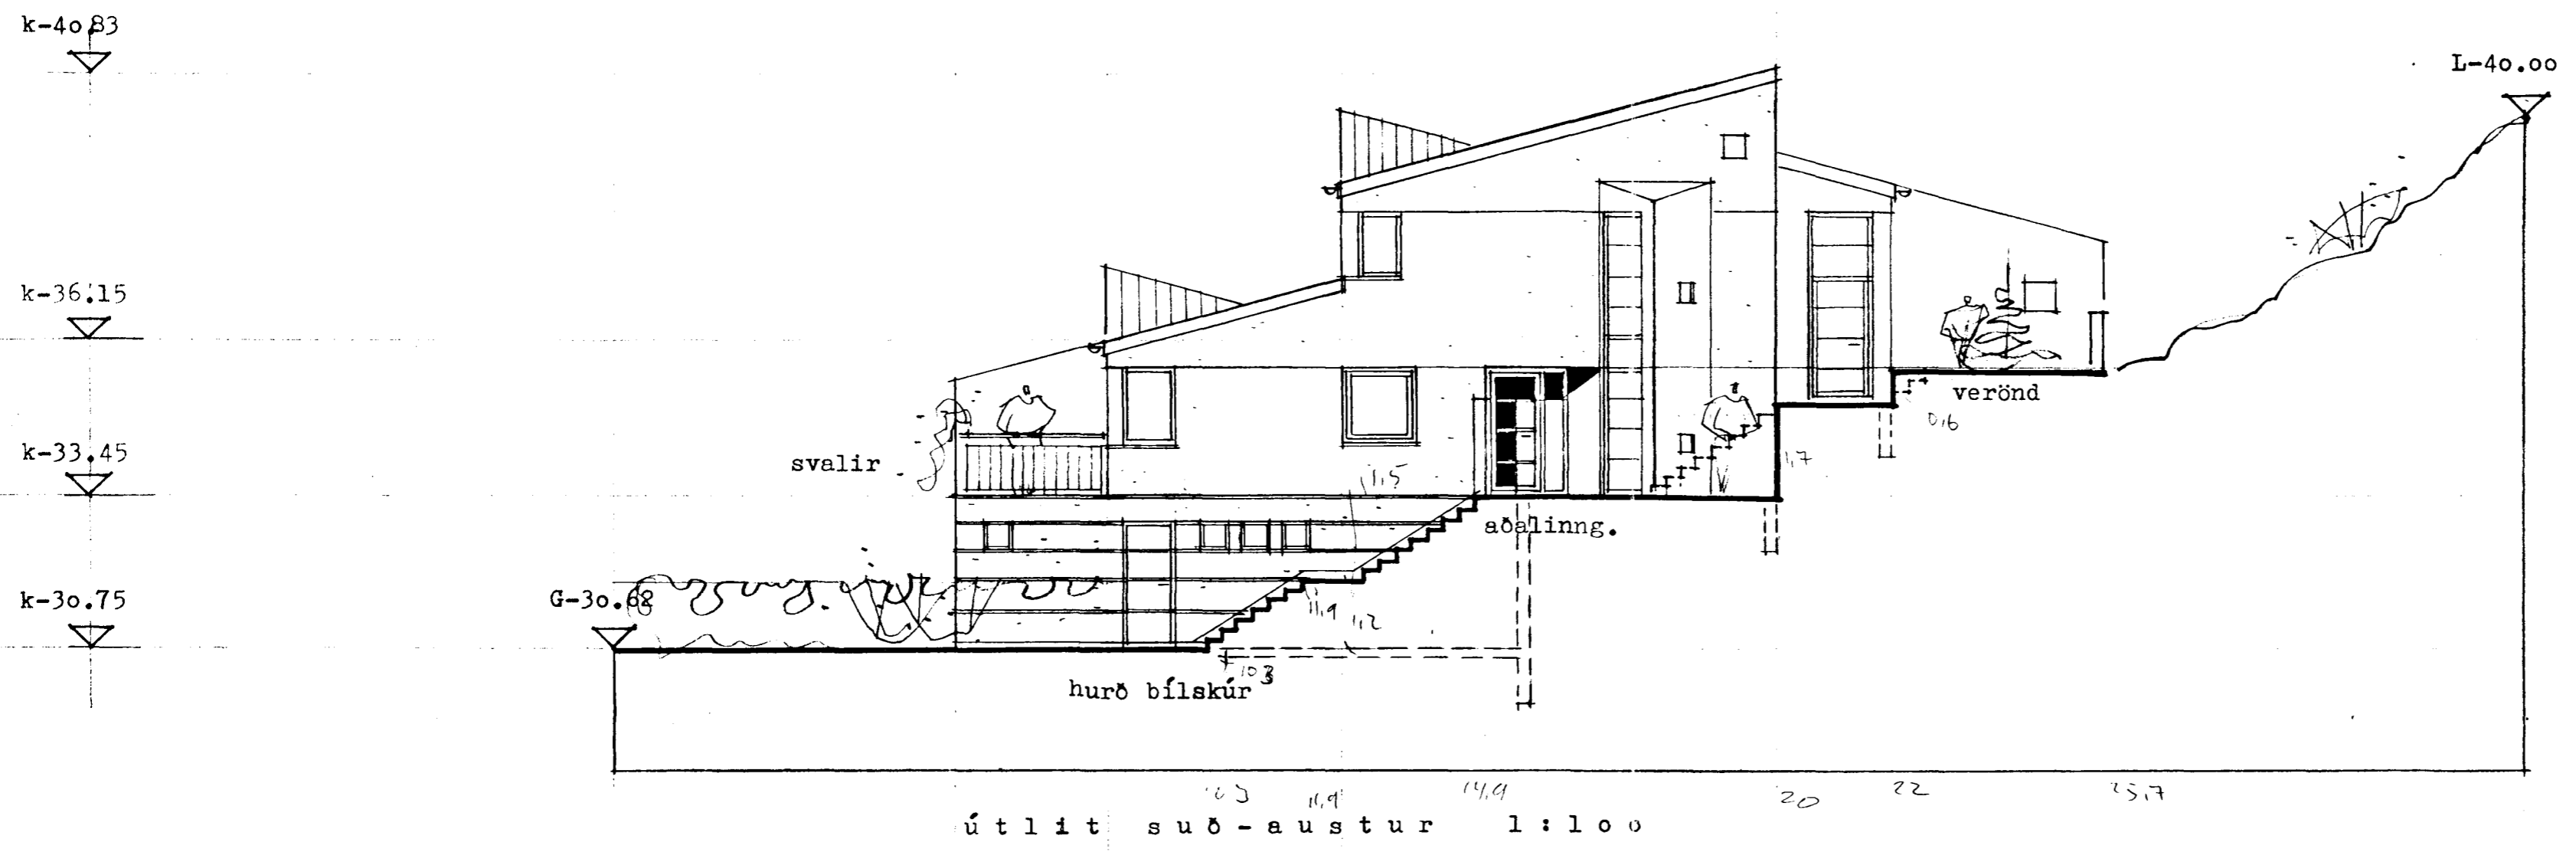

*Sig. Hallsgr*

**ARK** ÞING

GUDMUNDUR KR. GUDAUNDSSON,  
ÓLAFUR SIGURDSSON,  
SIGURDUR HALLGRÍMSSON,  
HJÓRTUR PÁLSSON,

ARKITEKT  
ARKITEKT  
ARKITEKT  
BYGG.FR.

ÞINGHOLTSSTRÁTI 27  
101 REYKJAVÍK  
SÍMAR: 10870, 15445  
FAX: 27297

VERK: Klettberg 42-44, Hafnarfirði  
HEITI: útlit suð austur og suð vestur

VERKNR.: 9452  
KVARDI: 1:100  
TEIKN.: sh.  
DAGS.: mars '95

BREYTT: 31.mars '95  
TEIKN. NR.: 16