Samþykkt á fundi byggingarnefndar
dagsett 5/4 1995
BYGGINGAFULLTRÚINN
Í HAFNARFIRÐI
Kristján Þórðarson

L-39.00 26.00 m L-40.00

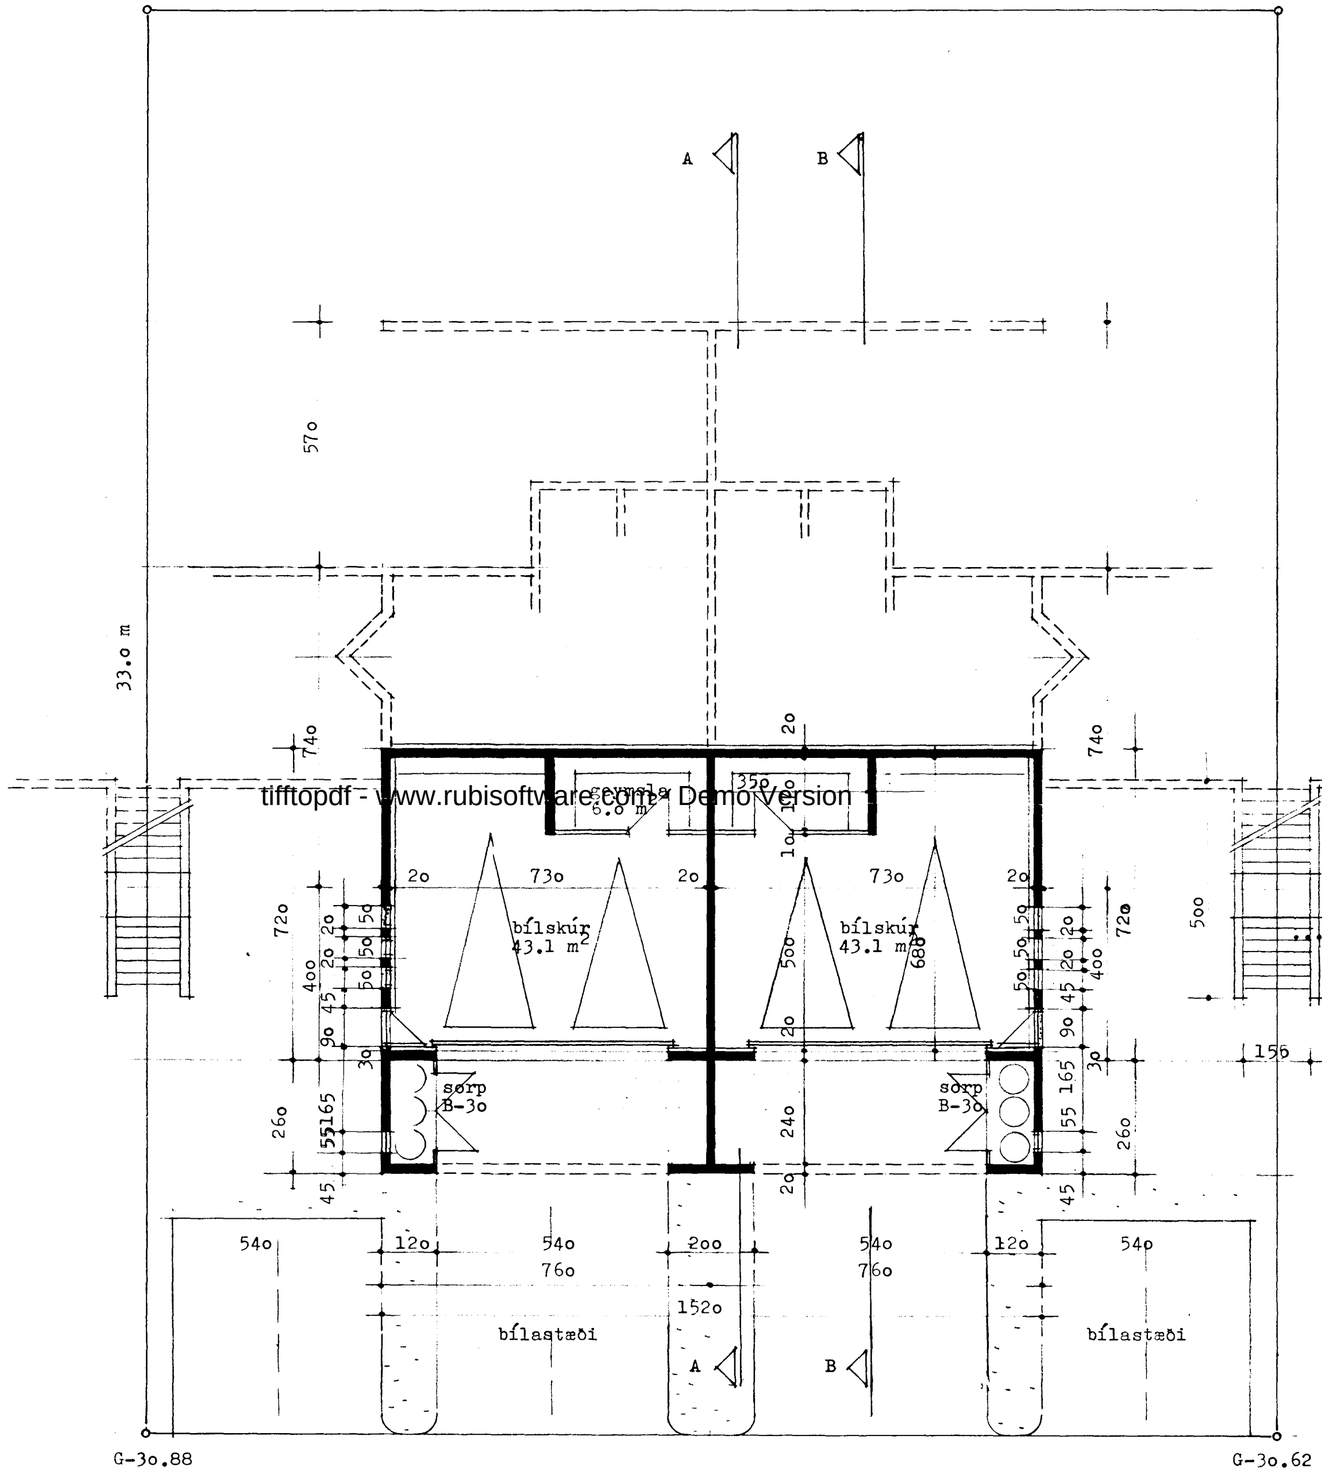

grunnmynd 1.hæð 1:100

tifftopdf - www.rubisoftware.com Demo Version

● l ý s i n g :

- parhús er steypt upp á hefðbundinn hátt, pússað að utann og einangrað að innan m. plasti og múrhúðað.
- burðarvirki þaks er timbur, klæðning á þaki báraðar málmplötur.
- gluggar húss ljós grár, litur húss ljós
- uppfylla skal ÍST-66 varðandi einangrun einstakra byggingarhl.
- snjóbræðsla komi í allar útitröppur að útidyrum íbúða

● s t æ r ð i r :

- flatarmál lóðar 858.0 m²

- stærð hverrar íbúðareiningar:

3.hæð	65.6 m²	~~233.0~~ m³	204 + (0.2 botnplata 96×0.2=19)
2.hæð	96.0 "	~~277.0~~ "	277
1.hæð	58.0 "	~~163.0~~ "	156
samtals	219.6 m²	~~673.0 m³~~	~~637~~ m³ 656 m³

- nýtingarhlutfall:

2 x 219.6 = 439.2 / 858 = 0.51

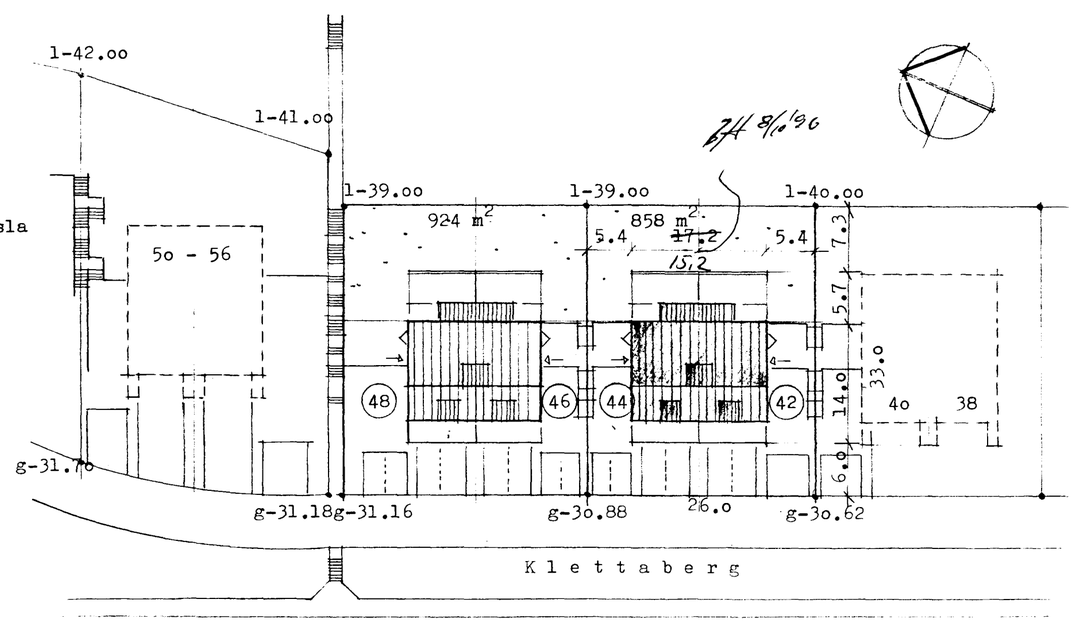

afstöðumynd 1:500

Sig. Hallgr

ARK ÞING
GUÐMUNDUR KR. GUÐMUNDSSON, ARKITEKT
ÓLAFUR SIGURÐSSON, ARKITEKT
SIGURÐUR HALLGRÍMSSON, ARKITEKT
HJÖRTUR PÁLSSON, BYGG.FR.
ÞINGHOLTSSTRÆTI 27
101 REYKJAVÍK
SÍMAR: 10870, 15445
FAX: 27297

VERK: K l e t t a b e r g 4 2 - 4 4 , Hafnarfirði

HEITI: afstöðumynd / grunnmynd 1.hæð

VERKNR.: 9452
KVARÐI: 1:100 / 1:500
TEIKN.: sh.
DAGS.: mars '95

BREYTT: 31.mars '95

TEIKN. NR.: 13