


GRUNNMYND 1.HÆÐAR 1:50

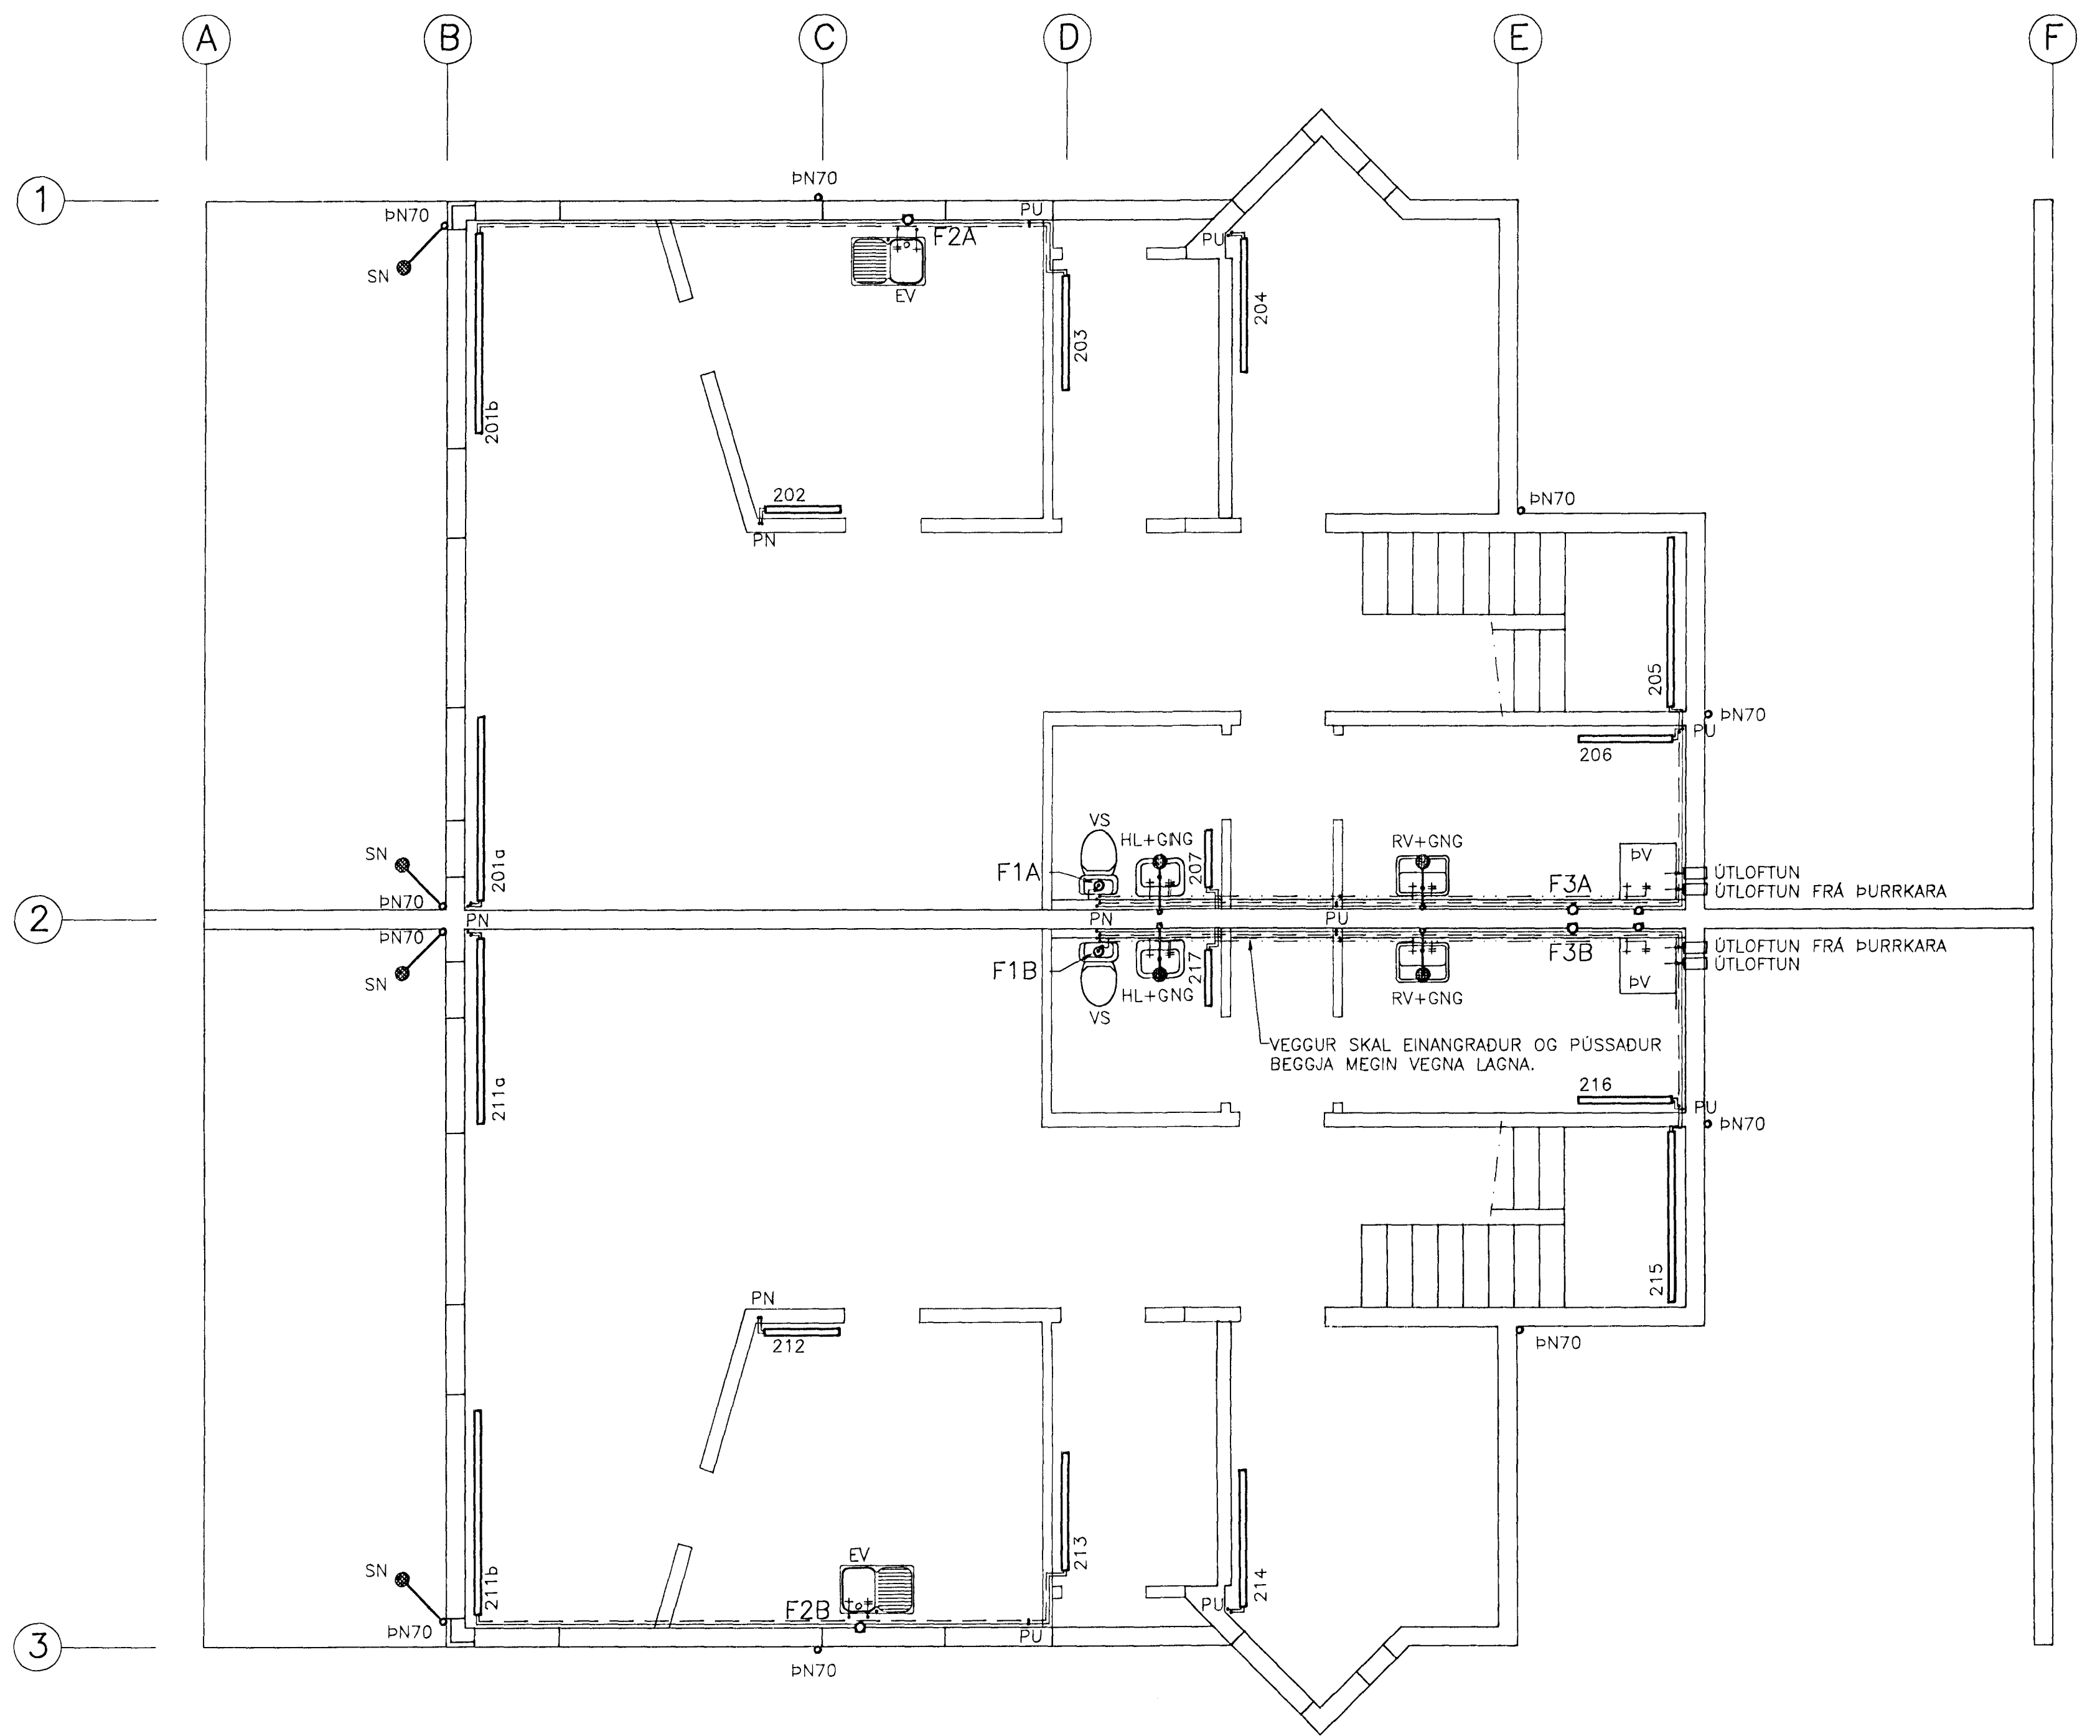

GRUNNMYND 2.HÆÐAR 1:50

*Ehva skingla  
 út loftun frá salerni*  
**ÓSAMÞYKKT**  
*Gr. Þórhildur*  
 06 JUNI 1995

	KLETTABERG 42-44, 46-48, HAFN.			
	HITA OG HREINLÆTISLAGNIR			
	GRUNNMYND 1. OG 2. HÆÐAR			
<b>VERKJÓNUSTA KRISTJÁNS HF</b>				
Reykjavíkurvegur 68, 220 Hafnarfjörður Sími 5652100 Fax 5654050				
Nr.	Dags.	Breyting:	Af:	Yfirfarir:
			Hannað: KS/ASP	Teiknað: ASP
			Málkv.: 1:50	Verk nr.: 501
			Samb.:	Dags.: APR.95
			Flokkur: P G1	Blað nr.: 03