



GRUNNMYND 1.HÆÐAR 1:50

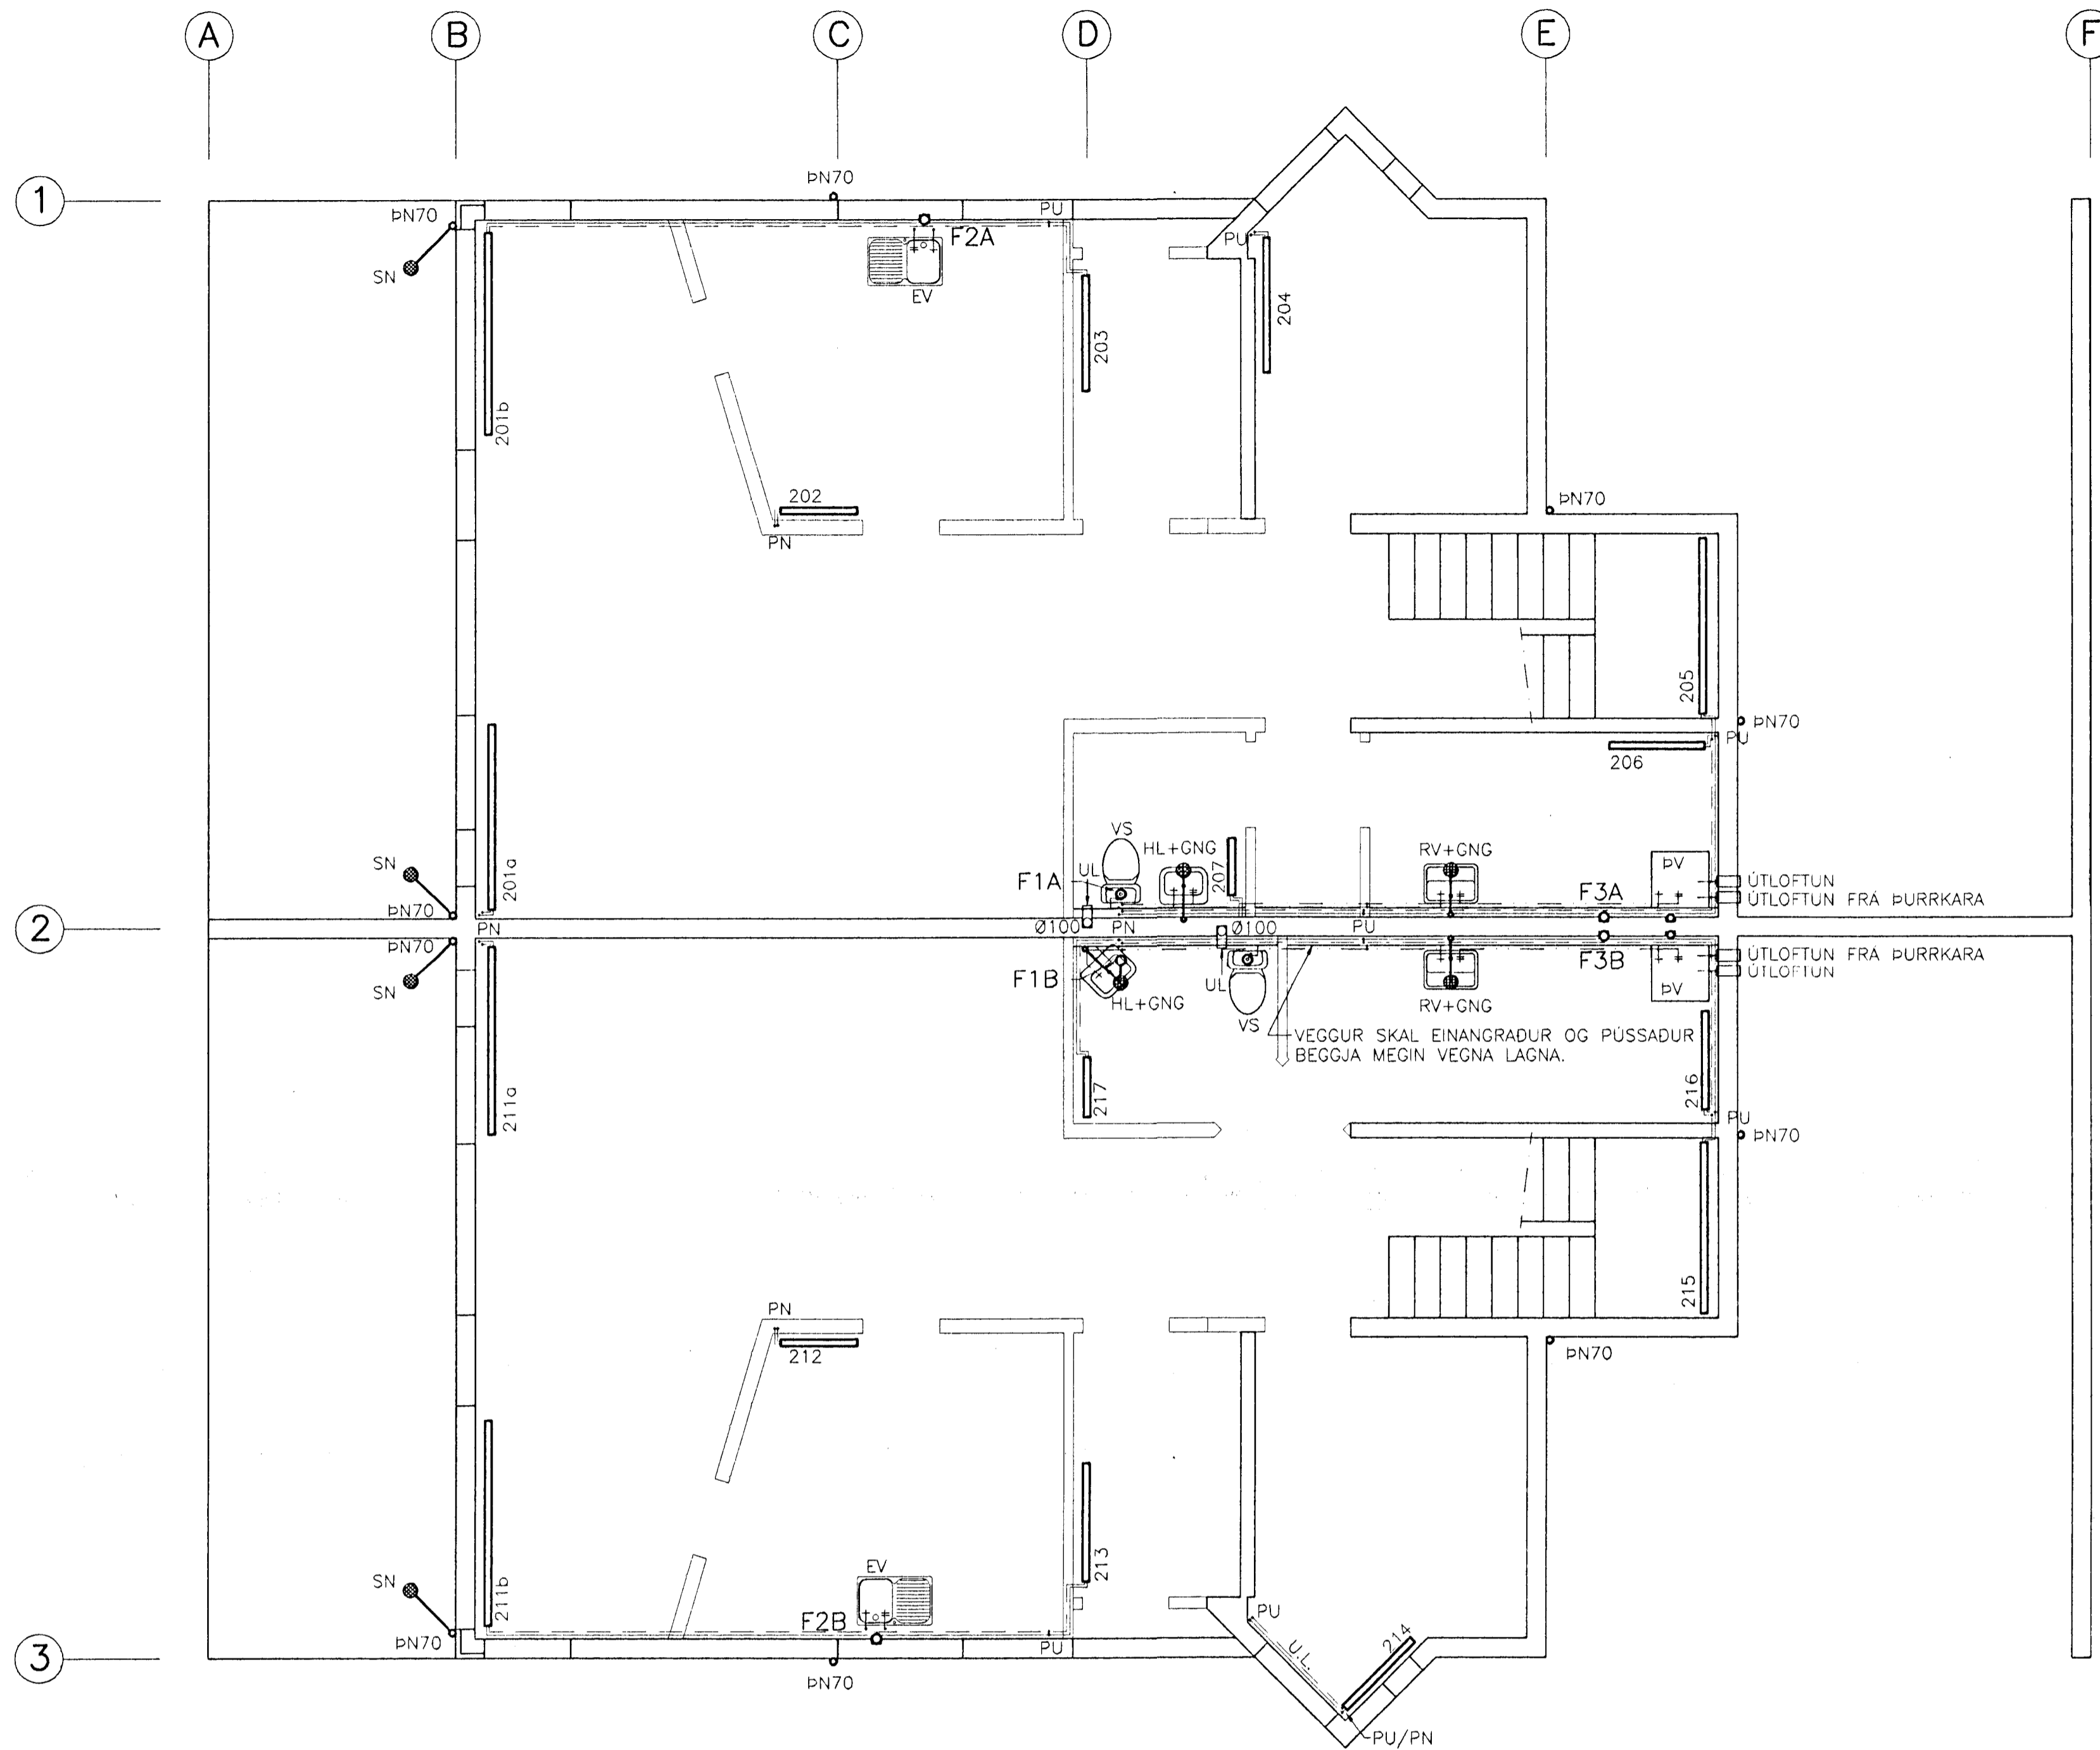

GRUNNMYND 2.HÆÐAR 1:50

REYNDARTEIKNINGAR AF HÚSI NR. 46 TEIKNAD Í SAMRÆMI VÍÐ BREYTINGAR ÞÍPULAGNINGAMEISTARA.

Byggingafulltrúi Hafnarfjarðar  
Afgreitt þann  
27. AUG. 1998  
Kristján Þórarinnsson

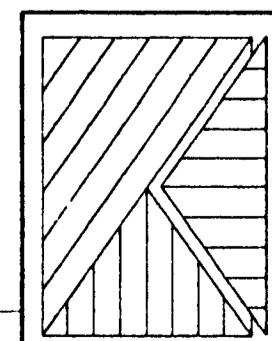

KLETTABERG 46-48, HAFNARFIRÐI

HITA OG HREINLÆTISLAGNIR  
GRUNNMYND 1. OG 2. HÆÐAR

**VERKÞJÓNUSTA KRISTJÁNS HF**  
Reykjavíkurvegur 88, 220 Hafnarfjörður Sími 5652100 Fax 5654050

B	25.8.'98	REYNDARTEIKNINGAR HUSS NR.48	ASP					
A	6.6.'95	UTLOFTUN	ASP	Hannað: KS/ASP	Teiknað: ASP	Mælikv.: 1:50		Verk nr.: 501
Nr.	Dags:	Breyting:	Af:	Yfirfarið:	Samb.:	Dags: APR.'95	Flokkur: P G1	Blað nr.: 03B

141245-4069