


Samþykkt á fundi bygginga-  
nefndar þ. 26. 4. 1995  
BYGGINGAFULLTRÚINN  
Í HAFNARFIRÐI  
*Kristján Þórisson*

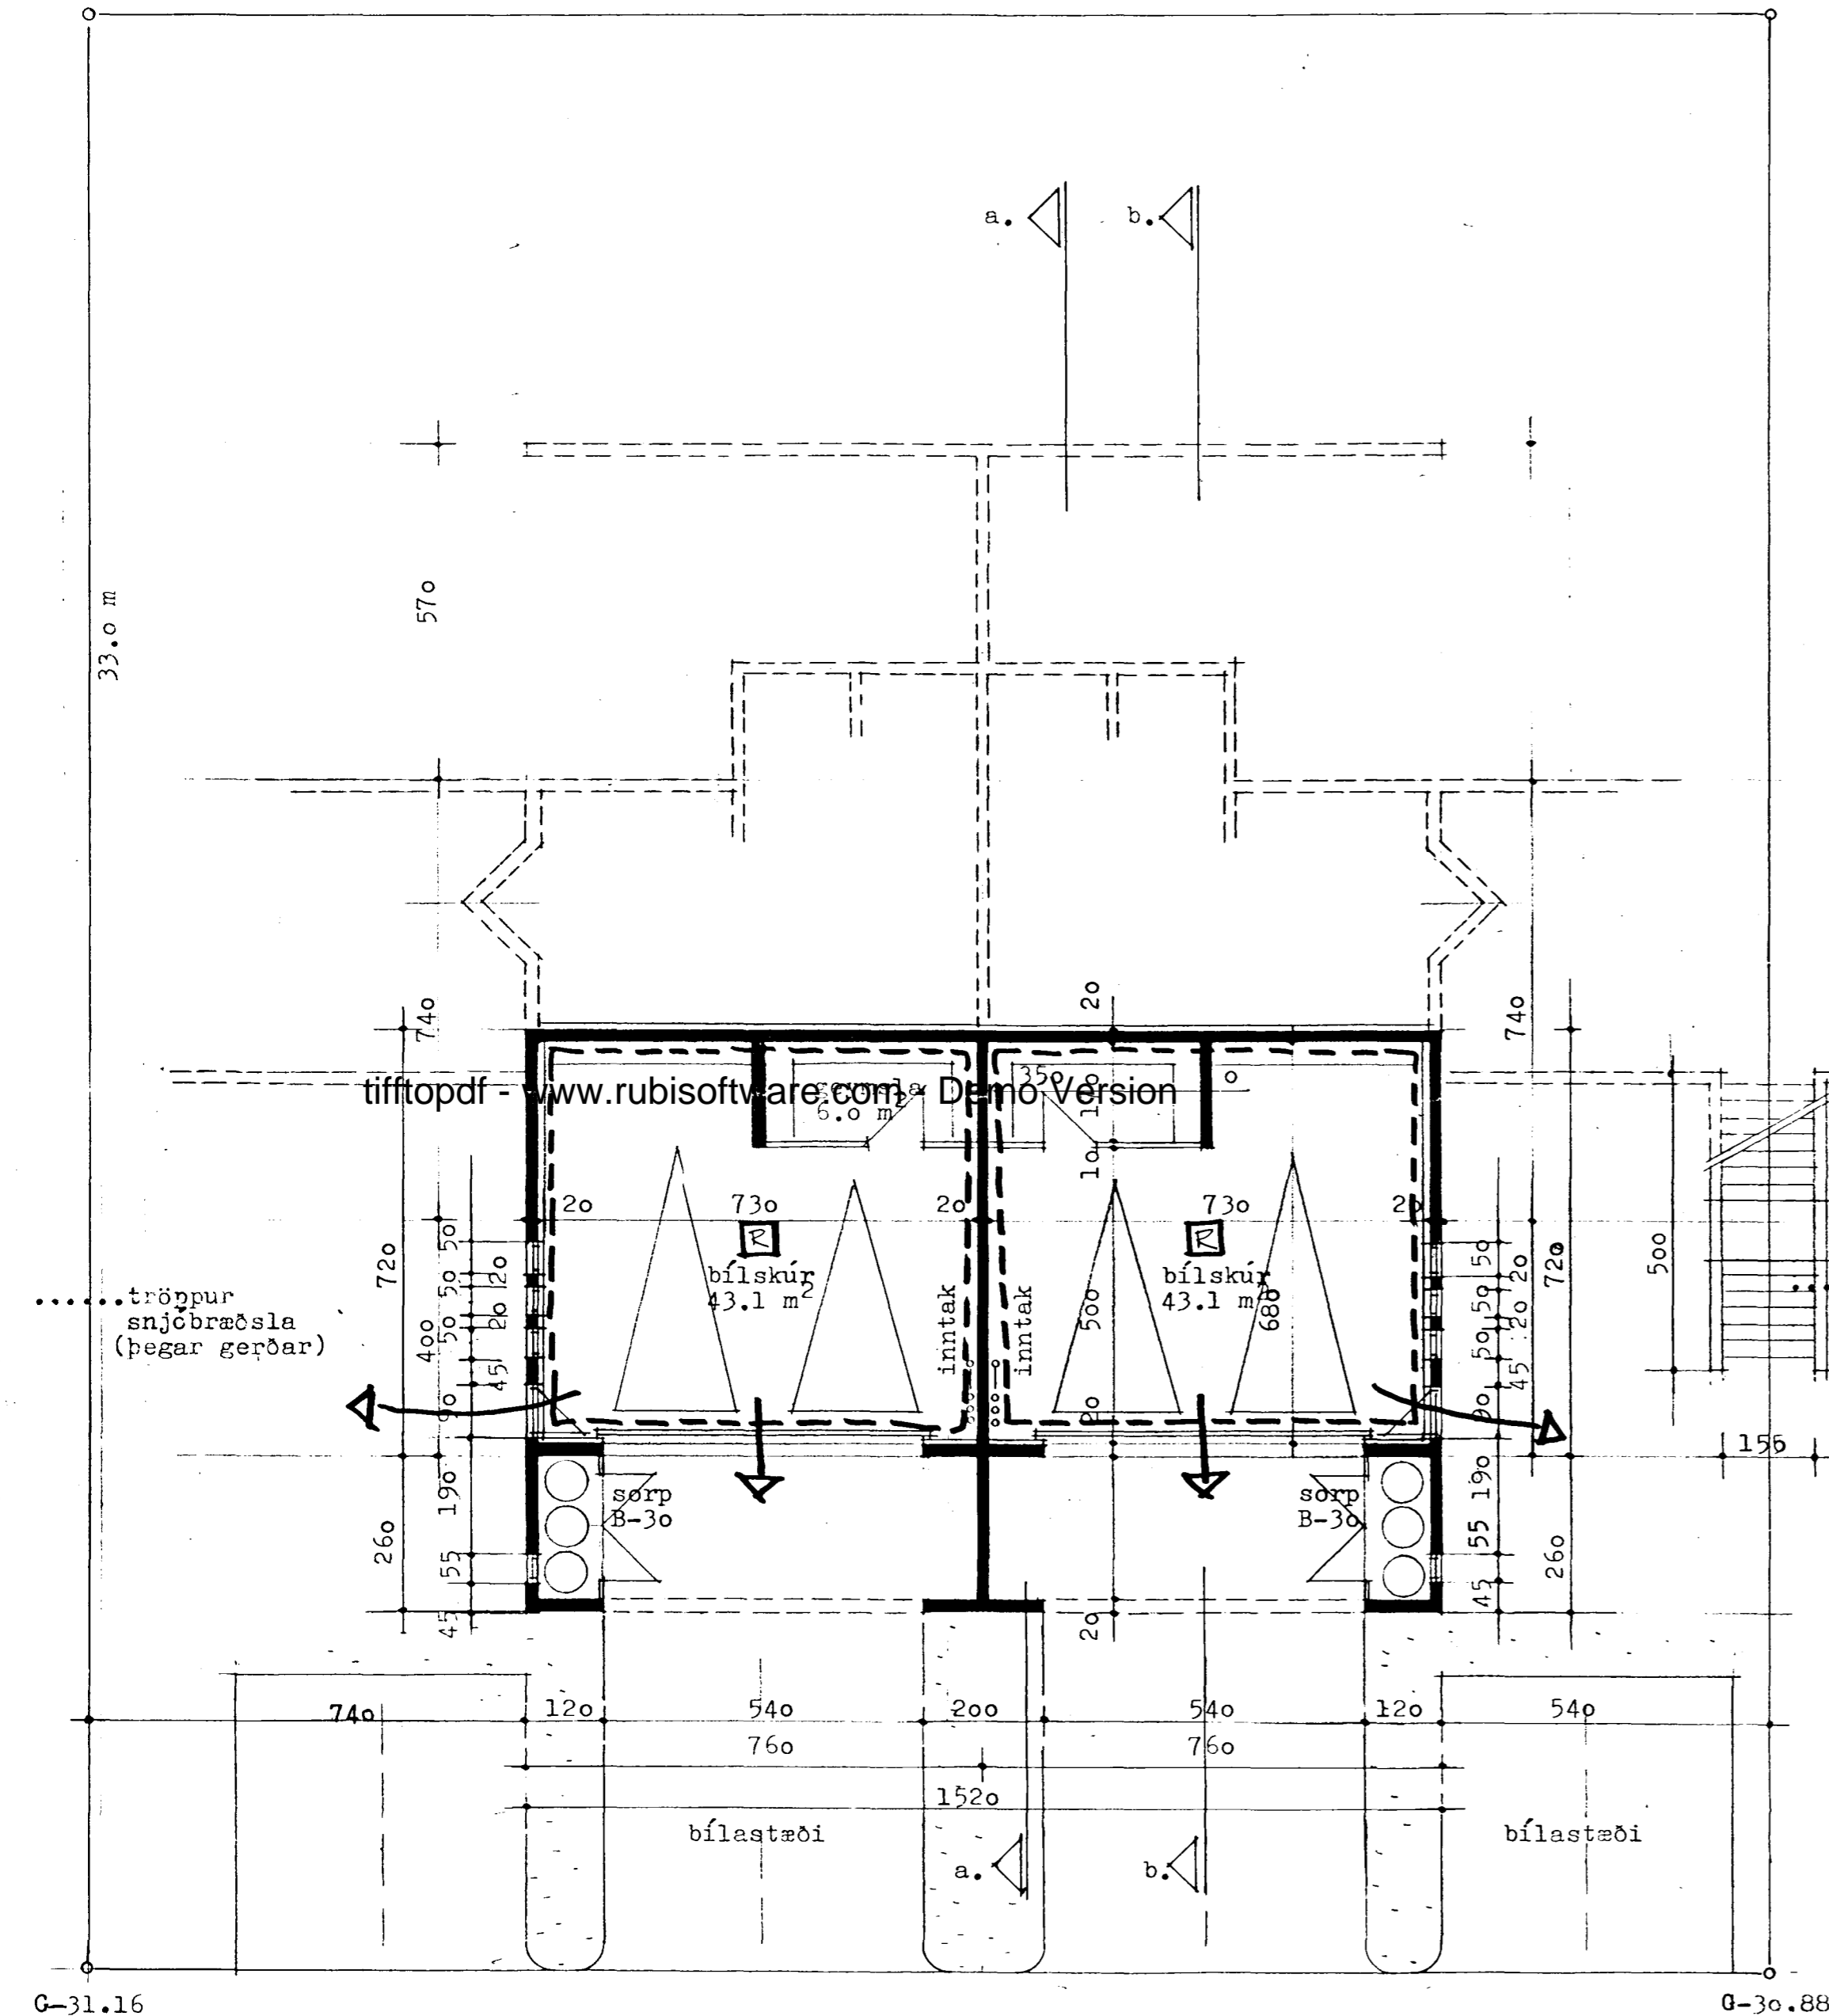

grunnmynd 1. hæð 1:100

• lýsing:

- parhús er steypt upp á hefðbundinn hátt, pússað að utann og einangrað að innan m. plasti og murhúðað.
- burðarvirki þak er timbur, klæðing á þaki báraðar málmplötur.
- gluggar huss ljós grair, litur huss ljós
- uppfylla skal ist-66 varðandi einangrun einstakra byggingarhl.
- snjóbræðsla komi í allar úttröppur að utadyrum íbúða

• stærðir:


- flatarmál lóðar 924.0m<sup>2</sup>

- stærð hvernar íbúðareiningar:

3.hæð	65.6 m <sup>2</sup>	233.0 m <sup>3</sup>
2.hæð	96.0 "	277.0 "
1.hæð	58.0 "	163.0 "
samtals	219.6 m <sup>2</sup>	673.0 m <sup>3</sup>

- nýtingarhlutfall:

$2 \times 219.6 = 439.2 / 924 = 0.47$

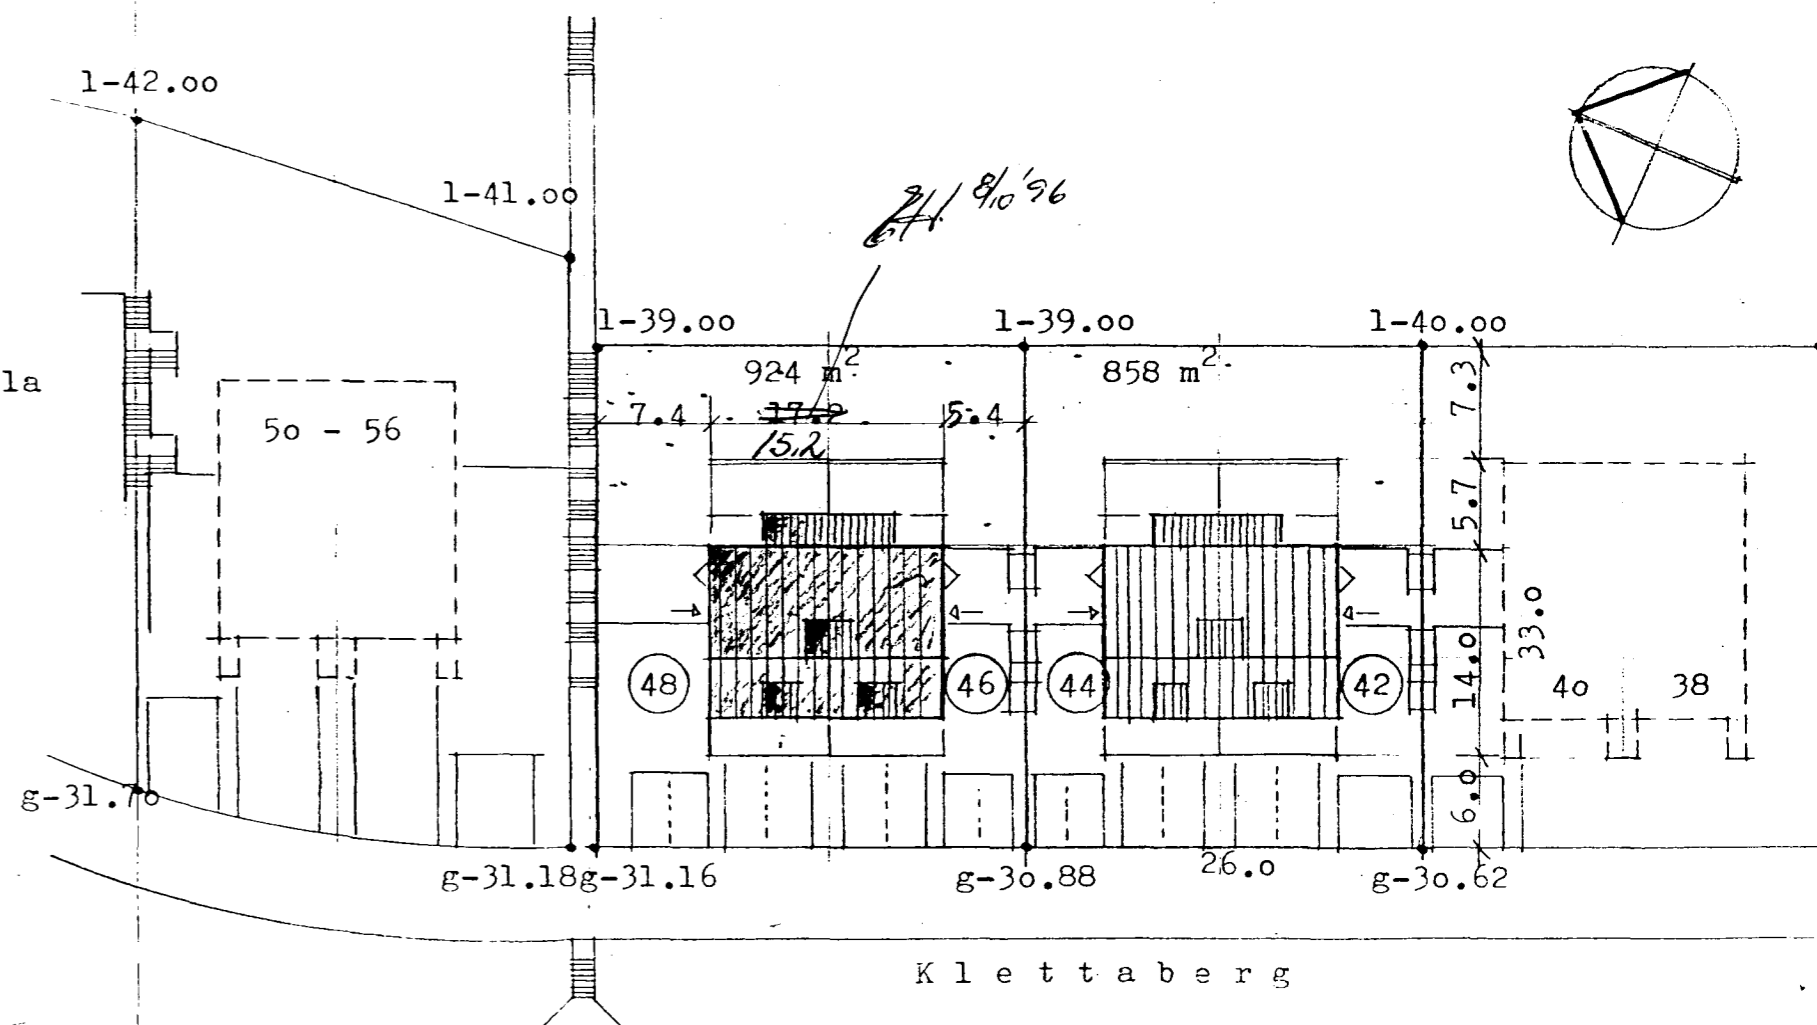

• brunatæknileg atriði:

- afmörkun brunahólfs
- > útgangur um hurð
- - - flóttaleið um björgunarop, gl. reykskynjari