


L-39.00 28.00 L-39.00

Samþykkt á fundi bygginga-
nefndar 7.6.14 1995
BYGGINGAFULLTRÚINN
Í HAFNARFIRÐI
Kristján Þórunn

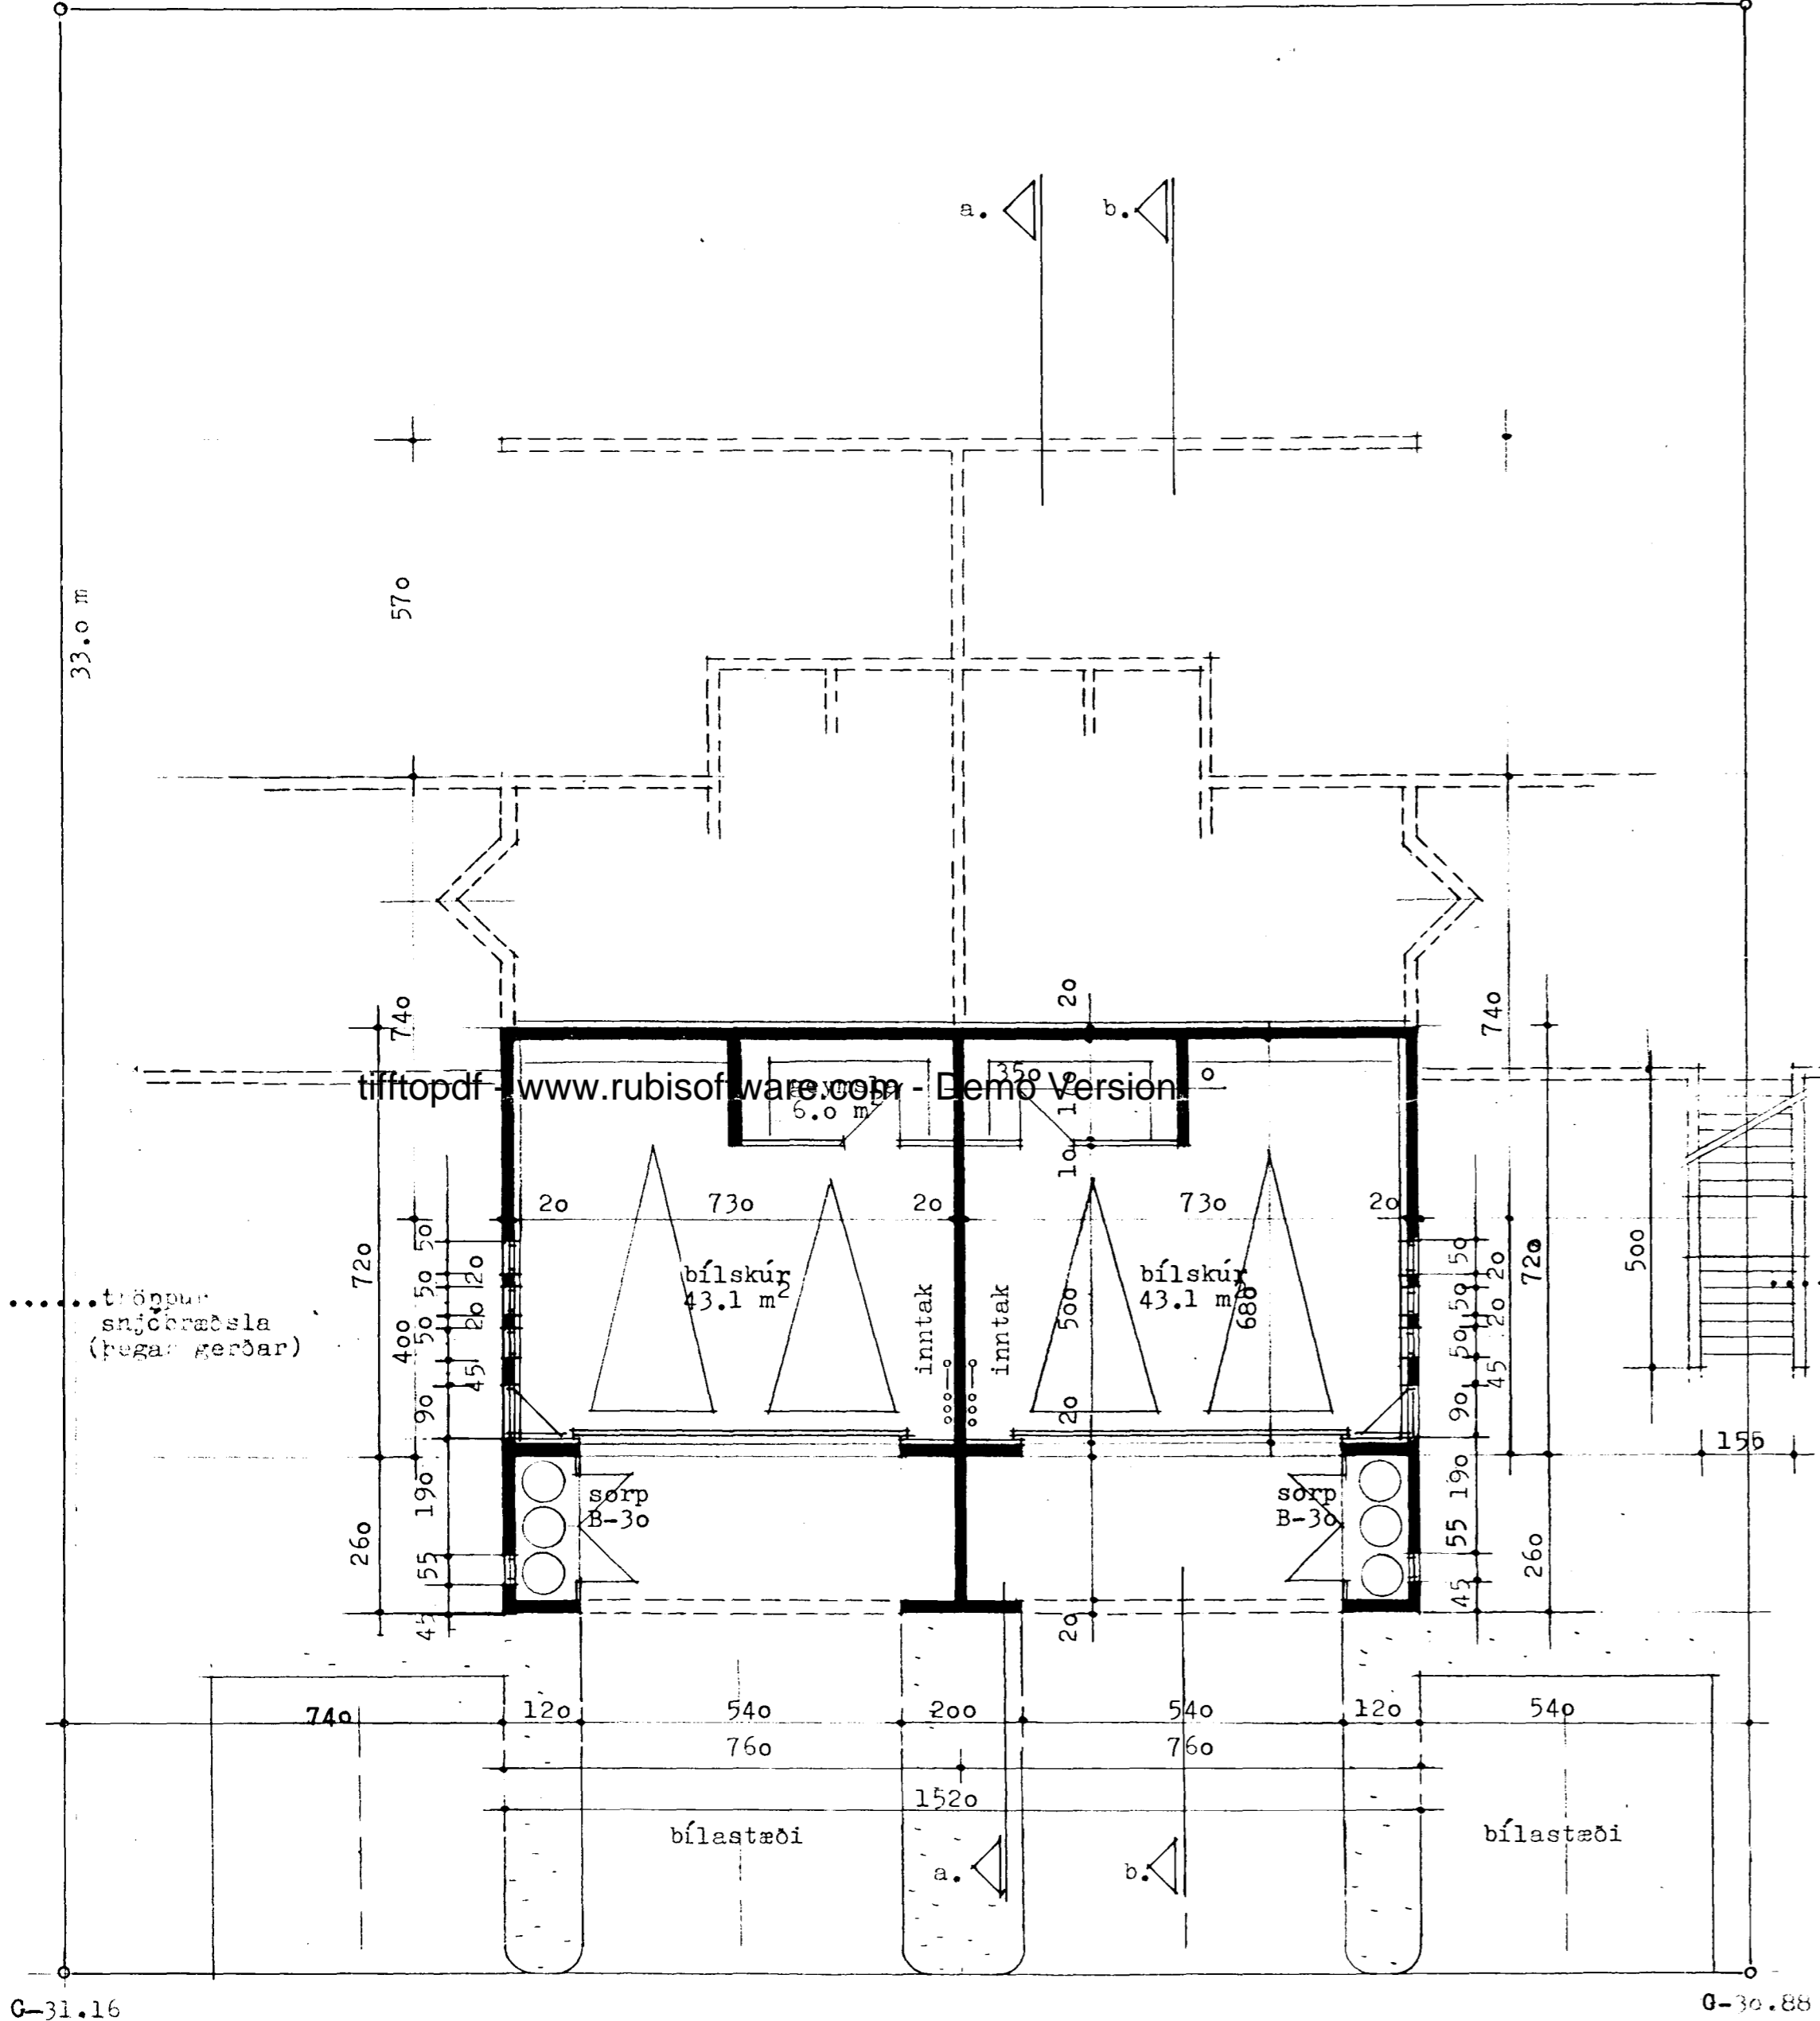

tifftopdf - www.rubisofware.com - Demo Version

grunnmynd 1.hæð 1:100

Sig. Hallgrímsson

● lýsing:


- parhús er steypt upp á hefðbundinn hátt, þússað að utann og einangrað að innan m. plasti og múrhuðað.
- burðarvirki þaks er timbur, klæðing á þaki báraðar málmplötur.
- gluggar huss ljós grair, litur huss ljós.
- uppfylla skal íst-66 varðandi einangrun einstakra byggingarhl.
- snjóbræðsla komi í allar útitröppur að utídyrum íbúða.

● stærðir:

- flatarmál lóðar 924.0m²
- stærð hvernar íbúðareiningar:

3.hæð	65.6 m ²	233.0 m ³	204
2.hæð	96.0 "	277.0 "	277
1.hæð	58.0 "	163.0 "	156
samtals	219.6 m ²	673.0 m ³	637 m ³
- nýtingarhlutfall:

$$2 \times 219.6 = 439.2 / 924 = 0.47$$

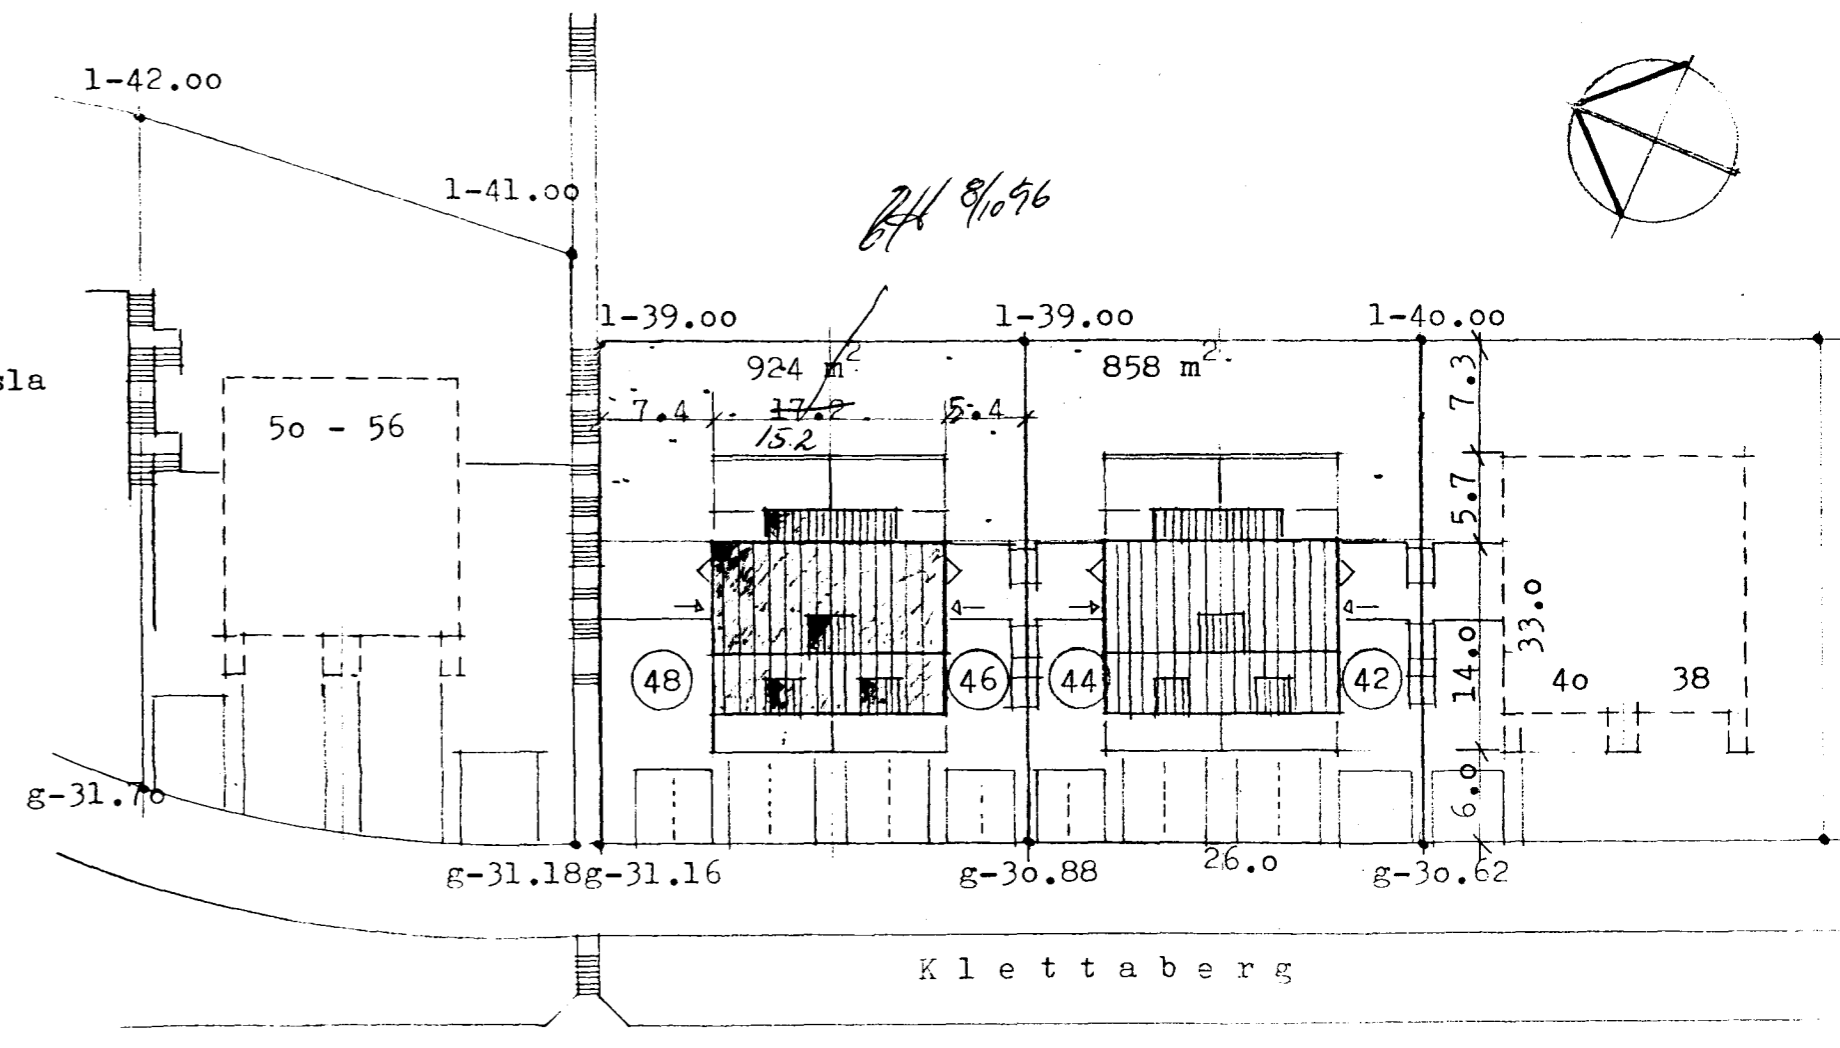

afstöðumynd 1:500



GUDMUNDUR KR. GUDMUNDSSON,
ÓLAFUR SIGURDSSON,
SIGURDUR HALLGRÍMSSON,
HIJÓRTUR PÁLSSON,

ARKITEKT
ARKITEKT
ARKITEKT
BYGG.FR.

ÞINGHOLTSSTRÁTI 27
101 REYKJAVÍK
SÍMAR: 10870, 15445
FAX: 27297

VERK: Klettberg 46-48, Hafnarfirði
HEITI: afstöðumynd / grunnmynd 1.hæð

VERKNR.: 9452
KVARDI: 1:100 / 1:500
TEIKN.: sh.
DAGS.: mars '95

BREYTI: 13
TEIKN. NR.: 13