

Samþykkt á fundi bygginga-
nefndar þ. 8/4 1991

BYGGINGAFULLTRÚINN
Í HAFNARFIRÐI

L.h. Elsa Jónsdóttir

*Aðkoma fyrir slökkvilið og
lagir fyrir slökkvilið
verði leystar í samræði
við slökkvilið*

FLATARMÁL LÓÐAR=1189 m²
BRÚTTÓFLATARMÁL=690.4 m²
ÞAR AF ERU BILGEYMSLUR, SORP OG
INNTAK =120.68 m²

SÉREIGNARFLATARMÁL IBÚÐA:

01.01 = 152.35 m²
01.02 = 152.35 m²



02.01 = 132.51 m²
02.02 = 132.51 m²

BILGEYMSLUR:

01.01 = 30.17 m²
01.02 = 30.17 m²
02.01 = 30.17 m²
02.02 = 30.17 m²

NYTINGARHLUTFALL = 0.48
BRÚTTÓRÚMMÁL = 1953.88 m³

SNJÖBRÆÐSLA KOMI Í ALLAR ÚTTRÖPPUR
AD ÚTIDYRUM IBÚÐA.

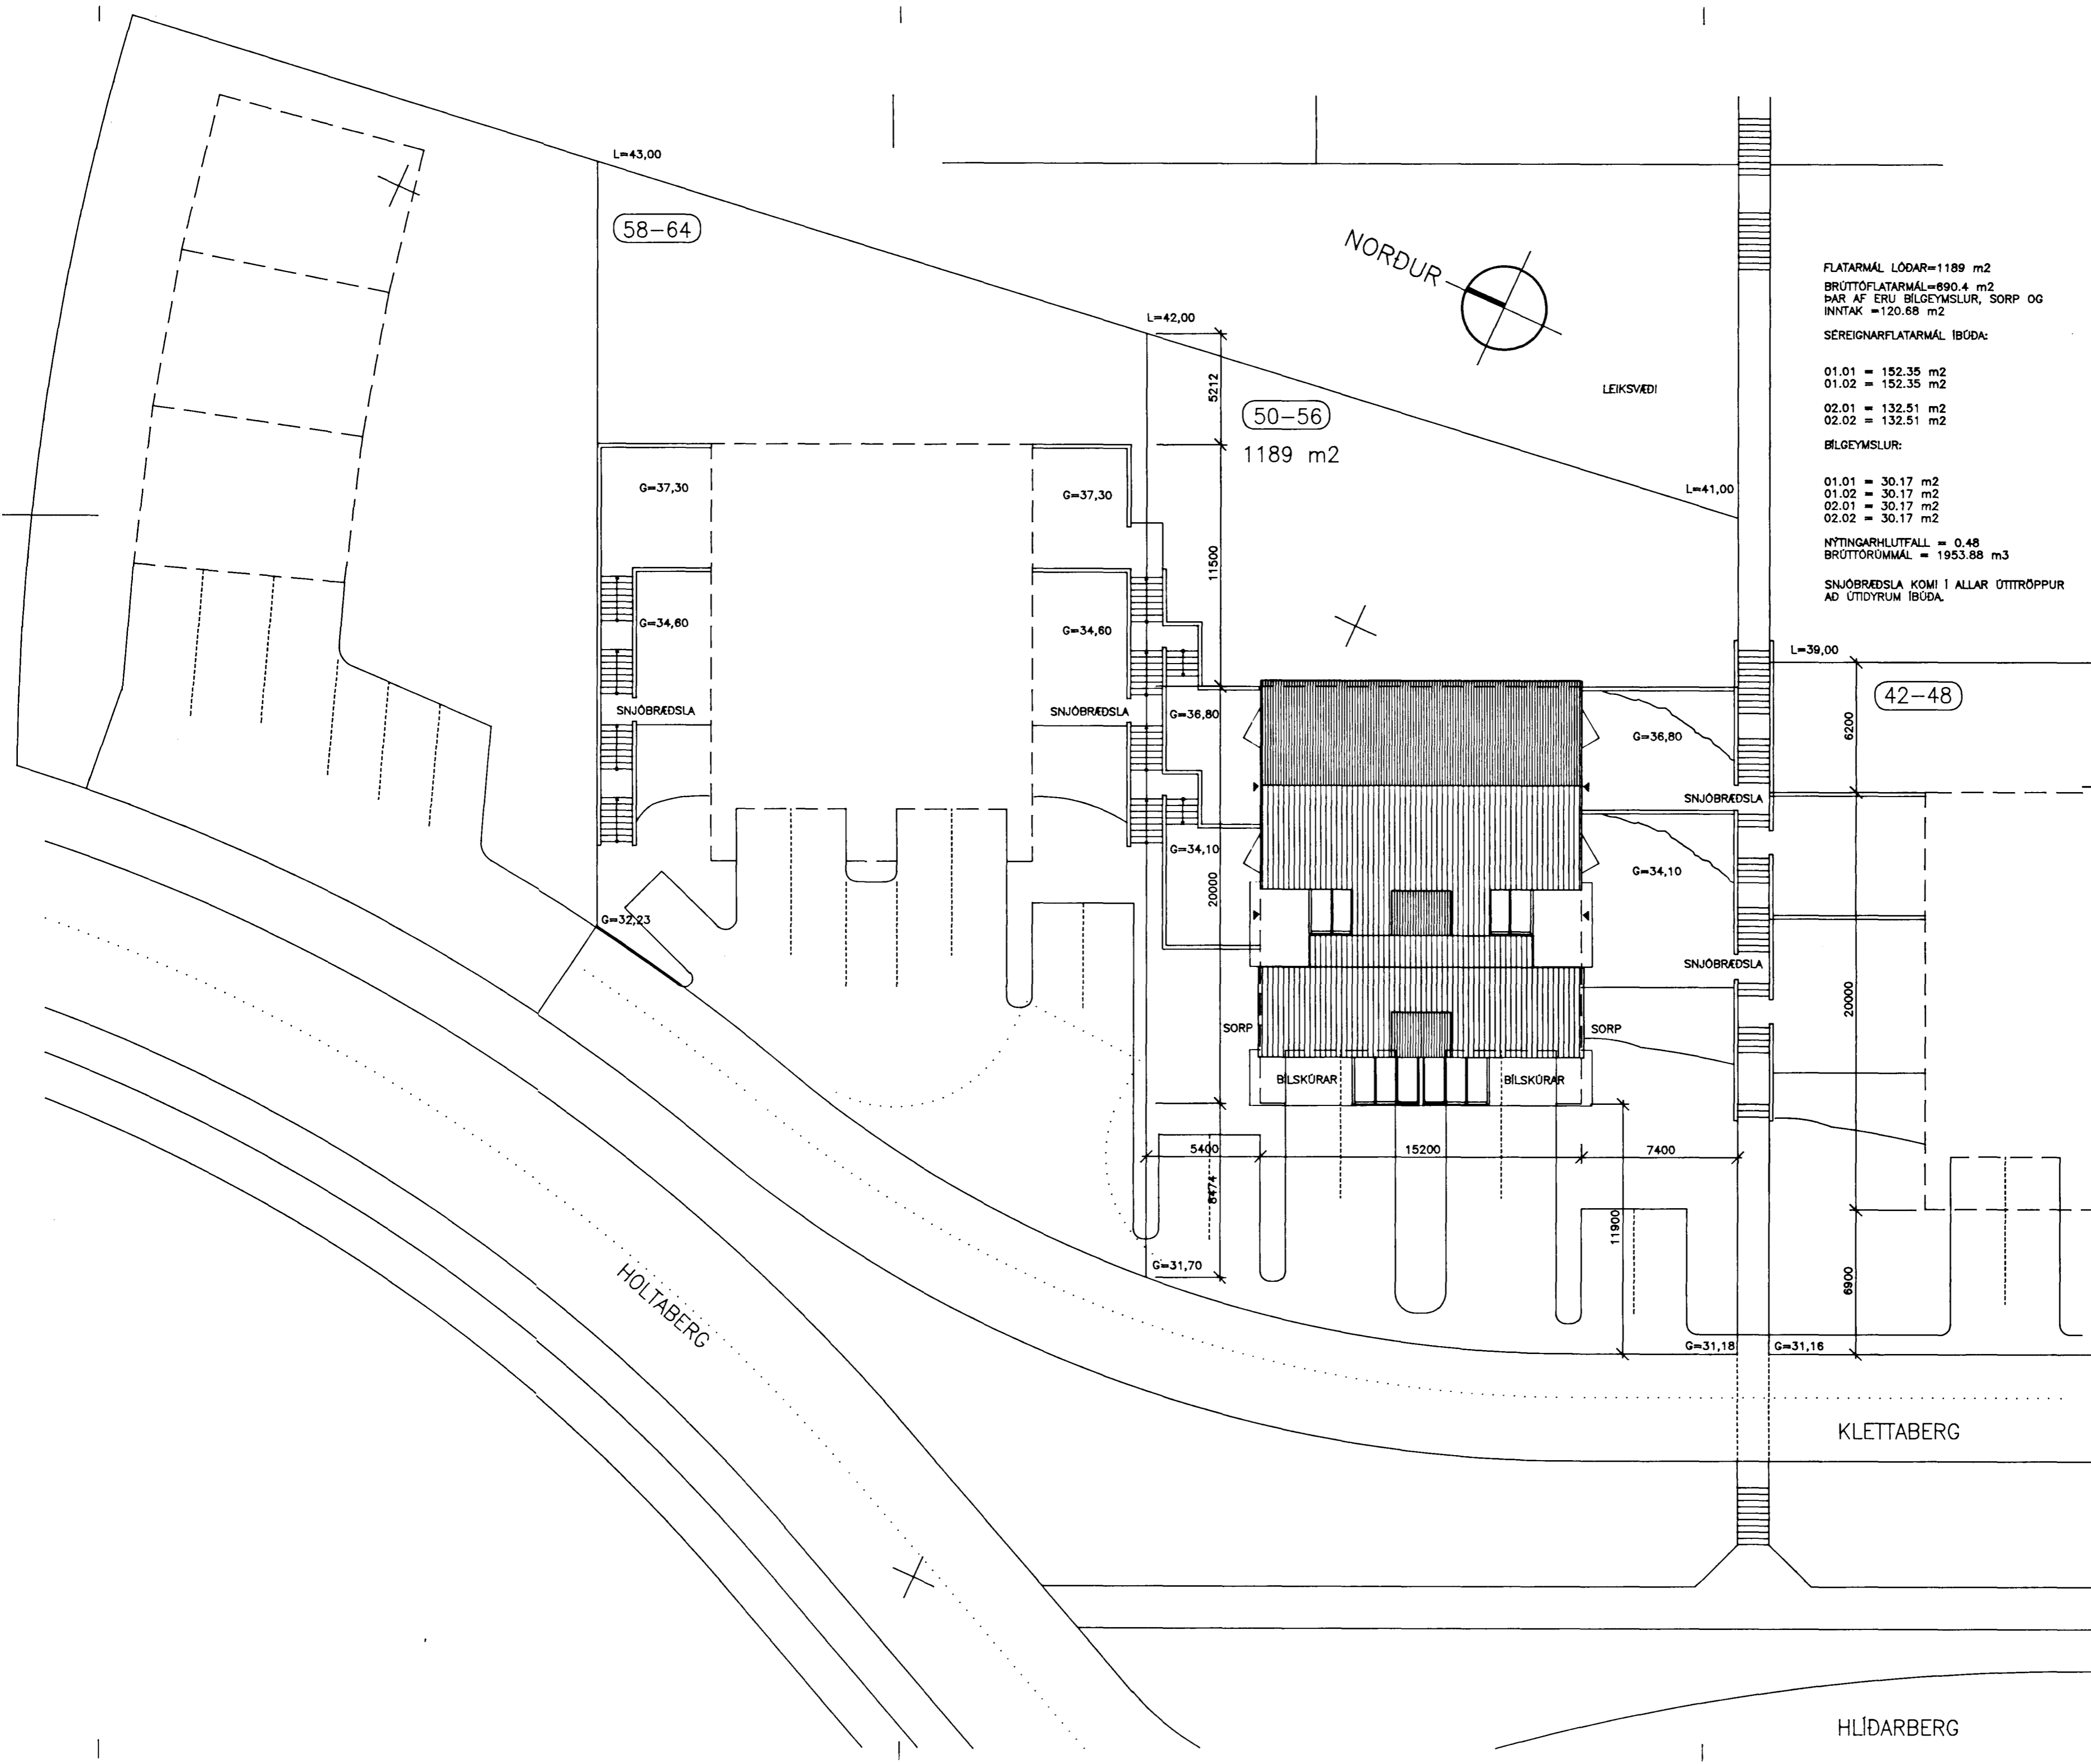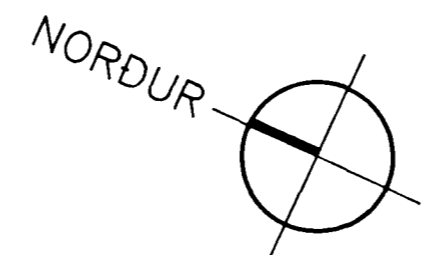

BREYTT: DAGS: LÝSING: TEIKNAD:

BATTERÍÐ

ARKITEKTAR

HAFNARSTRÆTI 17 REYKJAVÍK
S. 622365 FAX. 622706 KT. 450785-1686

JÓN ÓLAFUR ÓLAFSSON FAI
SIGURDUR EINARSSON FAI

KLETTABERG 50-64

AFSTÖÐUMYND

MKV: 1:200 DAGS: 25.03.1991

TEIKNAD: JÓL/SE/PJ SAMÞYKKT: JÓL/SE

HANNAÐ: *Jón Ólafur Ólafsson*

9027 (99) 1.00

Hlíðarberg