
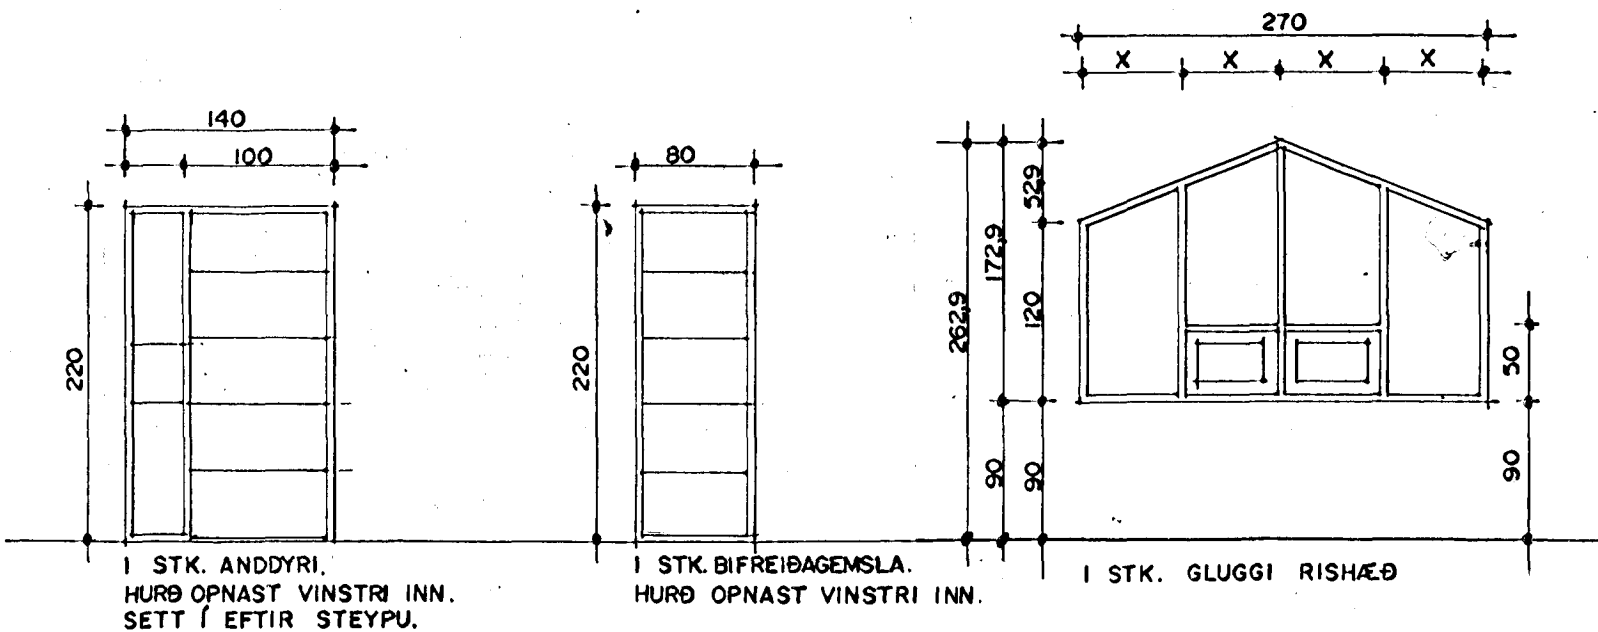


KLETTABYGGÐ 5 HAFNARFIRÐI

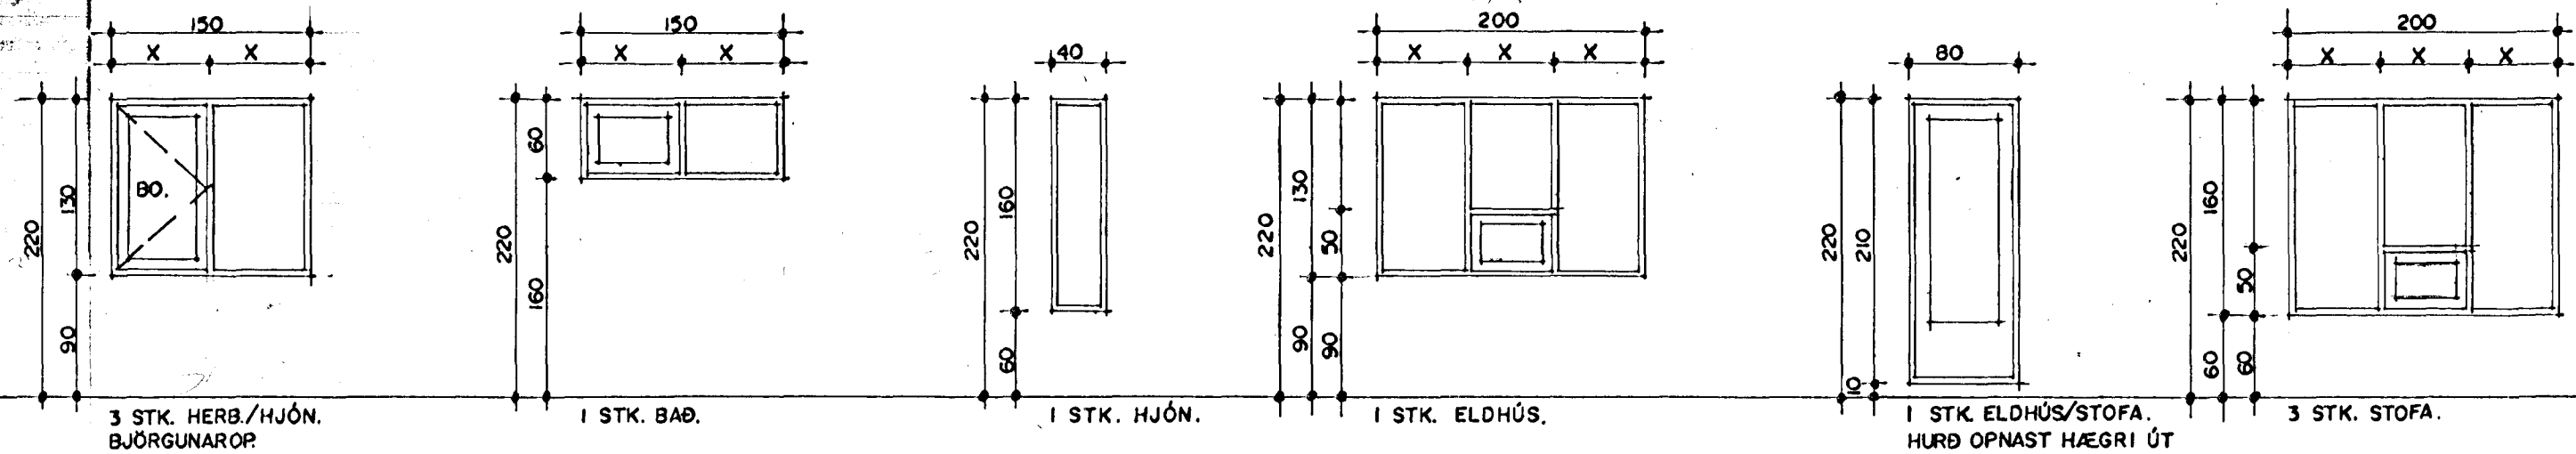

SAMTALLS ¹³ ~~12~~ STK.

ATH!
ÖLL MÁL ATHUGIST OG MÆLIST Á STAÐNUM
ÁÐUR EN SMÍÐI HEFST.

Byggingafultrúi Hafnarfjarðar
Afgreitt þann
27 APR. 1999
Sigurbjartur Halldórsson

KLETTABYGGÐ 6 OG 7 HAFNARFIRÐI	
Sigurður Þorvarðarson byggingafræðingur bfl. Teiknistofan Strandgötu 11 220 Hafnarfirði. (Kl. 141250-4189) Sími 5651510, fax 5651299. Netfang: teiknistofan@islandia.is	
Skýringar:	Séruppdráttur
Teikning:	Gluggar og hurðir.
Mælikvarði:	1:50.
Undirskrift:	Viktor Þorsteinsson 200309-11751
Blað nr.:	4/5 Dagssetning. 25.03.1999.
Breytt:	