




KJP

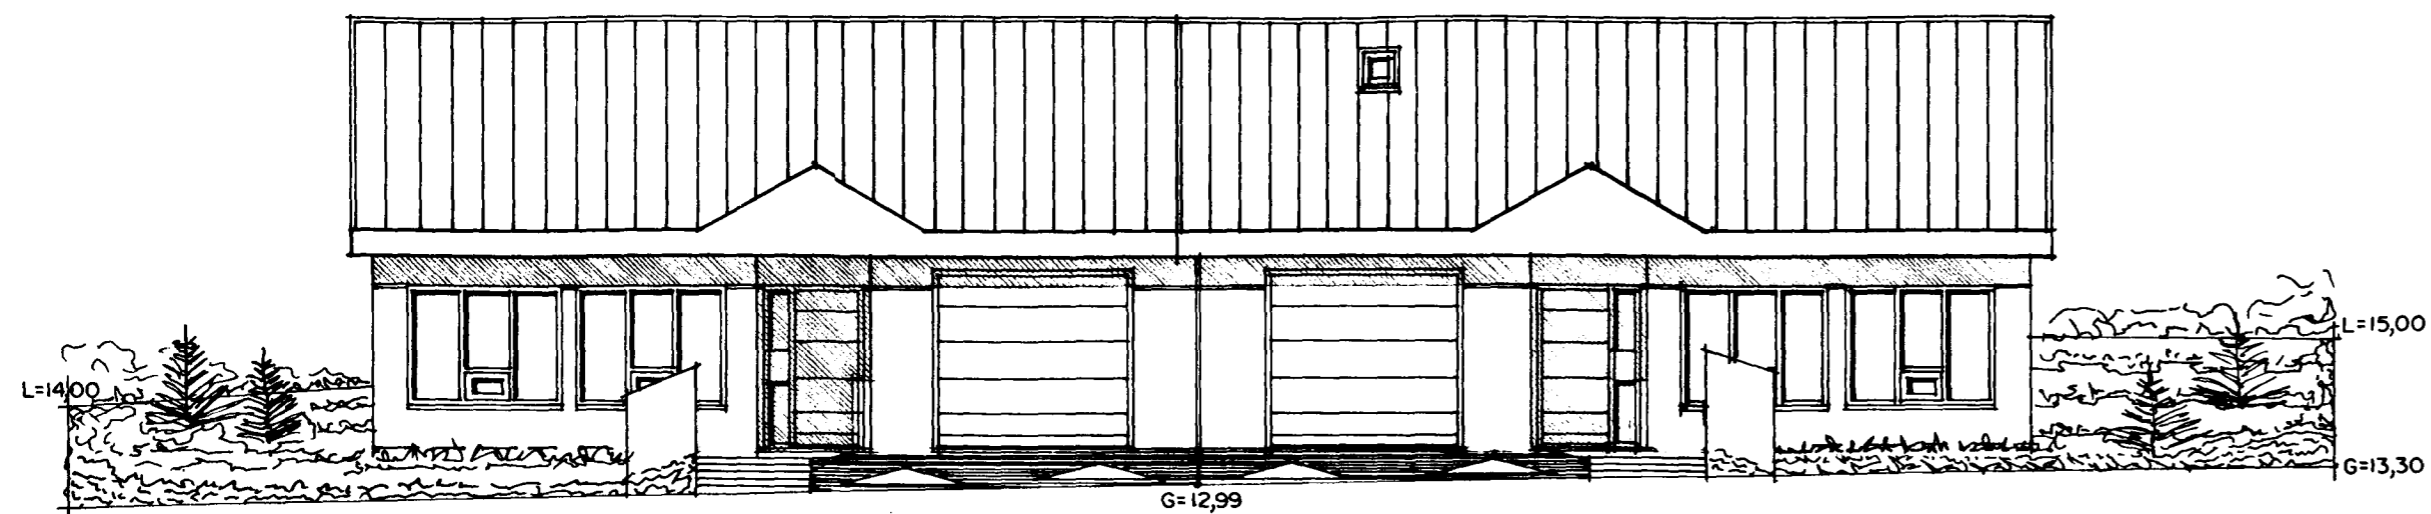


ÚTLIT SUÐUR MKV. 1:100

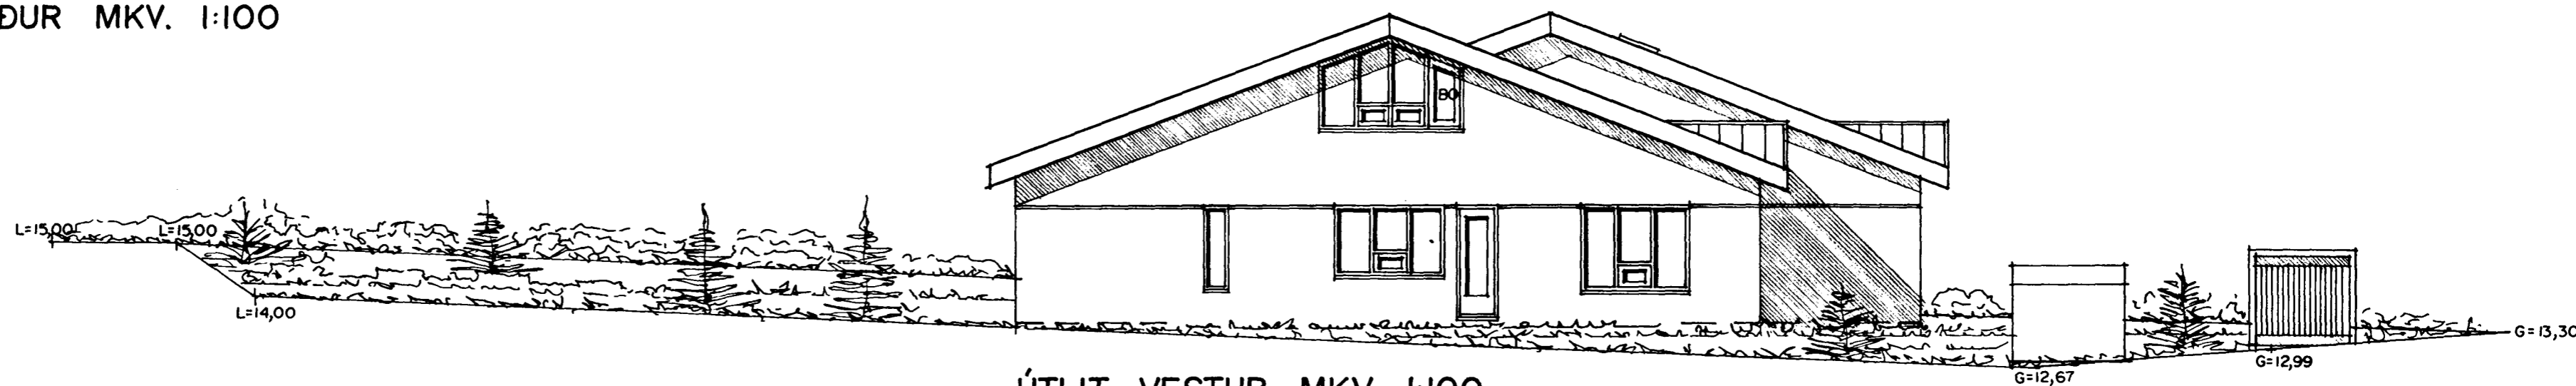

ÚTLIT VESTUR MKV. 1:100.

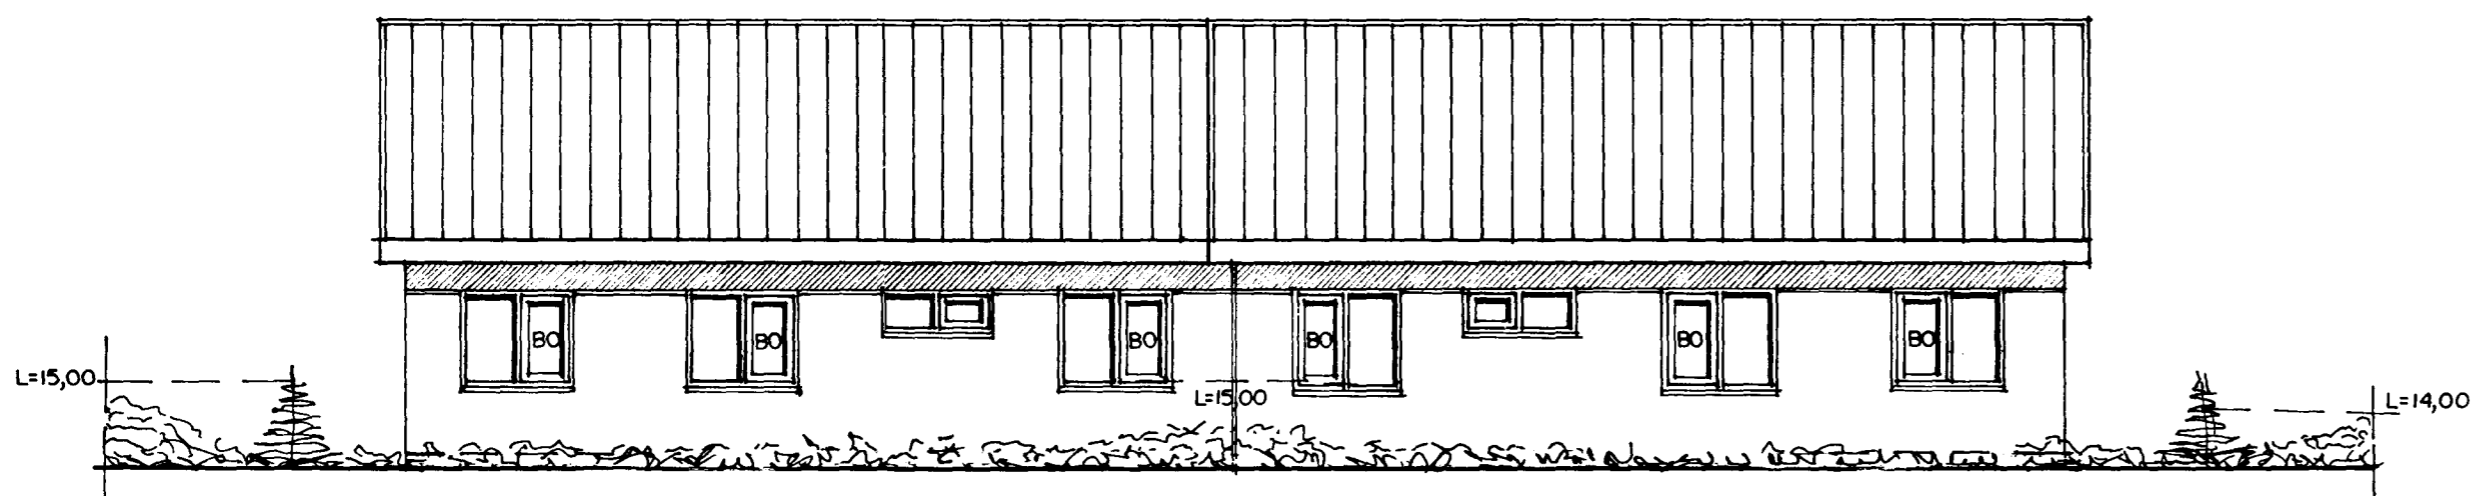

ÚTLIT NORDUR MKV. 1:100

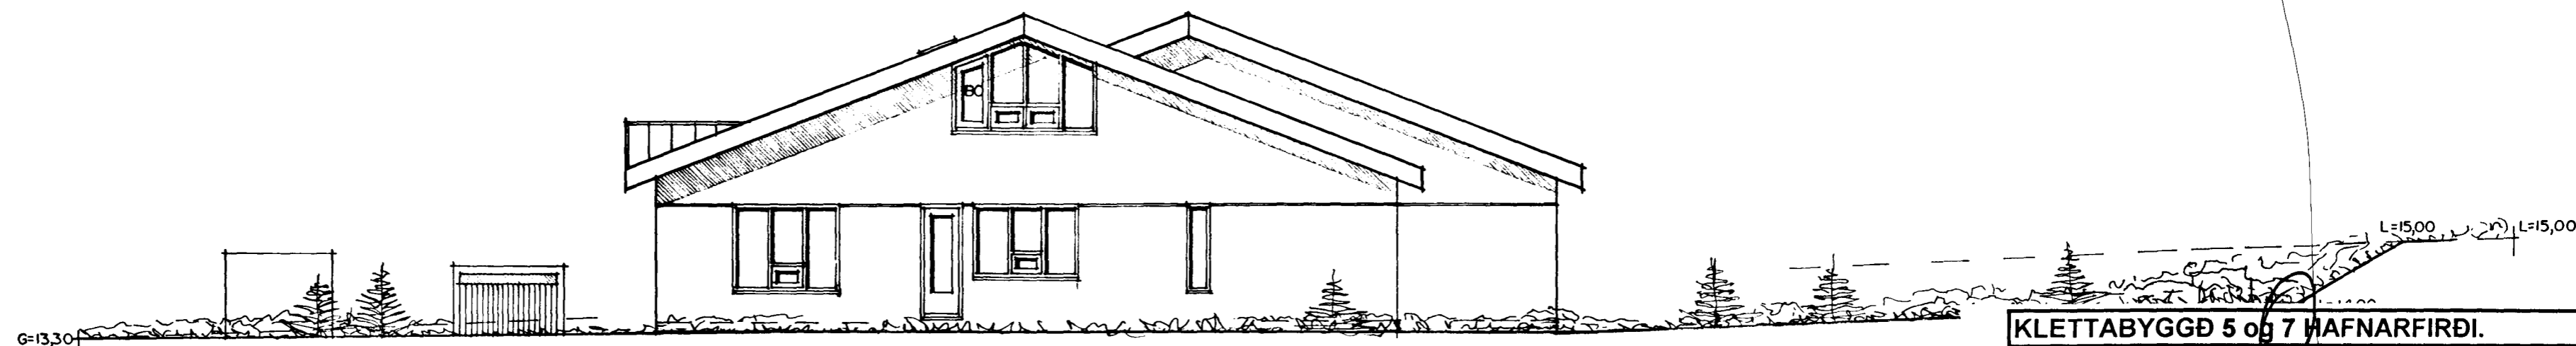

ÚTLIT AUSTUR MKV. 1:100.

GLUGGUM BREYTT Í MARS 1999.

TEIKNAD Í OKTÓBER 1998 SIGURÐUR ÞORVARDARSON BYGGINGAFRÆÐINGUR BFÍ. STRANDGÖTU 11 HAFNARFIRÐI SÍMI 565 15 10.

KLETTABYGGÐ 5 og 7 HAFNARFIRÐI.	
Sigurður Þorvardarson byggingafræðingur bfi. Strandgötu 11 220 Hafnarfirði. (kt. 141250-4189) Netfang: teiknistofan@islandia.is Sími 5651510. fax. 5651299.	
Skýringar:	Séruppdráttur aðalhönnuðar
Teikning:	Útlitsmyndir
Mælikvarði:	1 : 100
Undirskrift:	<i>[Signature]</i>
Breytt:	05.05.1999.
Blað nr:	3 af 4 Dagsetning. 19-nóvember-1998