


Samþykkt á fundi bygginga-  
nefndar þ. 10.10.1983  
BYGGINGAFULLTRÚIN  
Í HAFNARFIRÐI

*E. Gunnarsson*

Ganga skal frá önnu  
eldstæði í samræði við  
stökkvillstjóra

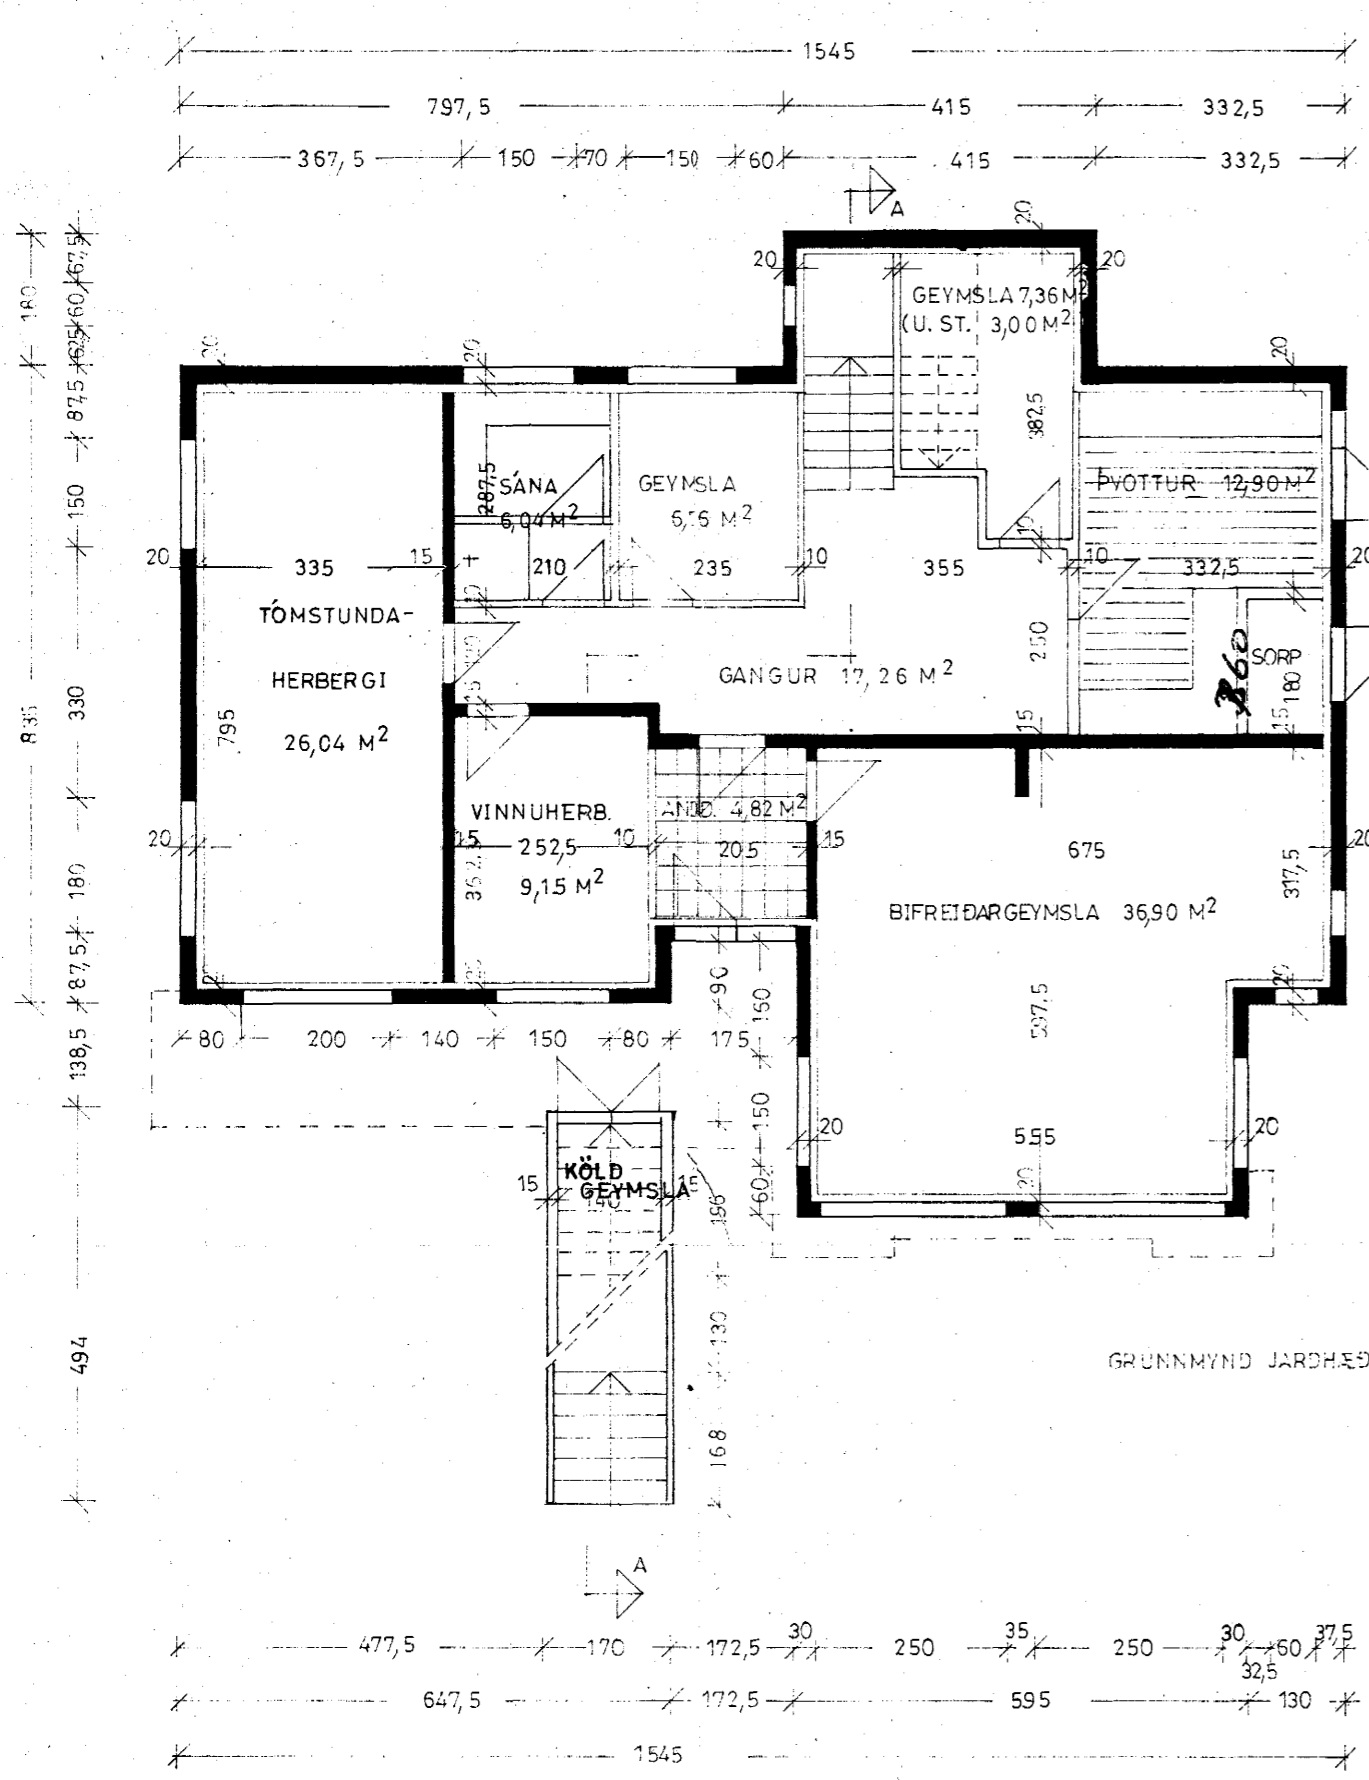


GRUNNMÝND JARÐHÆÐ 1:100

**SKÝRINGAR:**



GRUNNFLOTUR HÚSS BRÚTTÓ:	327,55 M <sup>2</sup>
GRUNNFLOTUR Í HÆÐ BRÚTTÓ:	156,195 M <sup>2</sup>
GRUNNFL. SAMTALS BRÚTTÓ:	308,55 M <sup>2</sup>
GRUNNFL. JARÐHÆÐ NETTÓ:	125,475 M <sup>2</sup>
GRUNNFL. Í HÆÐ NETTÓ:	139,210 M <sup>2</sup>
GRUNNFL. SAMTALS NETTÓ:	273,685 M <sup>2</sup>
P.A. BÍLSKUR:	37,061 M <sup>2</sup>
RÚMMAL HÚSS Í ÁLLT:	955,170 M <sup>3</sup>
P.A. BÍLSKUR:	100,055 M <sup>3</sup>

**ÓLJUNNARTÖLUR:**

VEGGIR MEDAL K-GILDI:	1,00
GÖLF:	0,40
PAK:	0,30

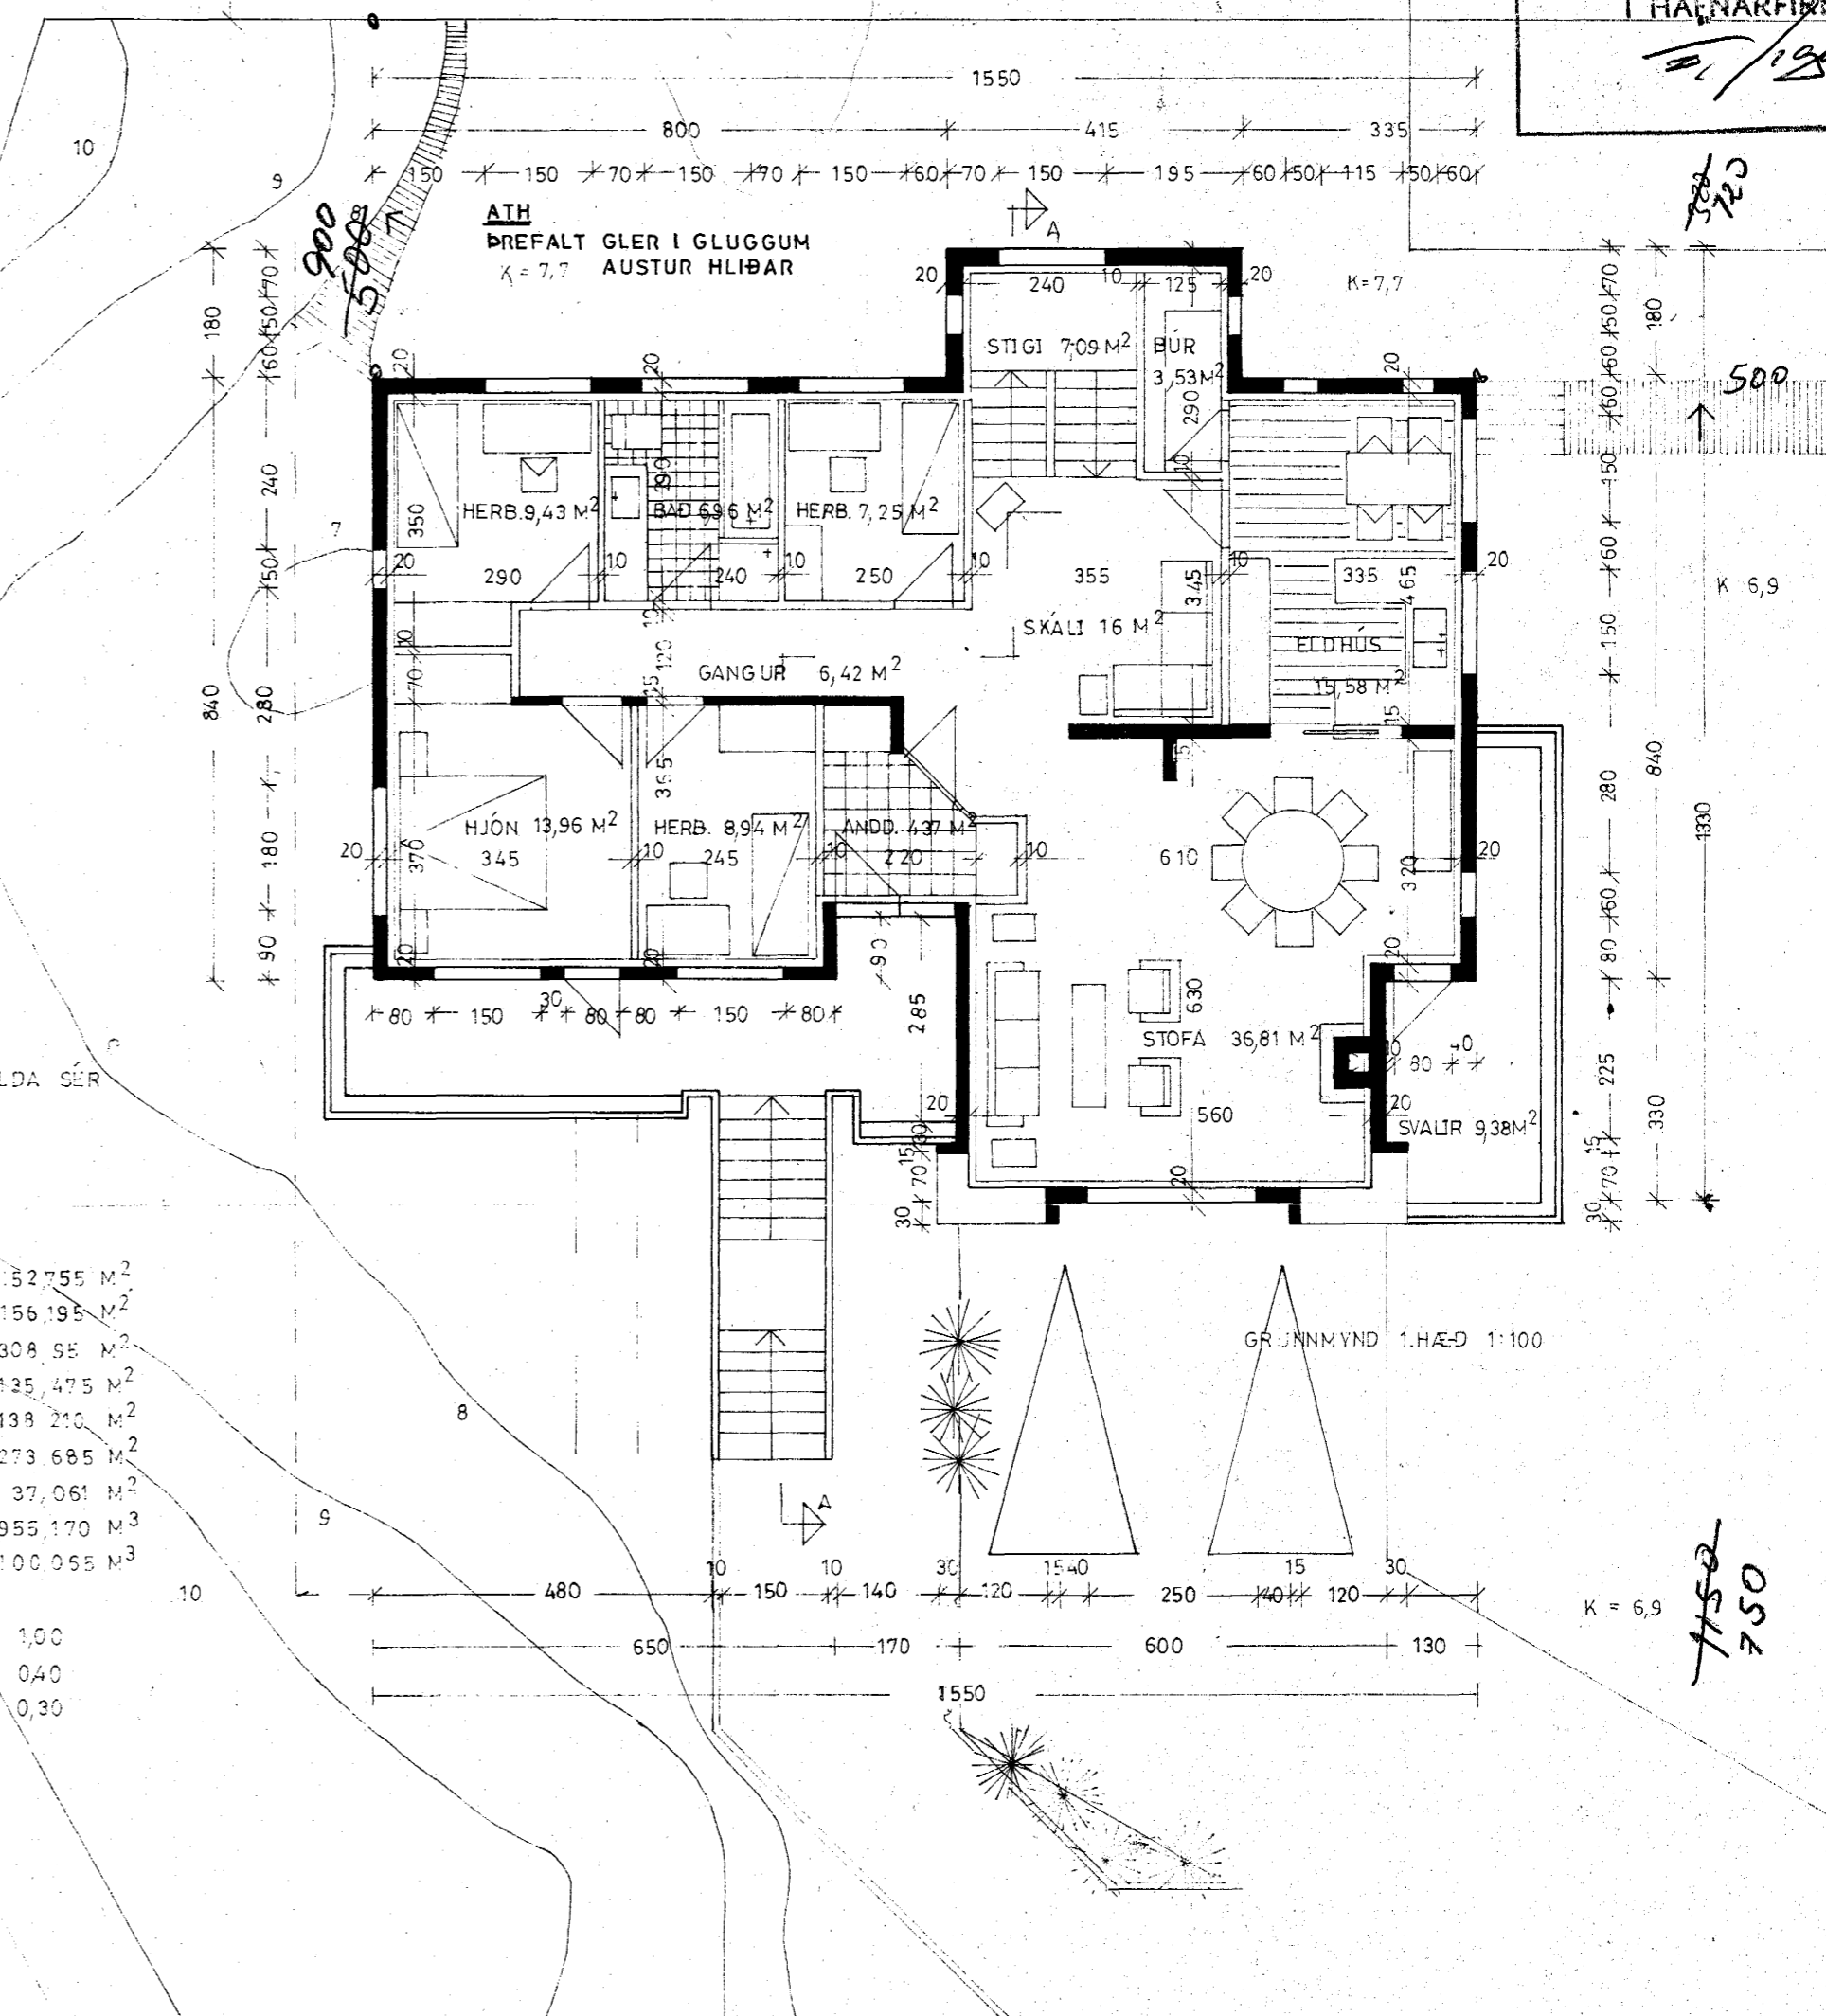

GRUNNMÝND 1.HÆÐ 1:100

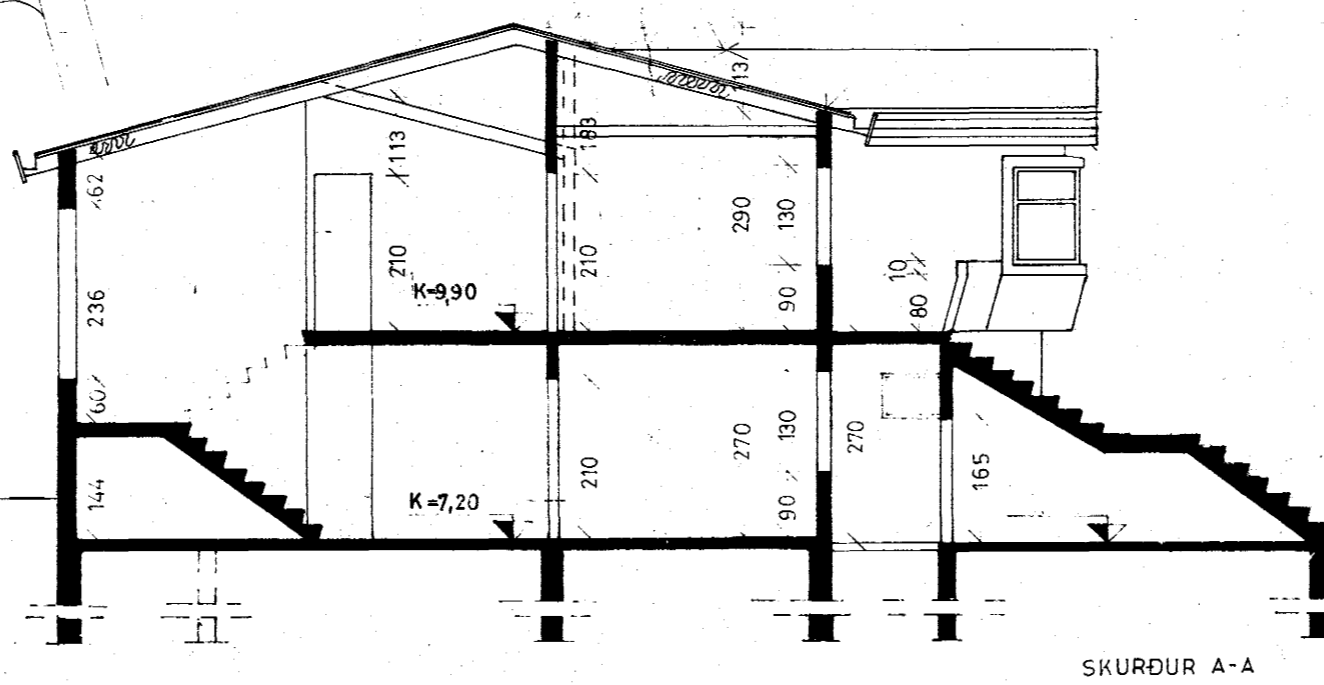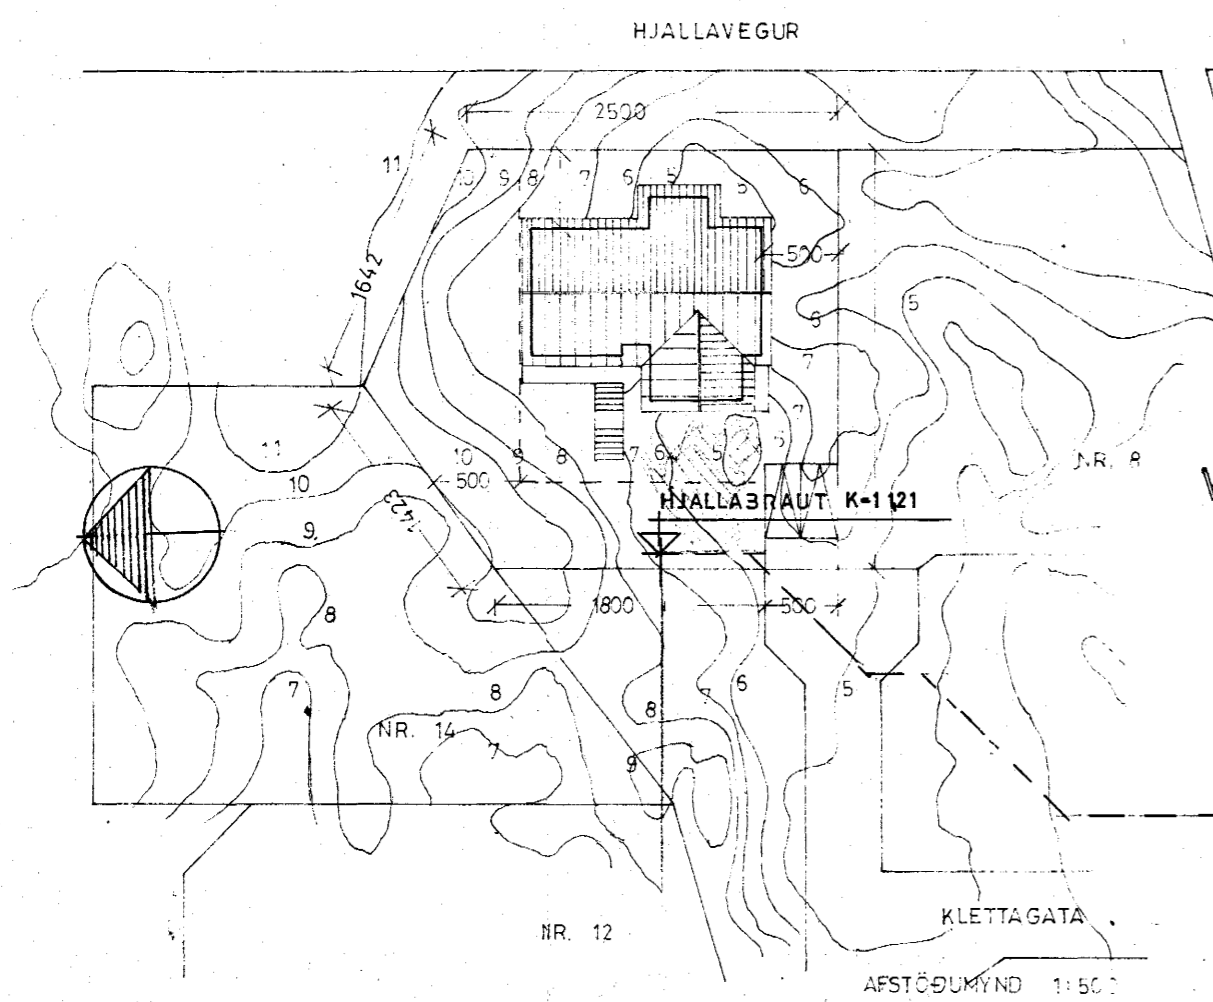

<b>TEIKNISTOFAN</b>  <b>KVARDI</b>	<b>VERKEFNI</b> KLETTAGATA 10, HAFNARFIRÐI	<b>KVARÐI</b> 1:100 1:500	<b>VERK NR.</b> 8345
	<b>HEITI</b> GRUNNMÝND SKURÐUR OG AFSTÖÐUMYND	<b>DAGS.</b> JULÍ	<b>TÝPA NR.</b>
		<b>HÖNNUN</b> G.G.	<b>TEIKN. NR.</b> A-2
		<b>TEIKN.</b>	

Bolholt 6, 3.h. Reykjavík Sími 82414

5/80-0/00-01

*Handwritten notes:*  
K=6,9  
1150  
750