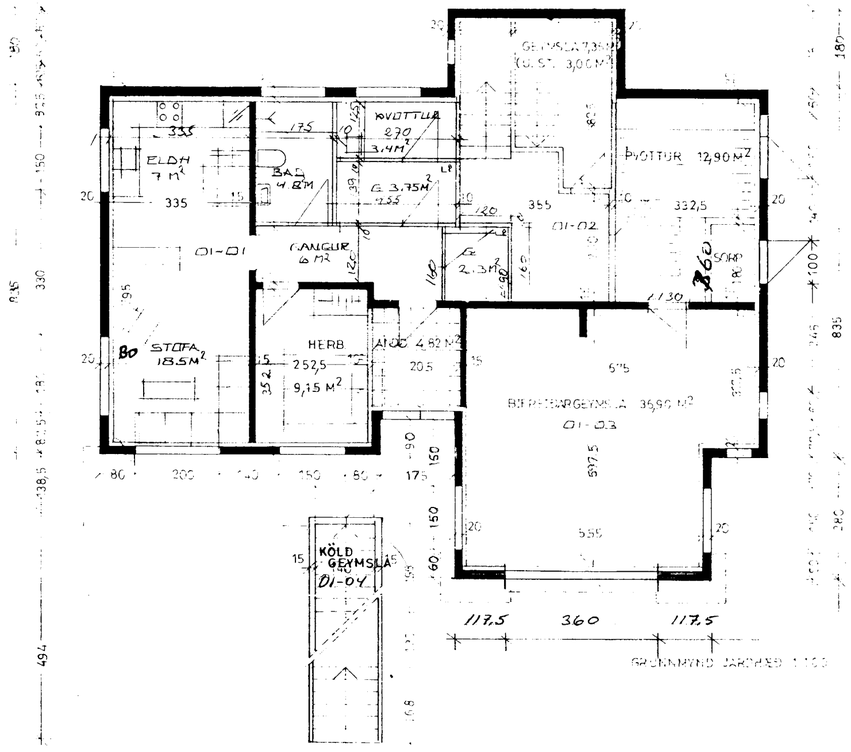

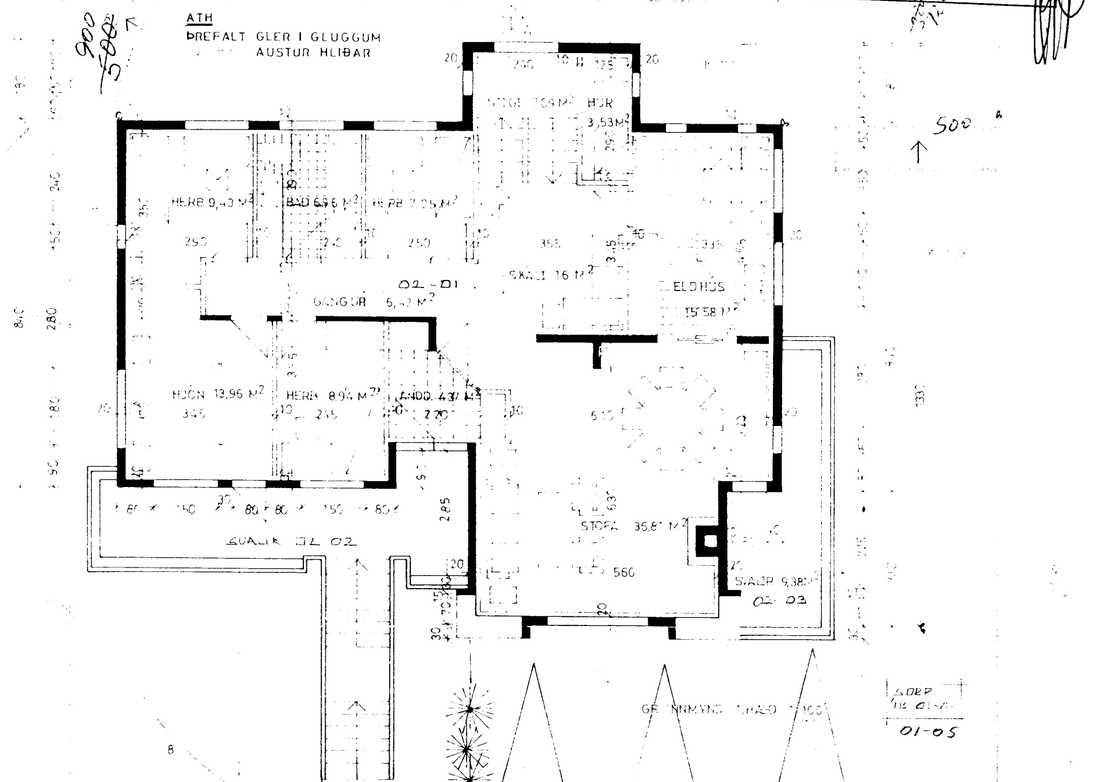

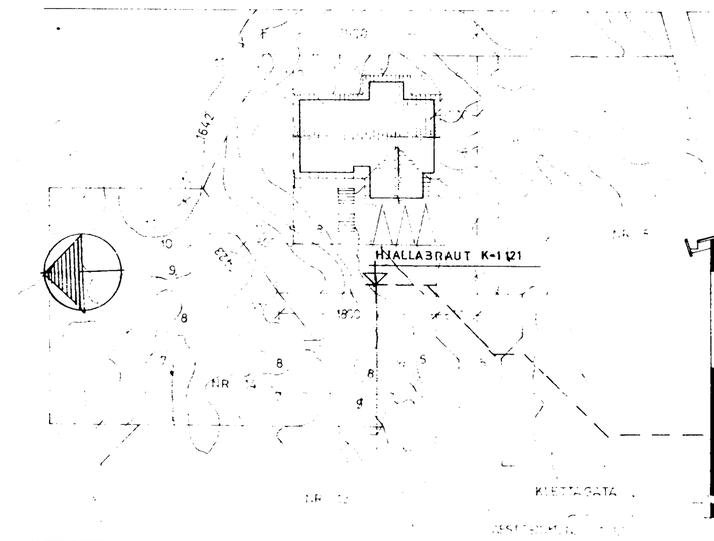

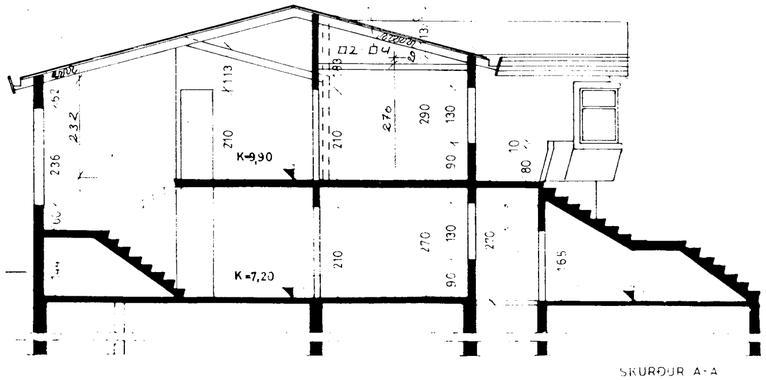

Byggingarfulltrúi samþykkir erindið.

06 JULI 2005

Bent skal á að samþykkt þessi verður ekki virk, fyrr en eftir birtingu sérgreinaskiptayfirlýsingar innar og skráningu hennar hjá Fasteignamati ríkisins.

Byggingafulltrúinn í Hafnarfirði
F.h. Kristján Þórarinsson

2112

900 5000

500

ÁDRÁTTUR

1:50

28. NOV. 2004 7/6'05 HÚSINU BE Í TVÆR ÍBÚÐIR

GLUGGUM BREYTT OG BÍLG. HURÐ ERLENDUR H.G.V. HJALMARSSON Í ÚTBERG 6
KT 100355-5239 S 555 3860

TEIKNISTOFAN KVARÐI	VERKEFNI: KLETTAGATA 10 HAFNARFIRÐI	KVARÐI: 1:100 1:500
		DAGS.: JÚLÍ
	HEITI: GRUNNMYND SKURÐUR OG ÁFSTÖÐUMYND	HÖNNUN: G.G
		TEIKN.
		VERK NR.: 8345
		TÝPA NR.
		TEIKN. NR.: A - 2

Bolholt 6, 3.h. Reykjavík Sími (91) 82414

Gísli G. Gunnarsson, BFÍ