Byggingarfulltrúi samþykkir erindið.

0 6 JULI 2005

Bent skal á að samþykkt þessi verður ekki virk, fyrr en eftir þinglýsingu eignaskiptayfirlýsingar innar og skráningu hennar hjá Fasteignamati ríkisins.

Byggingafulltrúinn í Hafnarfirði
F.h. Kristján Þórarinsson

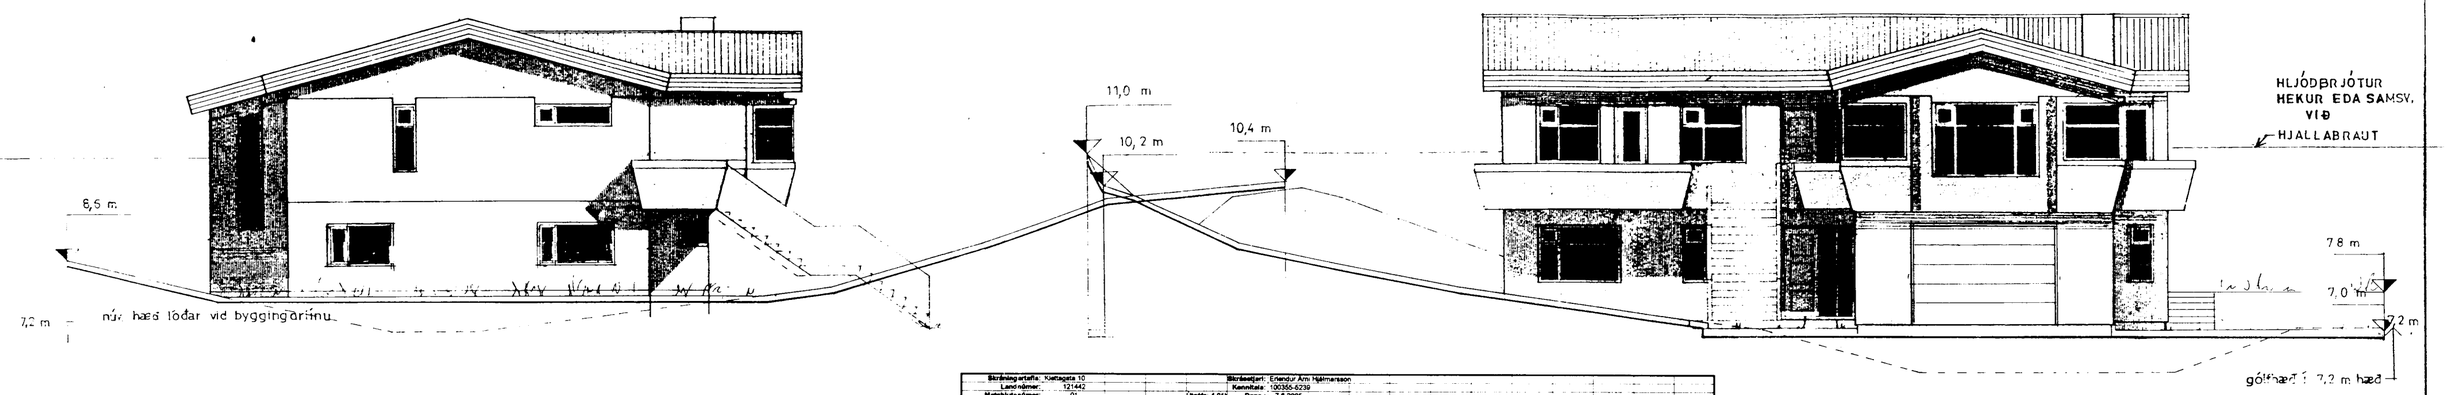

NORÐUR

VESTUR

Skráningartafla: Kletagata 10					Birðsettjari: Erlendur Árni Hjálmarsson													
Land-númer: 121442					Kennitala: 100355-5239													
Matshluta-númer: 01					Dags.: 7.6.2005													
Uppskipting og flokkun					Stærðir													
D0 Lóðar-	D1 Hæð- hæð-nr.	D2 Notkun- teg.	D3 Hólf- flokkun	D4 Eignar- hald	D5 Brúttóflatur m²	D5M Millifleti m²	D6 Svölir m²	D7 Op m²	D8 Brúttórúmm. m³	D9 Brúttórúmm. sk. v. 1.8	D10a Salarhæð min.	D10b Salarhæð max.	D11 Þróuð rýmmál m³	D12 Nettóflatur m²	D16 Birt fermetrar m²	Nettórúm skipulagsmála	D17 Skipul. rúmmál m³
		Matshluti			360,1	0,0	4,2	6,9	300,4	0,0			870,4	264,8	300,4		784.920
		Botn											31,2				
	01	1. hæð			151,4	0,0	4,2	0,0	151,4	0,0			408,8	130,8	151,4		
A	0101	Íbúð	N	0101	59,7				59,7		2,70	2,70	188,2	59,9	59,7	2,70	161.730
A	0102	Íbúð	N	0201	39,6		4,2		39,6		0,20	2,70	106,9	34,0	39,6	2,70	91.800
A	0103	Bílgeymsla	B	0201	42,1				42,1		2,70	2,70	113,7	36,9	42,1	2,70	99.630
	02	2. hæð			198,7	0,0	0,0	6,9	149,0	0,0			530,4	134,0	149,0		
A	0201	Íbúð	N	0201	150,9			6,9	149,0		2,32	3,93	474,4	134,0	149,0	3,04	407.890
C	0202	Þaðurrými	S	0201	15,0				15,0							1,00	15.000
C	0203	Svalir	S	0201	9,4				9,4							1,00	9.400
A	0204	Þakrými	F	0201	42,8						0,20	1,13	56,0				
Athugasemdir																	
Geymsla 01-04, 8 m² og 12° br tilheyrir 02-01																	
Borð fyrir íbúð 01-01 er á lóð merkt 01-05																	
Samsetning sumra																	
Eignarhald																	

Eignar-hald	Notkun- teg.	Birt fermetrar m²	Eignarhlutar Brúttó m²	Eignarhlutar samsetn. m²
0101	Íbúð	59,7	161,730	161,730
0201	Íbúð	230,7	623,190	623,190
	Alls	300,4	784,920	784,920

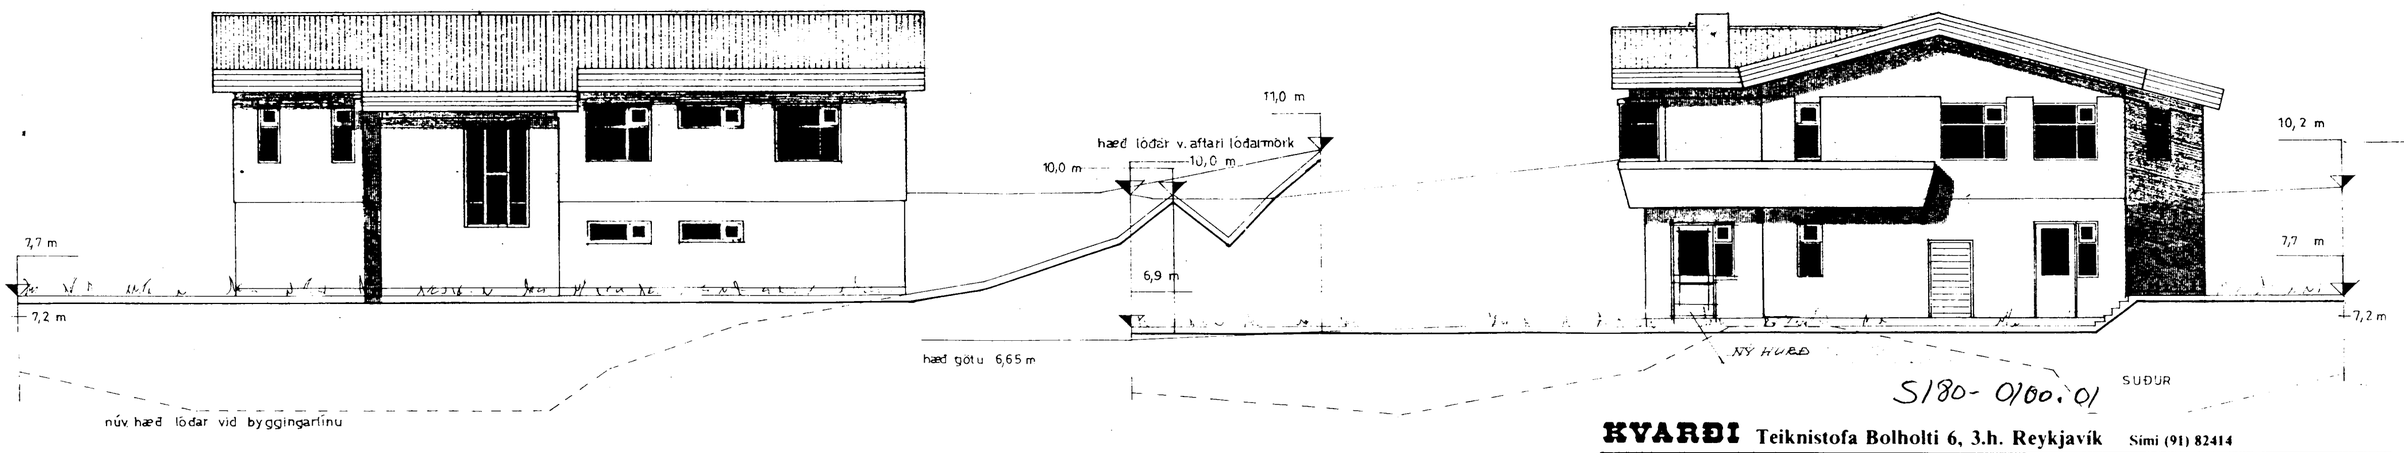

S180-0100.01

SUÐUR

AUSTUR

28. NÓV 2004
GLUGGUM NORÐUR HLIÐ OG BÍLG HURÐ BREYTT
ERLENDUR ÁRNI HJÁLMARSSON BFÍ
KÉRBERGI 6 HAF. KT 100355-5239 S 555 3566
TLÖGS. HÚSINU BR. Í TYÆR ÍBÚÐIR

KVARÐI Teiknistofa Bolholti 6, 3.h. Reykjavík Sími (91) 82414

VERKEFNI: KLETTAGATA 10, HAFNARFIRÐI	KVARÐI 1:100	VERK NR. 8345
	DAGS. JÚLÍ 1989	TYPA NR.
HEITI: ÚTLITSMYNDIR	HÖNNUN G.G	TEIKN. NR. A-1
	TEIKN. / REIKN.	

Gísli G. Gunnarsson, BFÍ