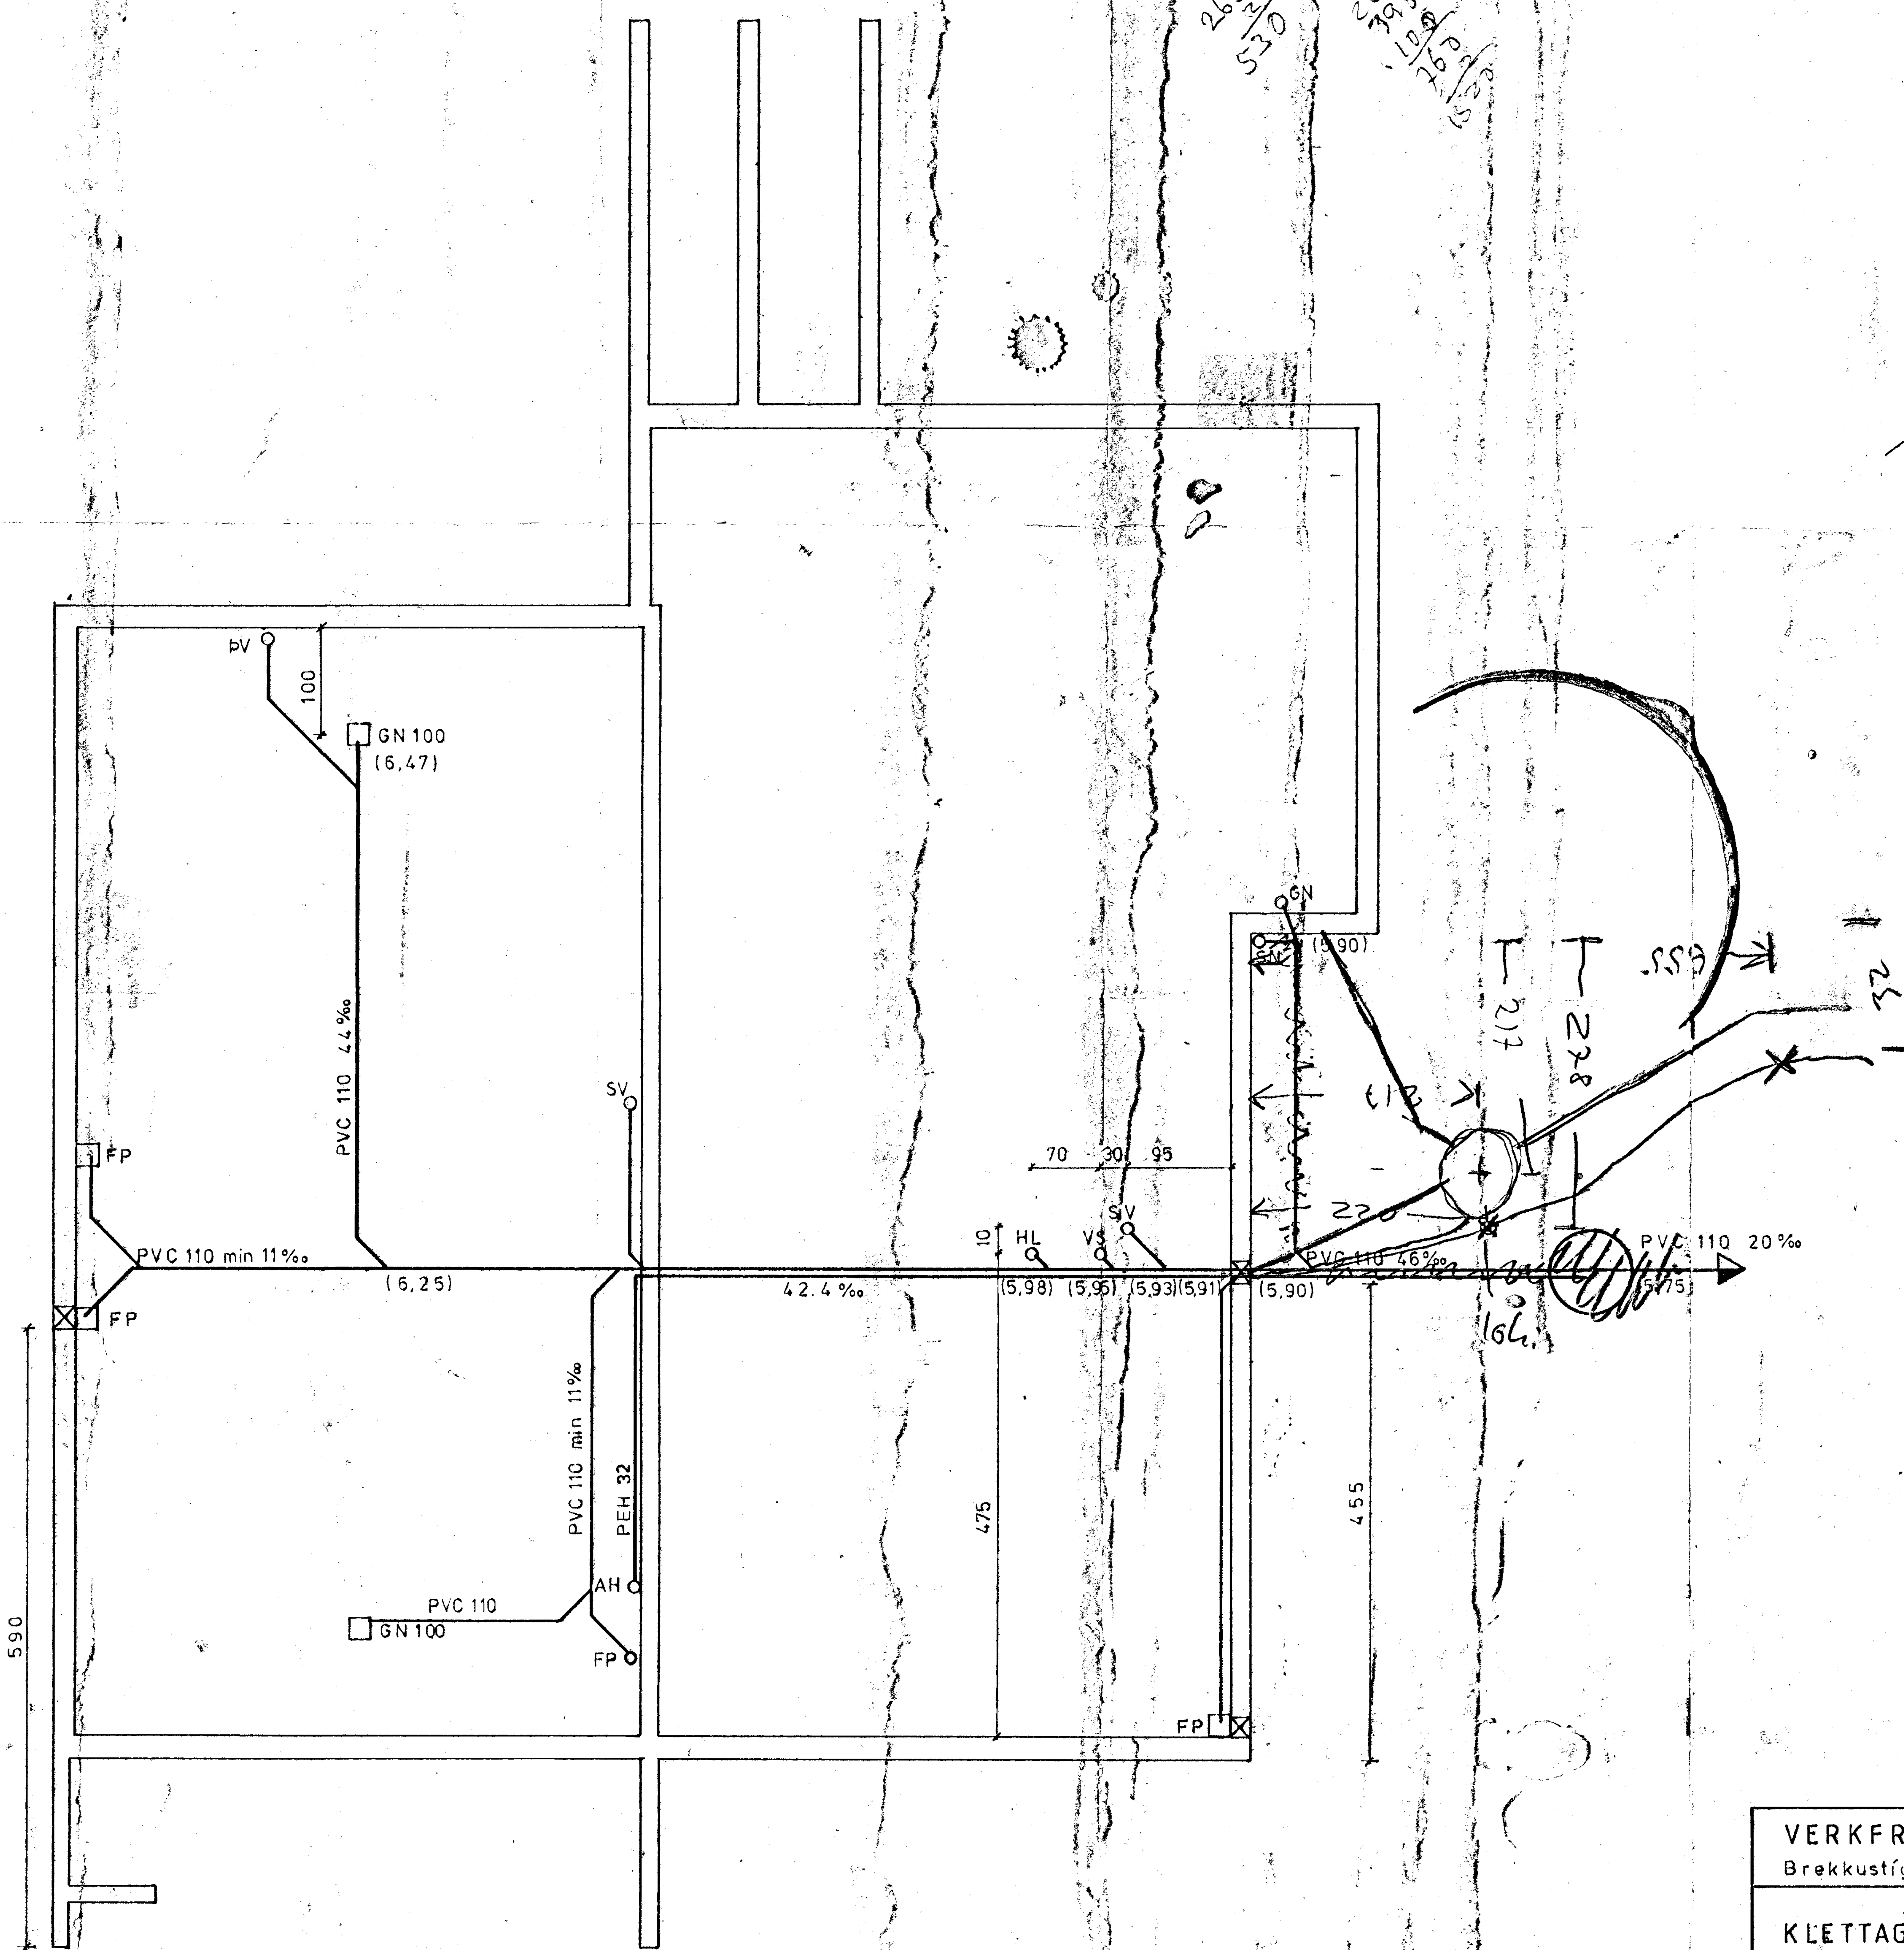

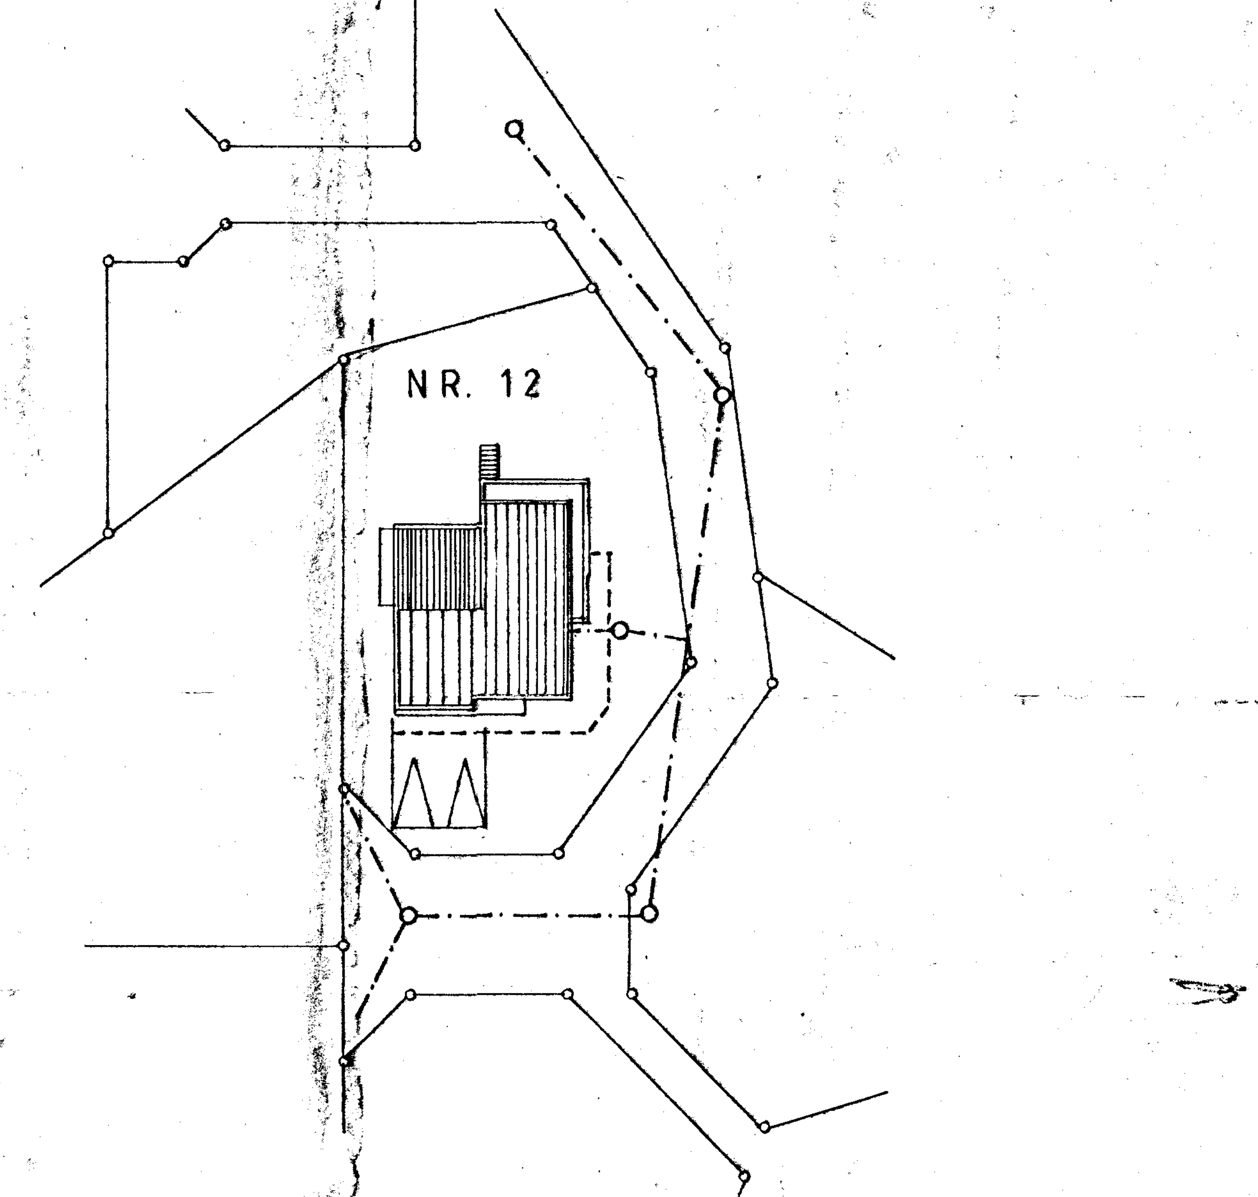

AFSTÖÐUMYND 1:500
TENGIKÓTI ATHUGIST Á STAÐNUM

SKÝRINGAR:

GN : Gólfniðurfall
SN : Svalaniðurfall
ÞN : Þakniðurfall
SV : Skolvaskur
VS : Vatnssalerni
HL : Handlaug
FP : Fallpípa (frá hæð fyrir ofan)
AH : Affall hitaveitu
PVC : Polyvínylklóríd
PEH : Polyetylen

VERKFRÆÐISTOFA NJARÐVÍKUR Brekkustíg 36 sími 92-3176	Mælikv. 1:50, 1:500	Dags. Júní '84	Hannað E.W Teiknað H.O
KLETTAGATA 12, HAFNARFIRÐI Lagnir í grunni	Breytt 01: 8.6 '84 02: 29.6 '84	Teikn.nr. 31-07 B-01.01 Samþ.	