


GRUNNMYND 1:50

① BREYTING, NÖV. '87, LEGA LAGNA, K.K.

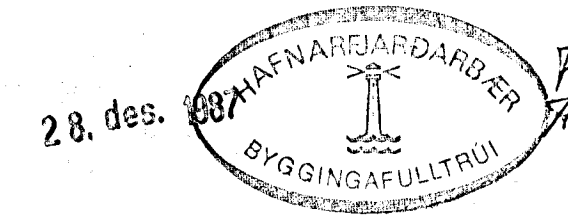

KRISTJÁN KNÚTSSON

TÆKNIFRÆÐINGUR	FTFÍ	S 651647
KLETTAGATA 12	HAFNARFIRÐI.	DAGS NÖV. '86
GRUNNMYND JARDHÆÐ		MKV. 1:50
		BL. 2 AF
		VERK. 865-02
HITA- OG HREINLÆTISLAGNIR.		