



GRUNNMYND HÆÐAR 1:50

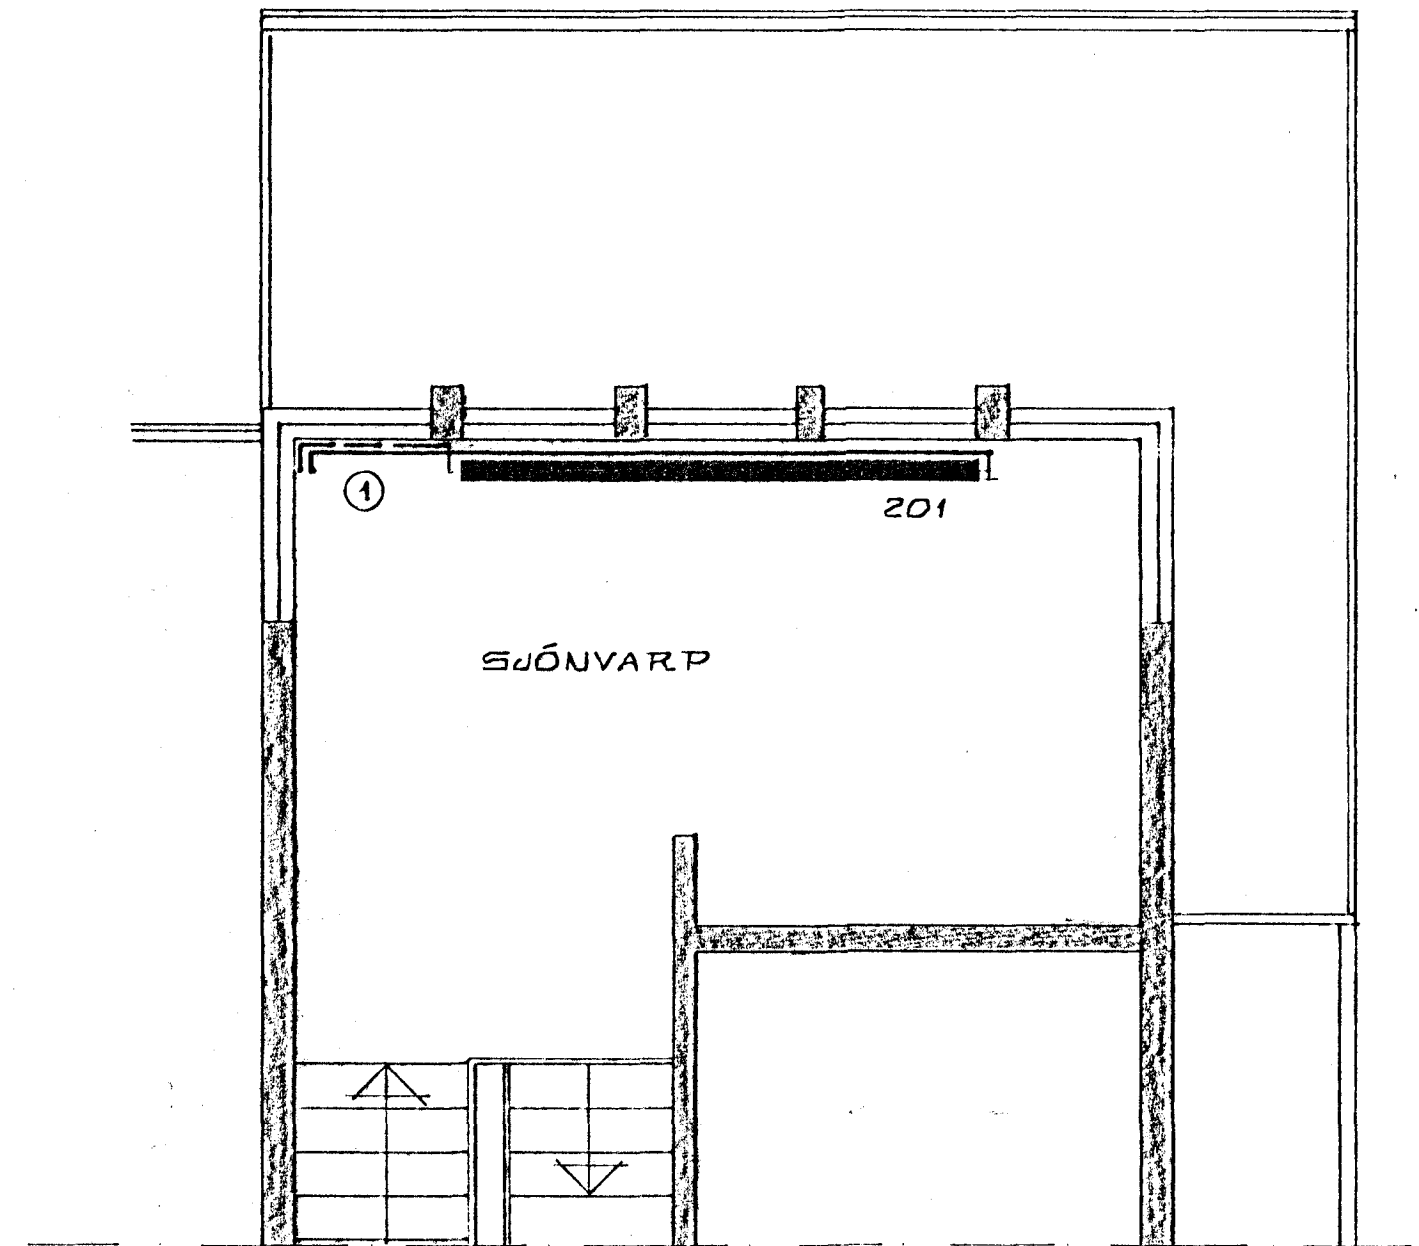

RISHÆÐ 1:50

① BREYTING, NÓY. 87, LEGA LAGNA, K.K.

28. des. 1987

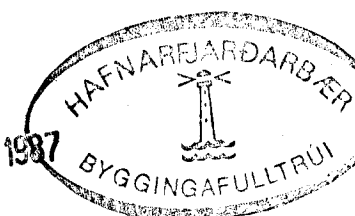

F.H.

KRISTJÁN KNÚTSSON  
TÆKNIFRÆÐINGUR FTFÍ

5 651647

KLETTAGATA 12 HAFNARFIRÐI.	DAGS NÓV. 86 MKV 1:50
GRUNNMYNDIR HÆÐAR OG RISHÆÐAR.	BL 3 AF VERK 865-02
HITA- OG HREINLETISLAGUR.	