


RÚMMYND 1:50

① BREYTING, NÓV. 87, LEGA LAGNA K.K.

28. des.

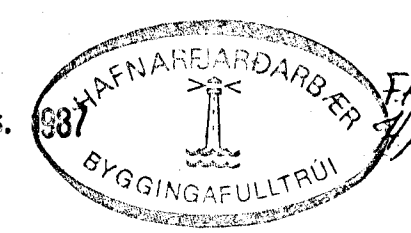

KRISTJÁN KNÚTSSON
 TEKNIFRÆÐINGUR FTFÍ 3 651647
 SKLETTAGATA 12
 HAFNARFIRÐI
 RÚMMYND HITALAGNA
 HITA- OG HREINLÆTISLAGNIR.

DAGS NÓV. 86
MKV. ~ 1:50
BL 4 AF
VERK. 865-02