
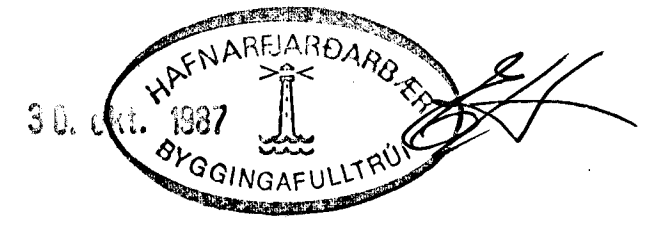


GRUNNMYND ~ 1:50

SKÝRINGAR

ALMENNAR SKÝRINGAR SÁ BL. NR. 2-02.
 GÖLFHITI SÁ ISL. NR. 2-03.
 ÖLL VINNA OG ALLT EFNI SKAL VEIRA SÍU.
 SILDANDI STÖÐLUM OG REGLUGERÐUM.
 KÓTAR ERU GEFNIR Í METRUM.
 MERMÁL LAGNA Í MM.
 GÖLFNÆÐURFALL Í VINNUSTOFU SKAL HAFA
 GEGNUMSTREYMI FRÁ SKOLVASÍCI.
 GÖLFNÆÐURFALL Á V.S. SKAL HAFA
 GEGNUMSTREYMI FRÁ HANDLAUG.
 GÖLFNÆÐURFALL VIÐ SKOLVASÍCI Í BILGEYMSLU
 SKAL HAFA GEGNUMSTREYMI FRÁ SKOLVASÍCI.
 ÖNNUR GÖLFNÆÐURFÖLL Í BILGEYMSLU SKAL
 TENGDA VIÐ REGNVATNSLÖGN SEM LEGGJA
 SKAL Í GRÖÐTSVELG.
 VANDA SKAL ALLAN FRÁGANG Á GRÖÐTSVELG.

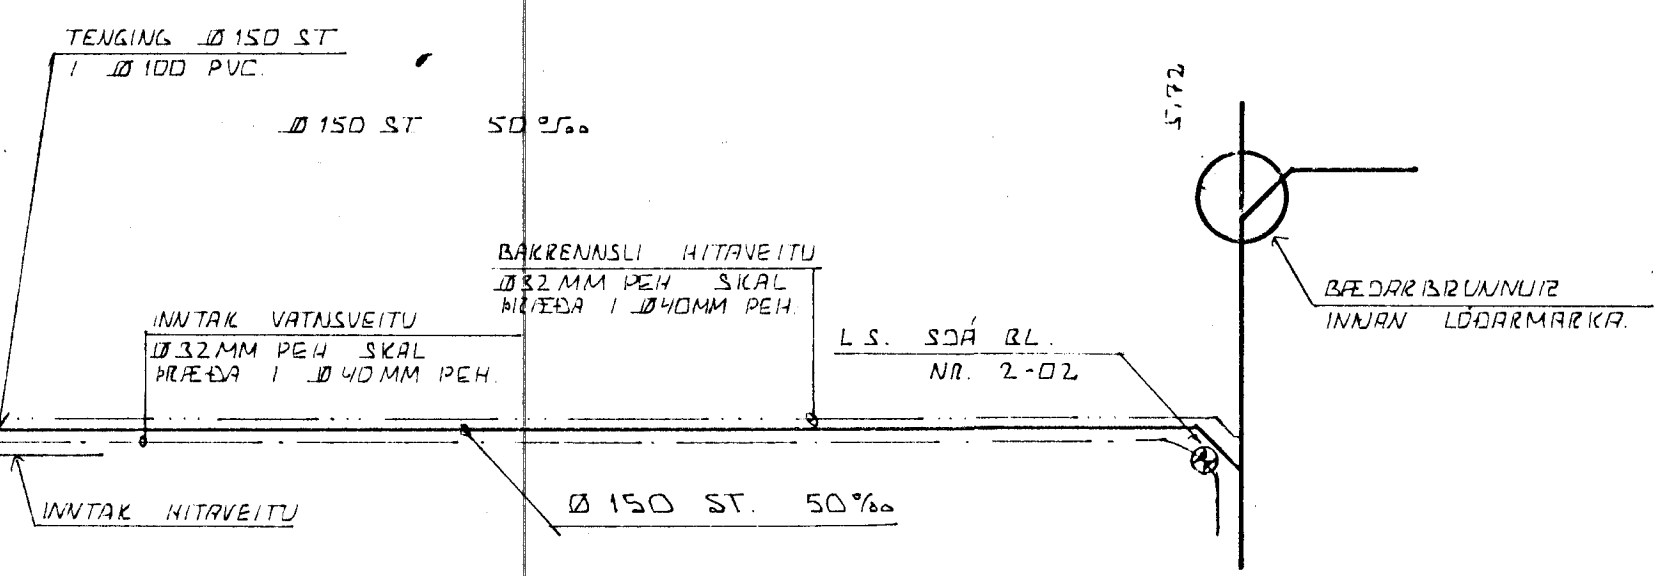

DI	28.10.87	BR. SKV. LÖGN PÍPUL.M.	
BR.NR.	DAGS	EDLI BREVTINGAR	SIGN.
KLETTAGATA 15 HAFNARFIRÐI			DAGS JÚNÍ 87
GRUNNMYND GRUNNLACNA.			HANNAÐ
MELIKV. 1:50			TEIKNAD
SIGURÐUR ÞORLEIFSSON TEKNIFRÆÐINGUR F.T.F.I.			VERK NR. 8431
STRANDGÖTU 11 HAFNARFIRÐI SÍMI 54751			BLAD NR. 2-01.