


grunnmynd neðri hæðar

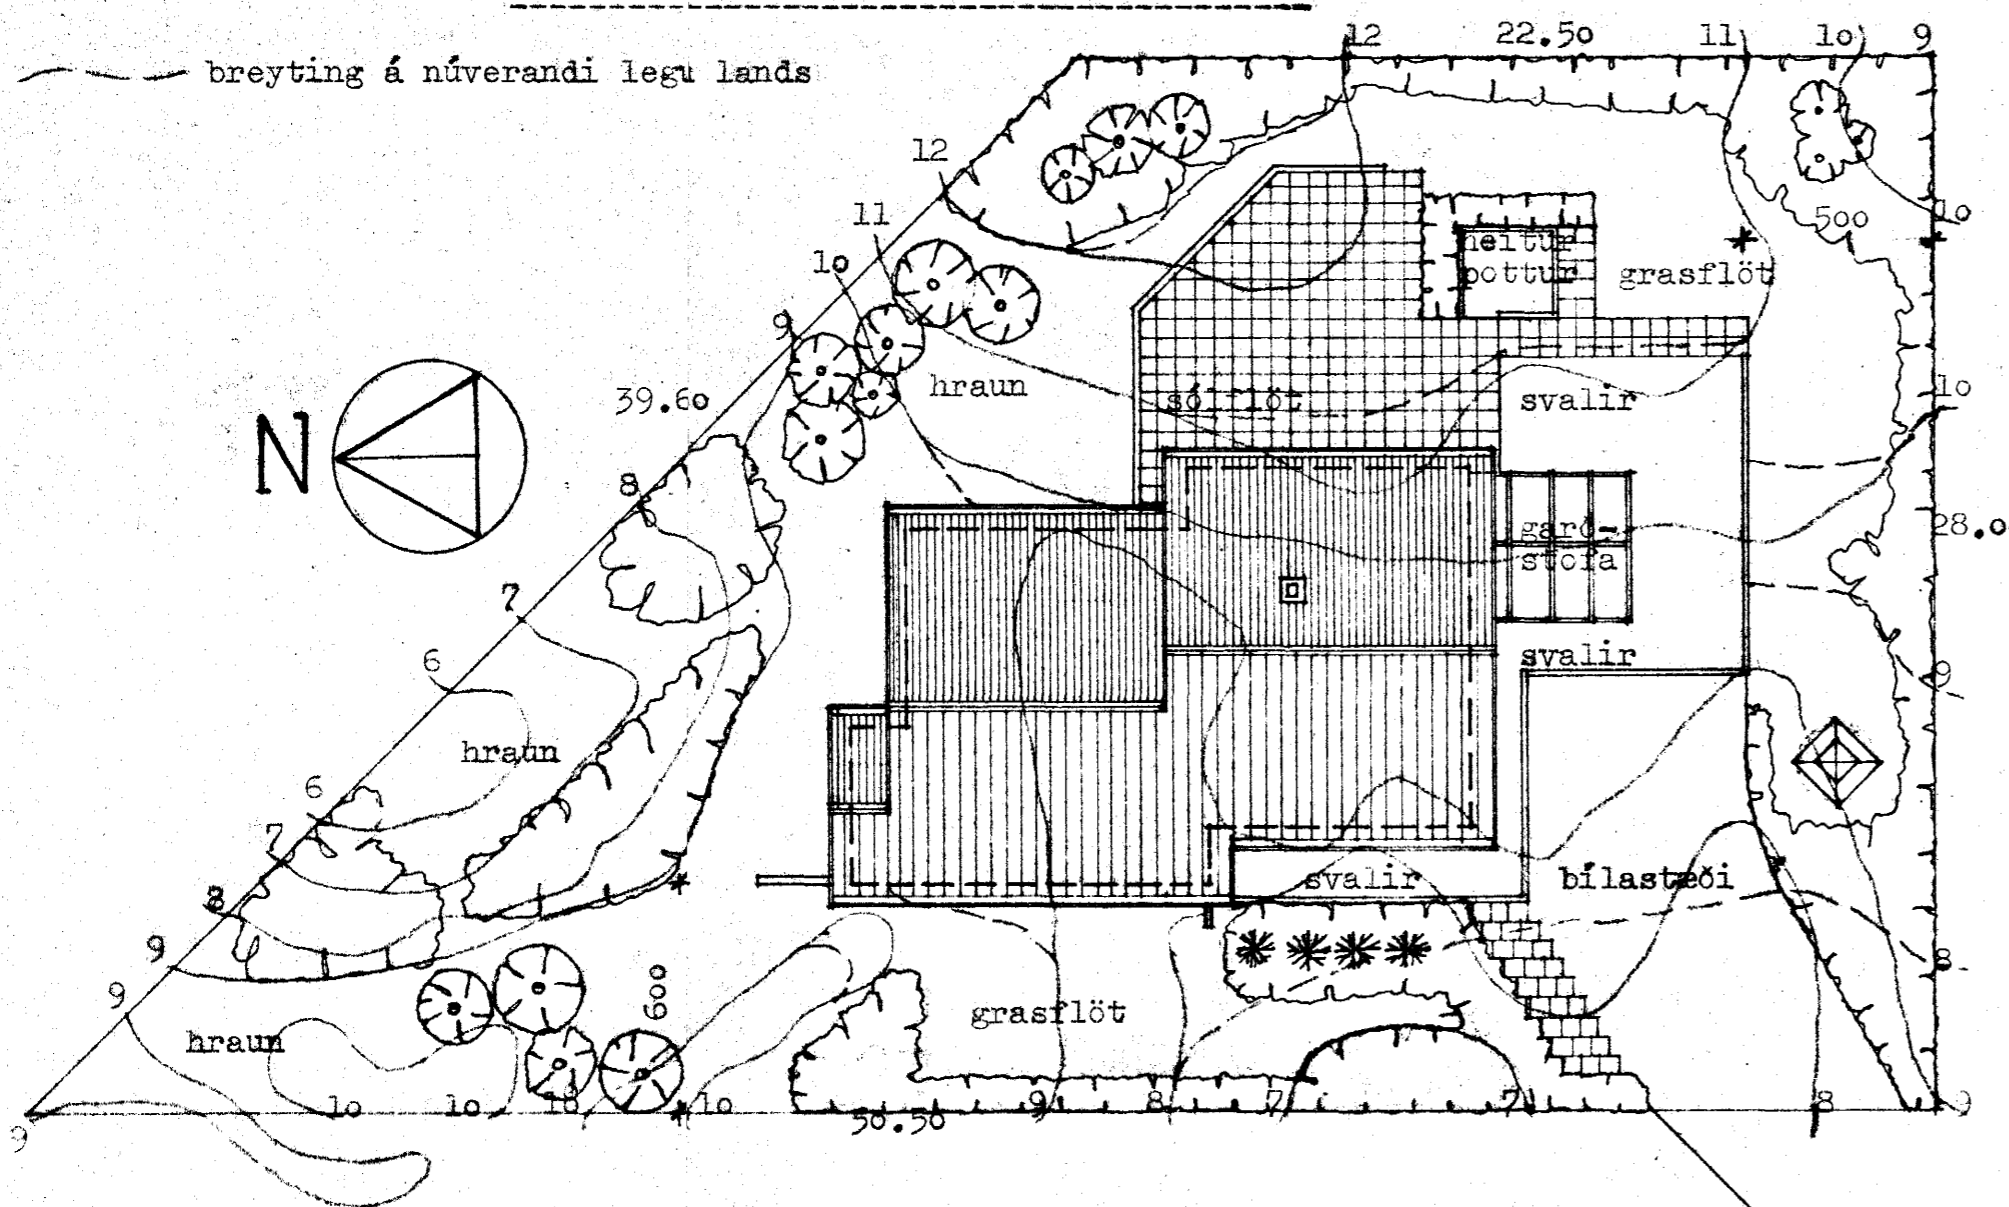


grunnmynd lóðar

Flatarmál neðri hæðar	158.3 m <sup>2</sup>
Flatarmál efri hæðar	162.3 m <sup>2</sup>
Flatarmál samtals	320.6 m <sup>2</sup>
Rúmmál	945.5 m <sup>3</sup>
Lóðarstærð	1022.0 m <sup>2</sup>
Nýting	0.31

Kólnumartölur	
Þak	k= 0.24
Gólf	k= 0.36
Veggjé meðaltal	
Útveggja og glugga	k= 1.0

Samþykkt á fundi bygginga-  
nefndar þ. 12/10 1983  
BYGGINGAFULLTRÚN  
Í HAFNARFIRÐI  
*[Signature]*

*Leggjá það fram sérútfærðalt af  
bestaþefnum í lóðinni.  
S.S.*

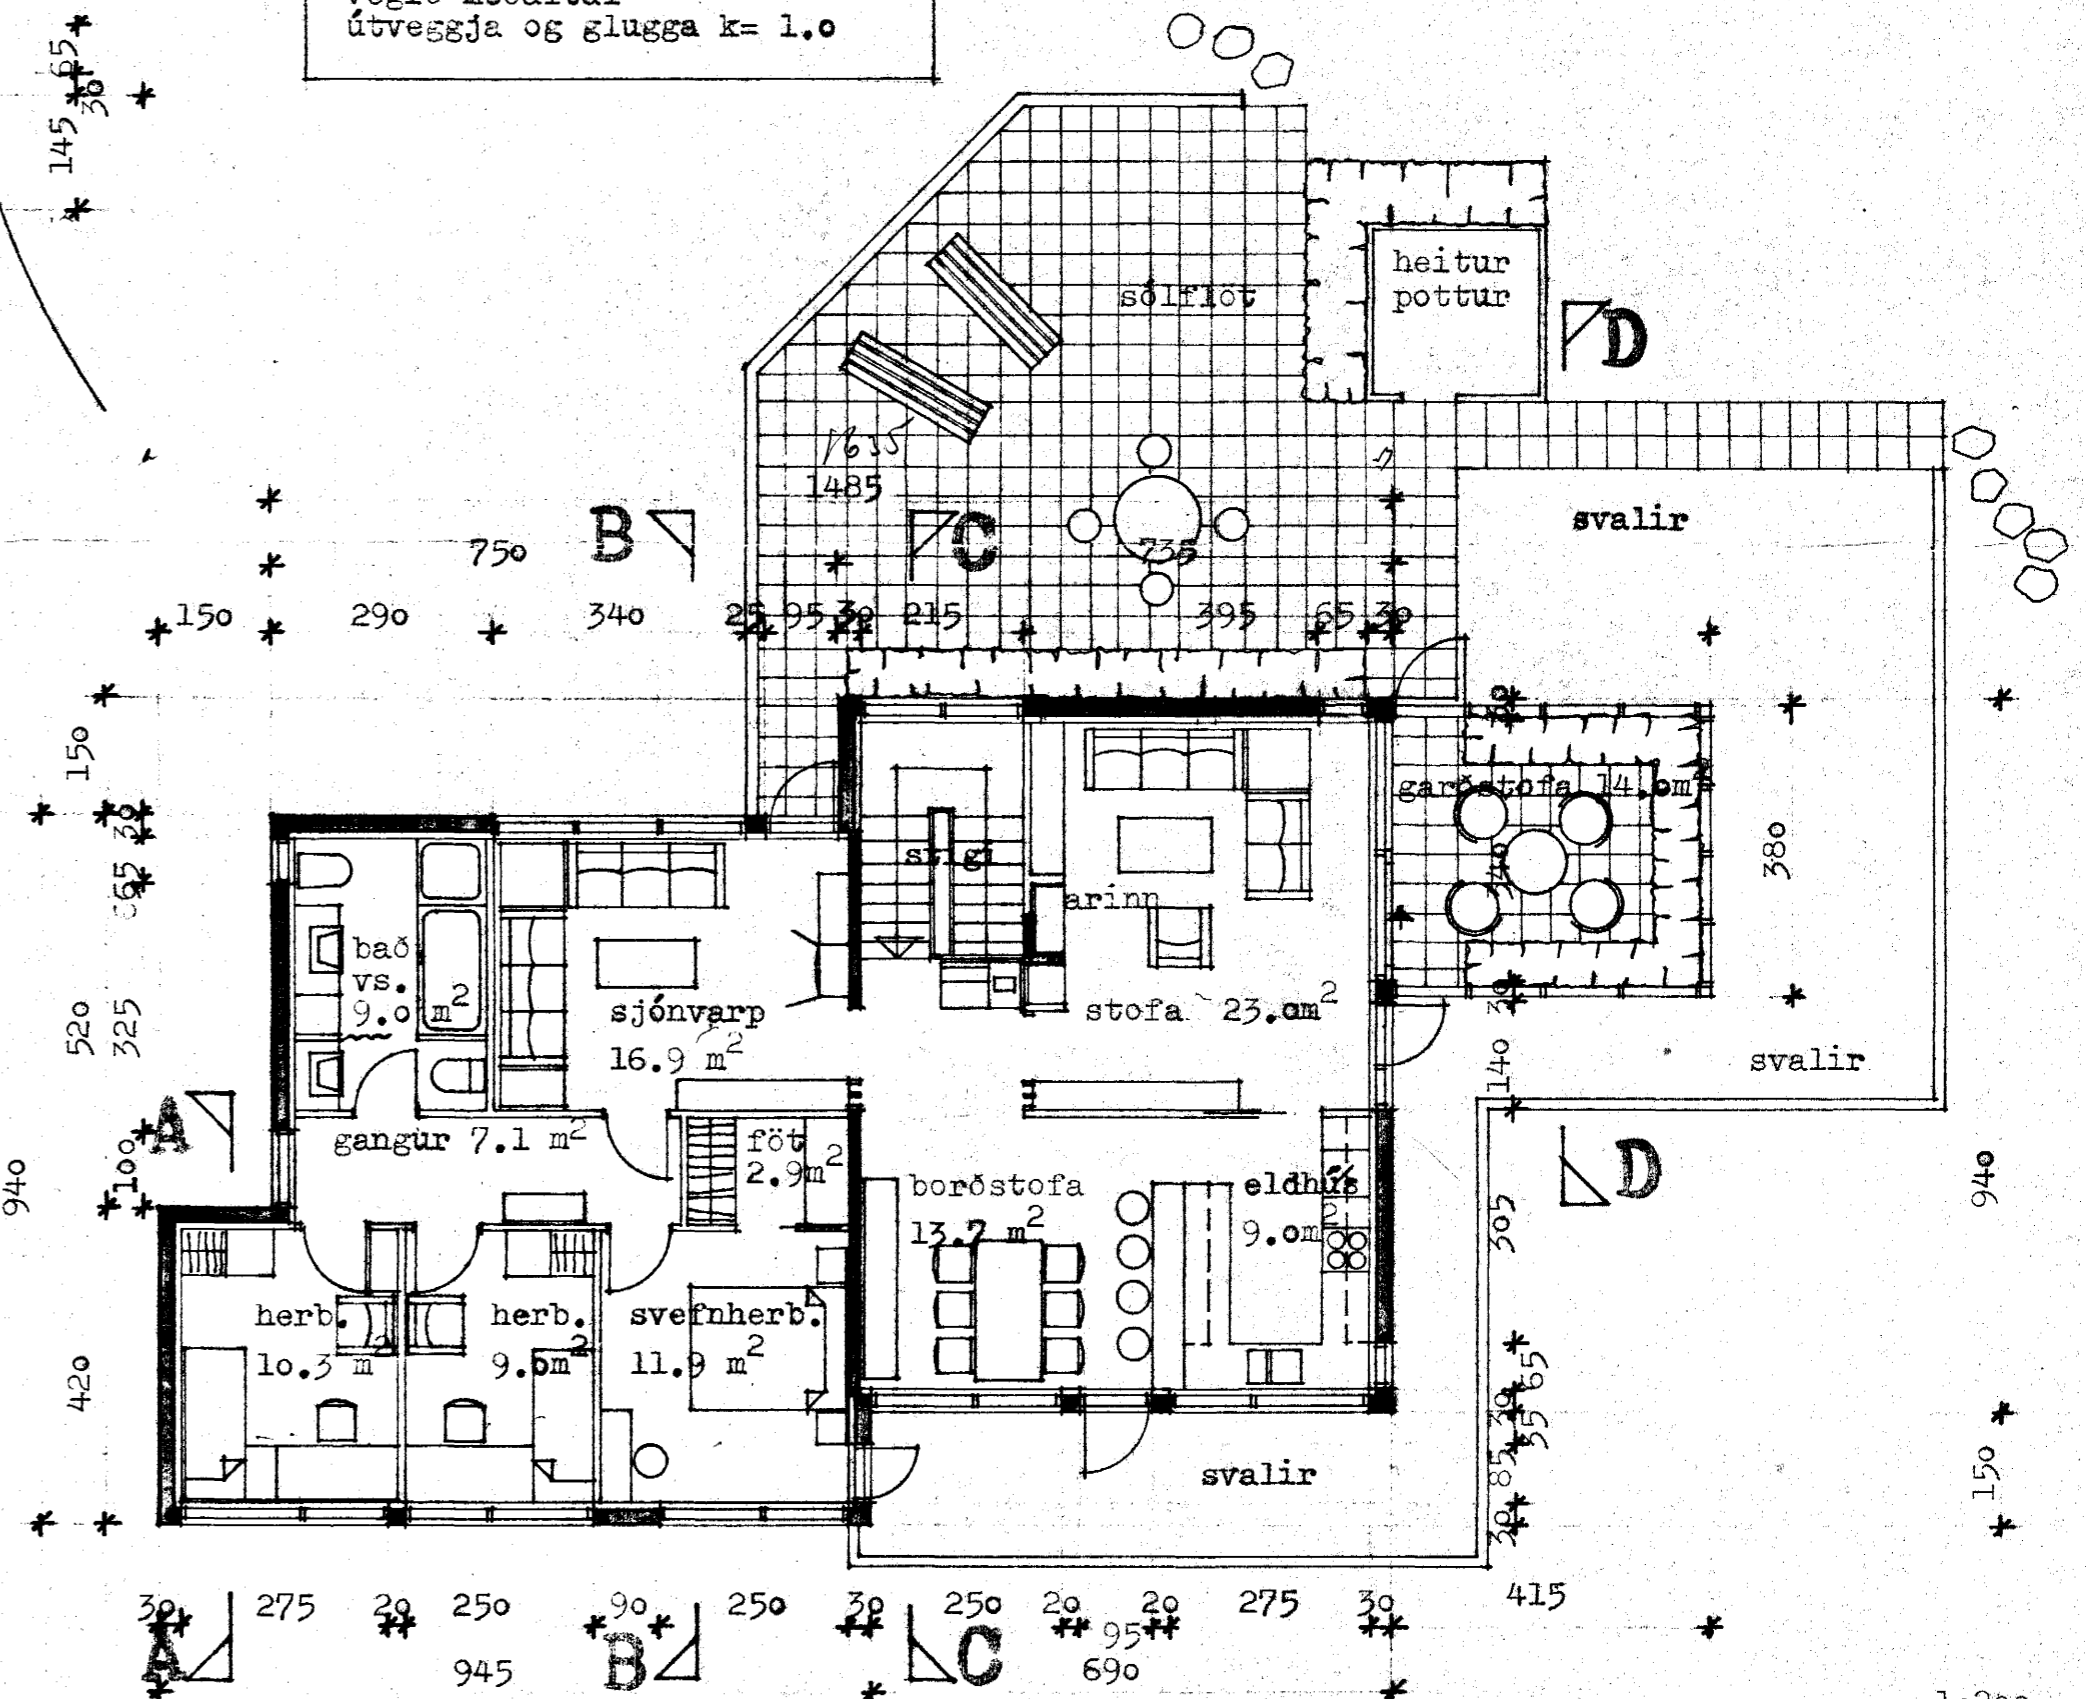

grunnmynd efri hæðar

Klettagata 16 Hafnarfirði  
Grunnmyndir

Kvarði 1:200  
Dags. 1:100  
Teikn. ásm  
Yfirf. KER