


Ganga skal frá opnu  
eldstæði í samráði við  
stökkvillissjófa


Samþykkt á fundi bygginga-  
nefndar þ. 12/10 1983  
BYGGINGAFULLTRÚÐIN  
Í HAFNARFIRÐI

*S. Sigurdsson*


*Leysje þarf þann sexupphælt af  
húskottrinum í laðni. F.43*

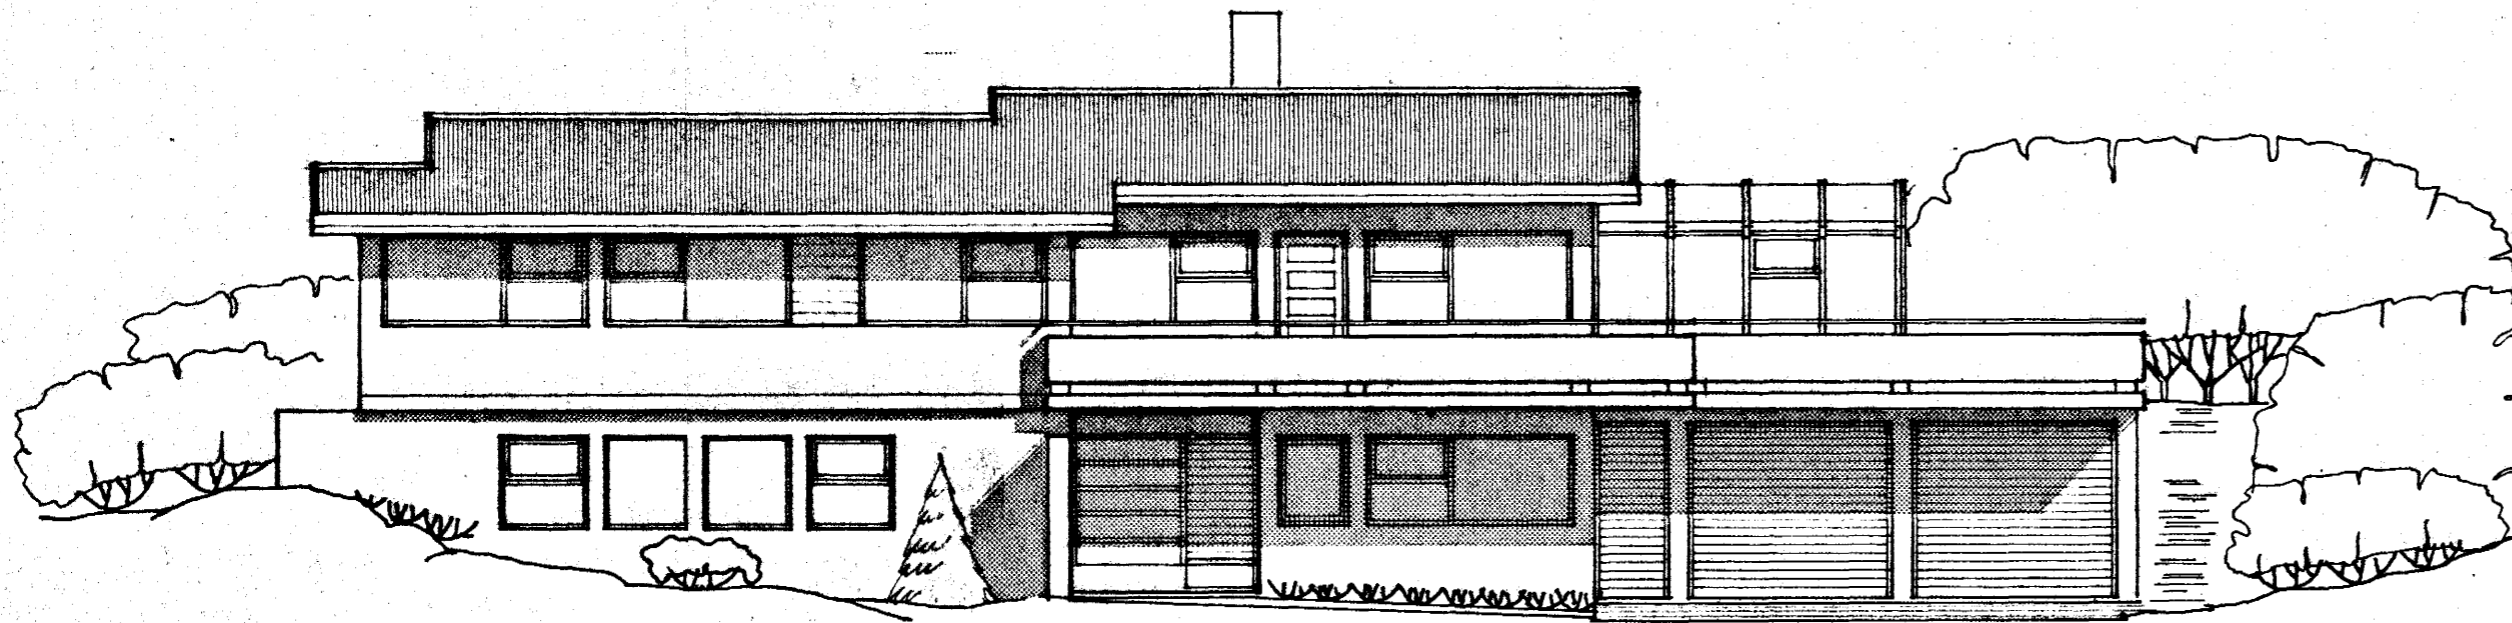


vesturhlið

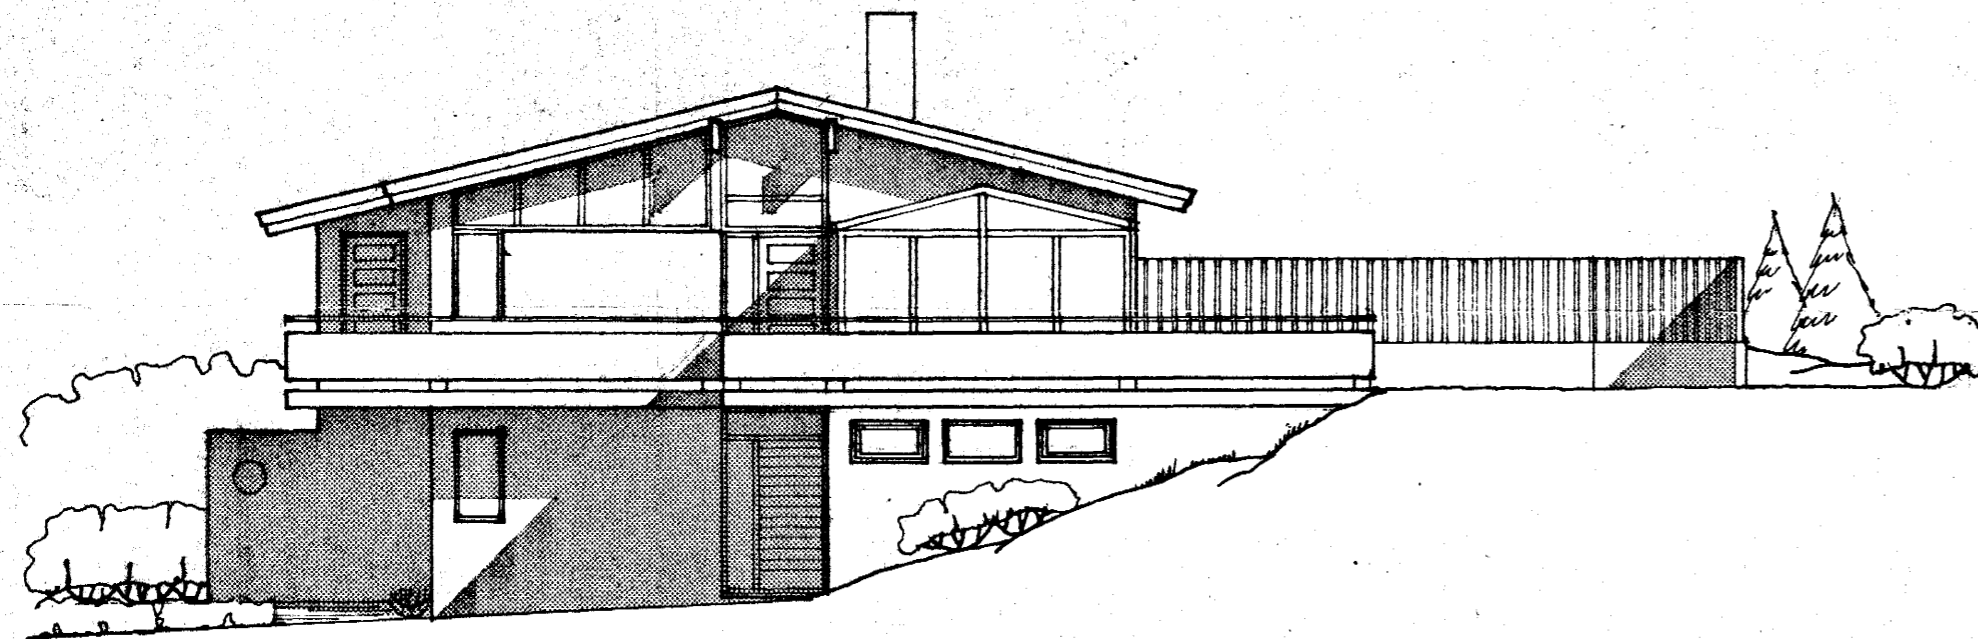

súðurgafi

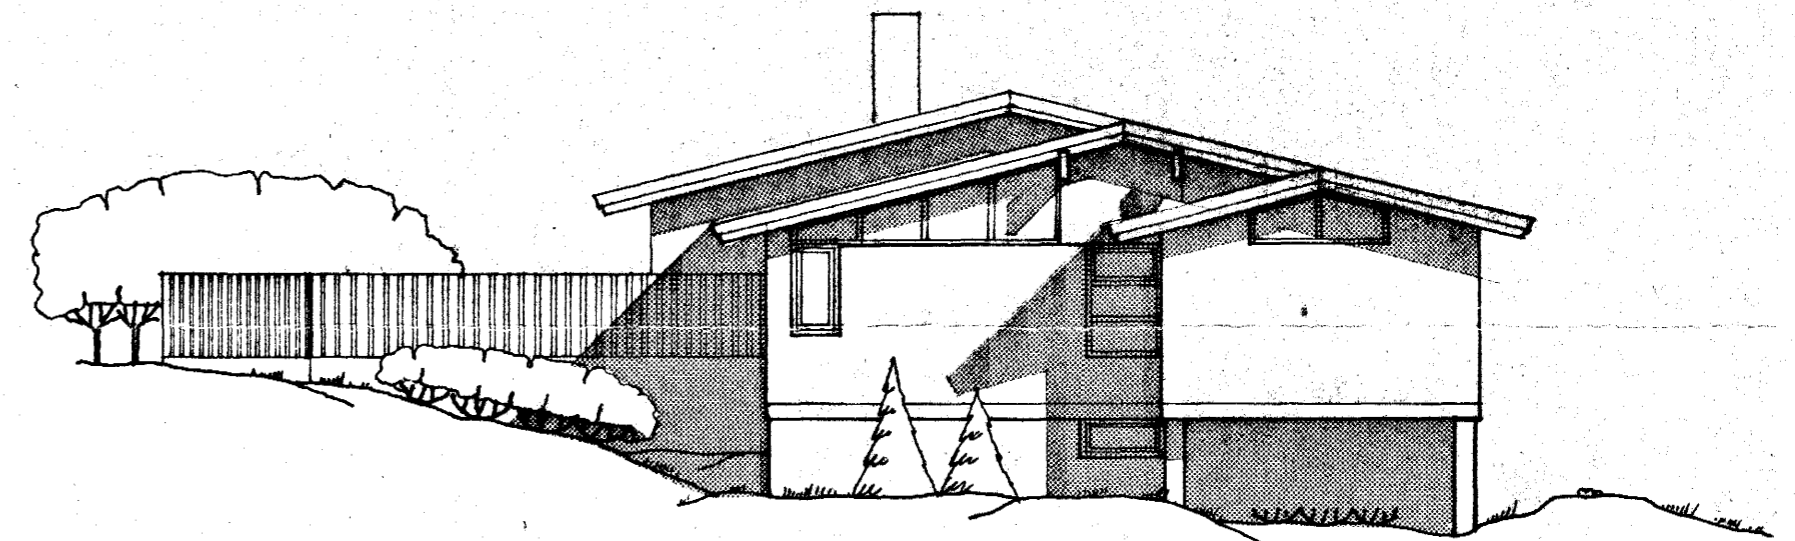

norðurgafi

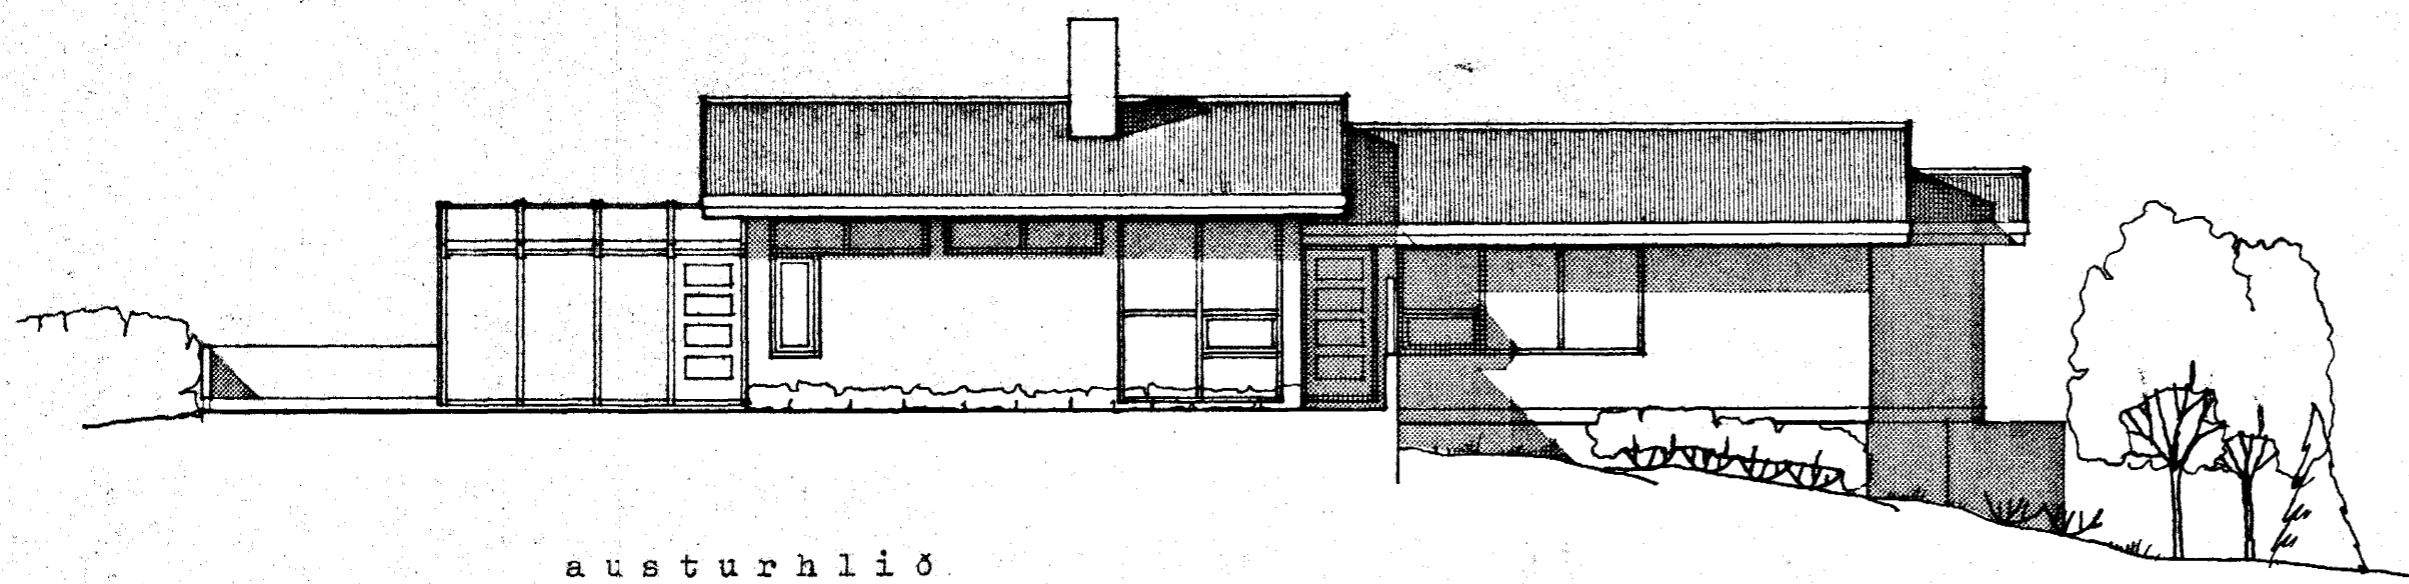

austurhlið

S180-0160.01

Klettagata 16 Hafnarfirði  
Útlit

Kvarði 1:100  
Dags. okt83  
Teikn. ásm  
Yfir.

**STIKAN SF**

Ásmundur Harðarson arkitekt FAÍ  
Karl-Erik Rocksén arkitekt FAÍ  
*Ásmundur Harðarson*

Grensásvegi 8 • 108 Reykjavík • Sími 81630

**2**