



Ganga skal frá önnur  
eldstæði í samráði við  
siðkvildisstjóra

Samþykkt á fundi bygginga-  
nefndar þ. 12/10 1983  
BYGGINGAFULLTRÚÐIN  
Í HAFNARFIRDI  
*E. E. E. E.*


Leggja þarf þann slúppaflöt af  
besta pátterni í loftinu.  
F. E. E.

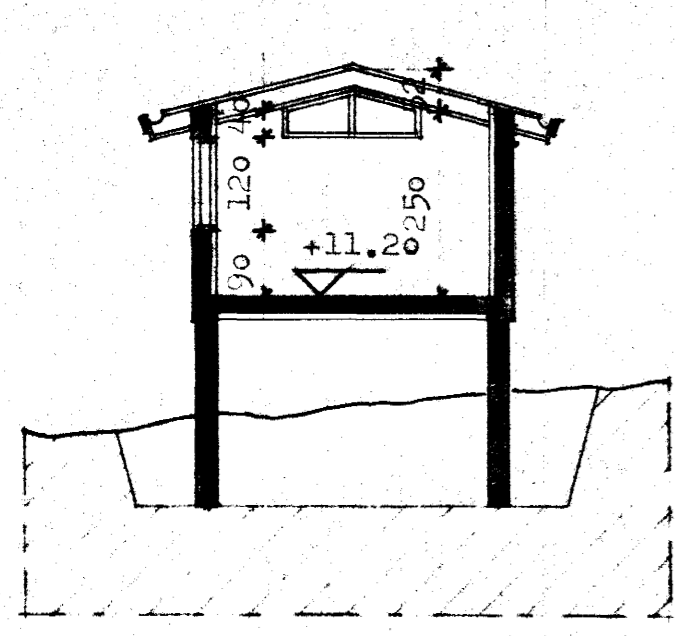


skurður AA

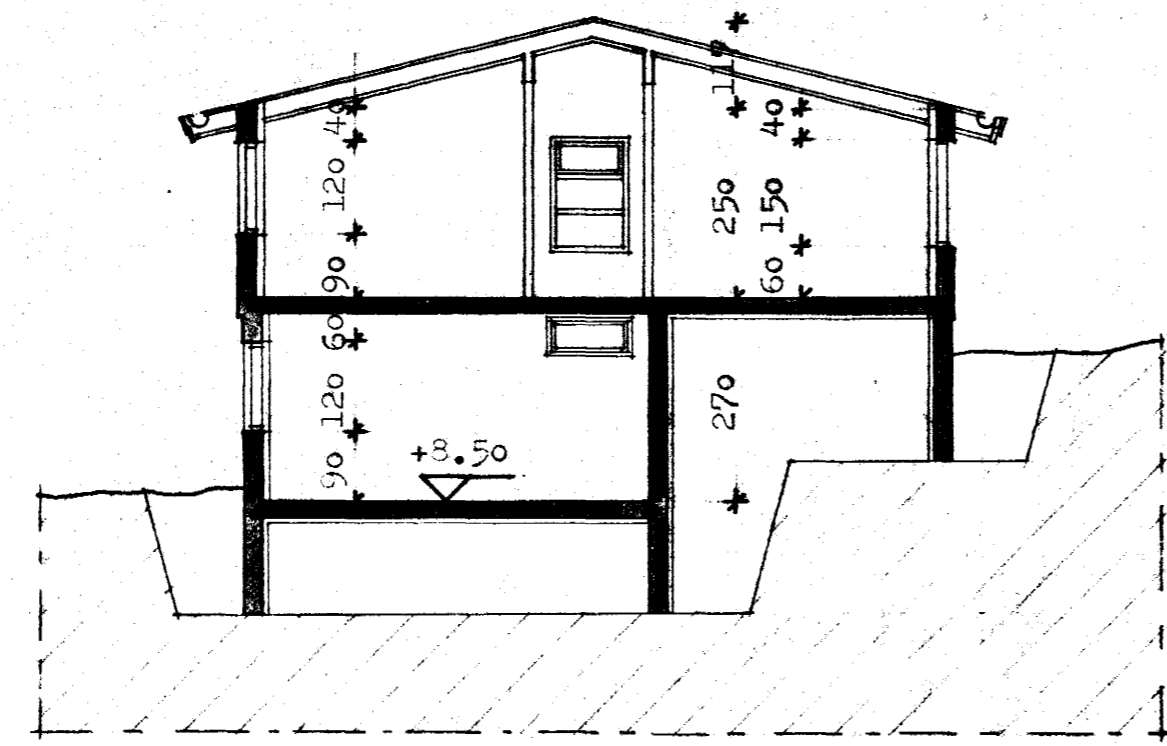


skurður BB

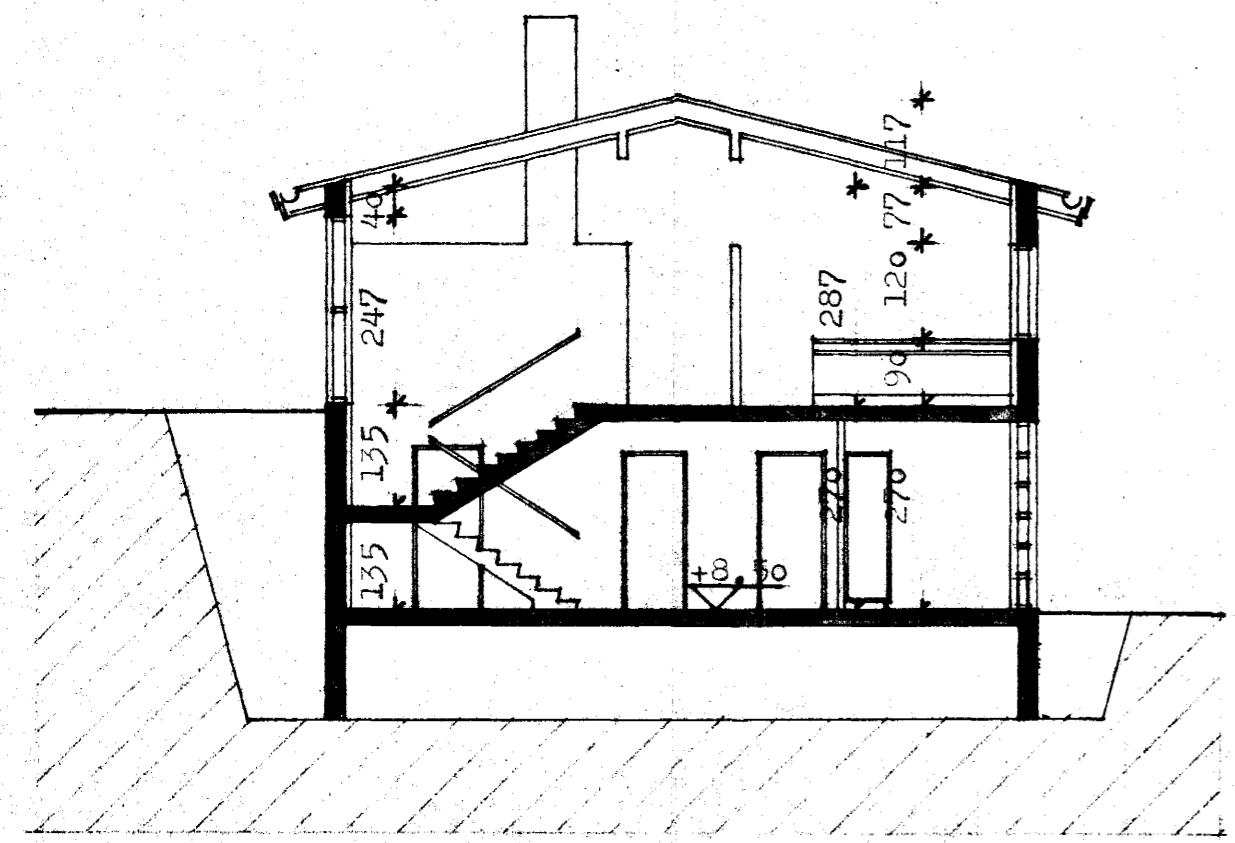

skurður CC

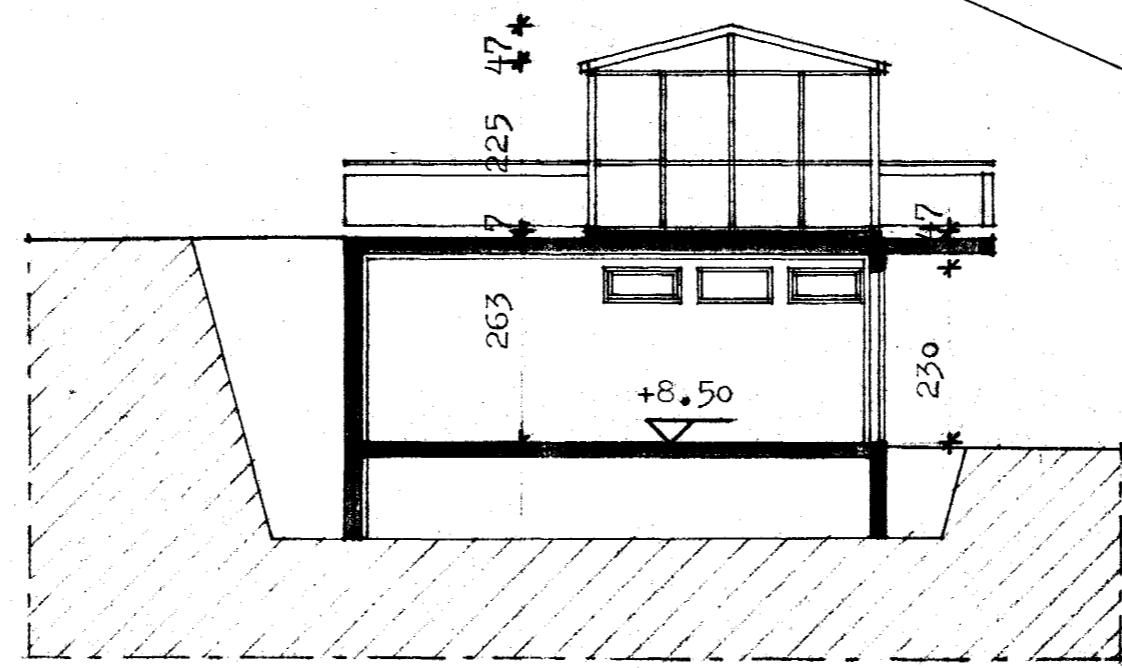

skurður DD

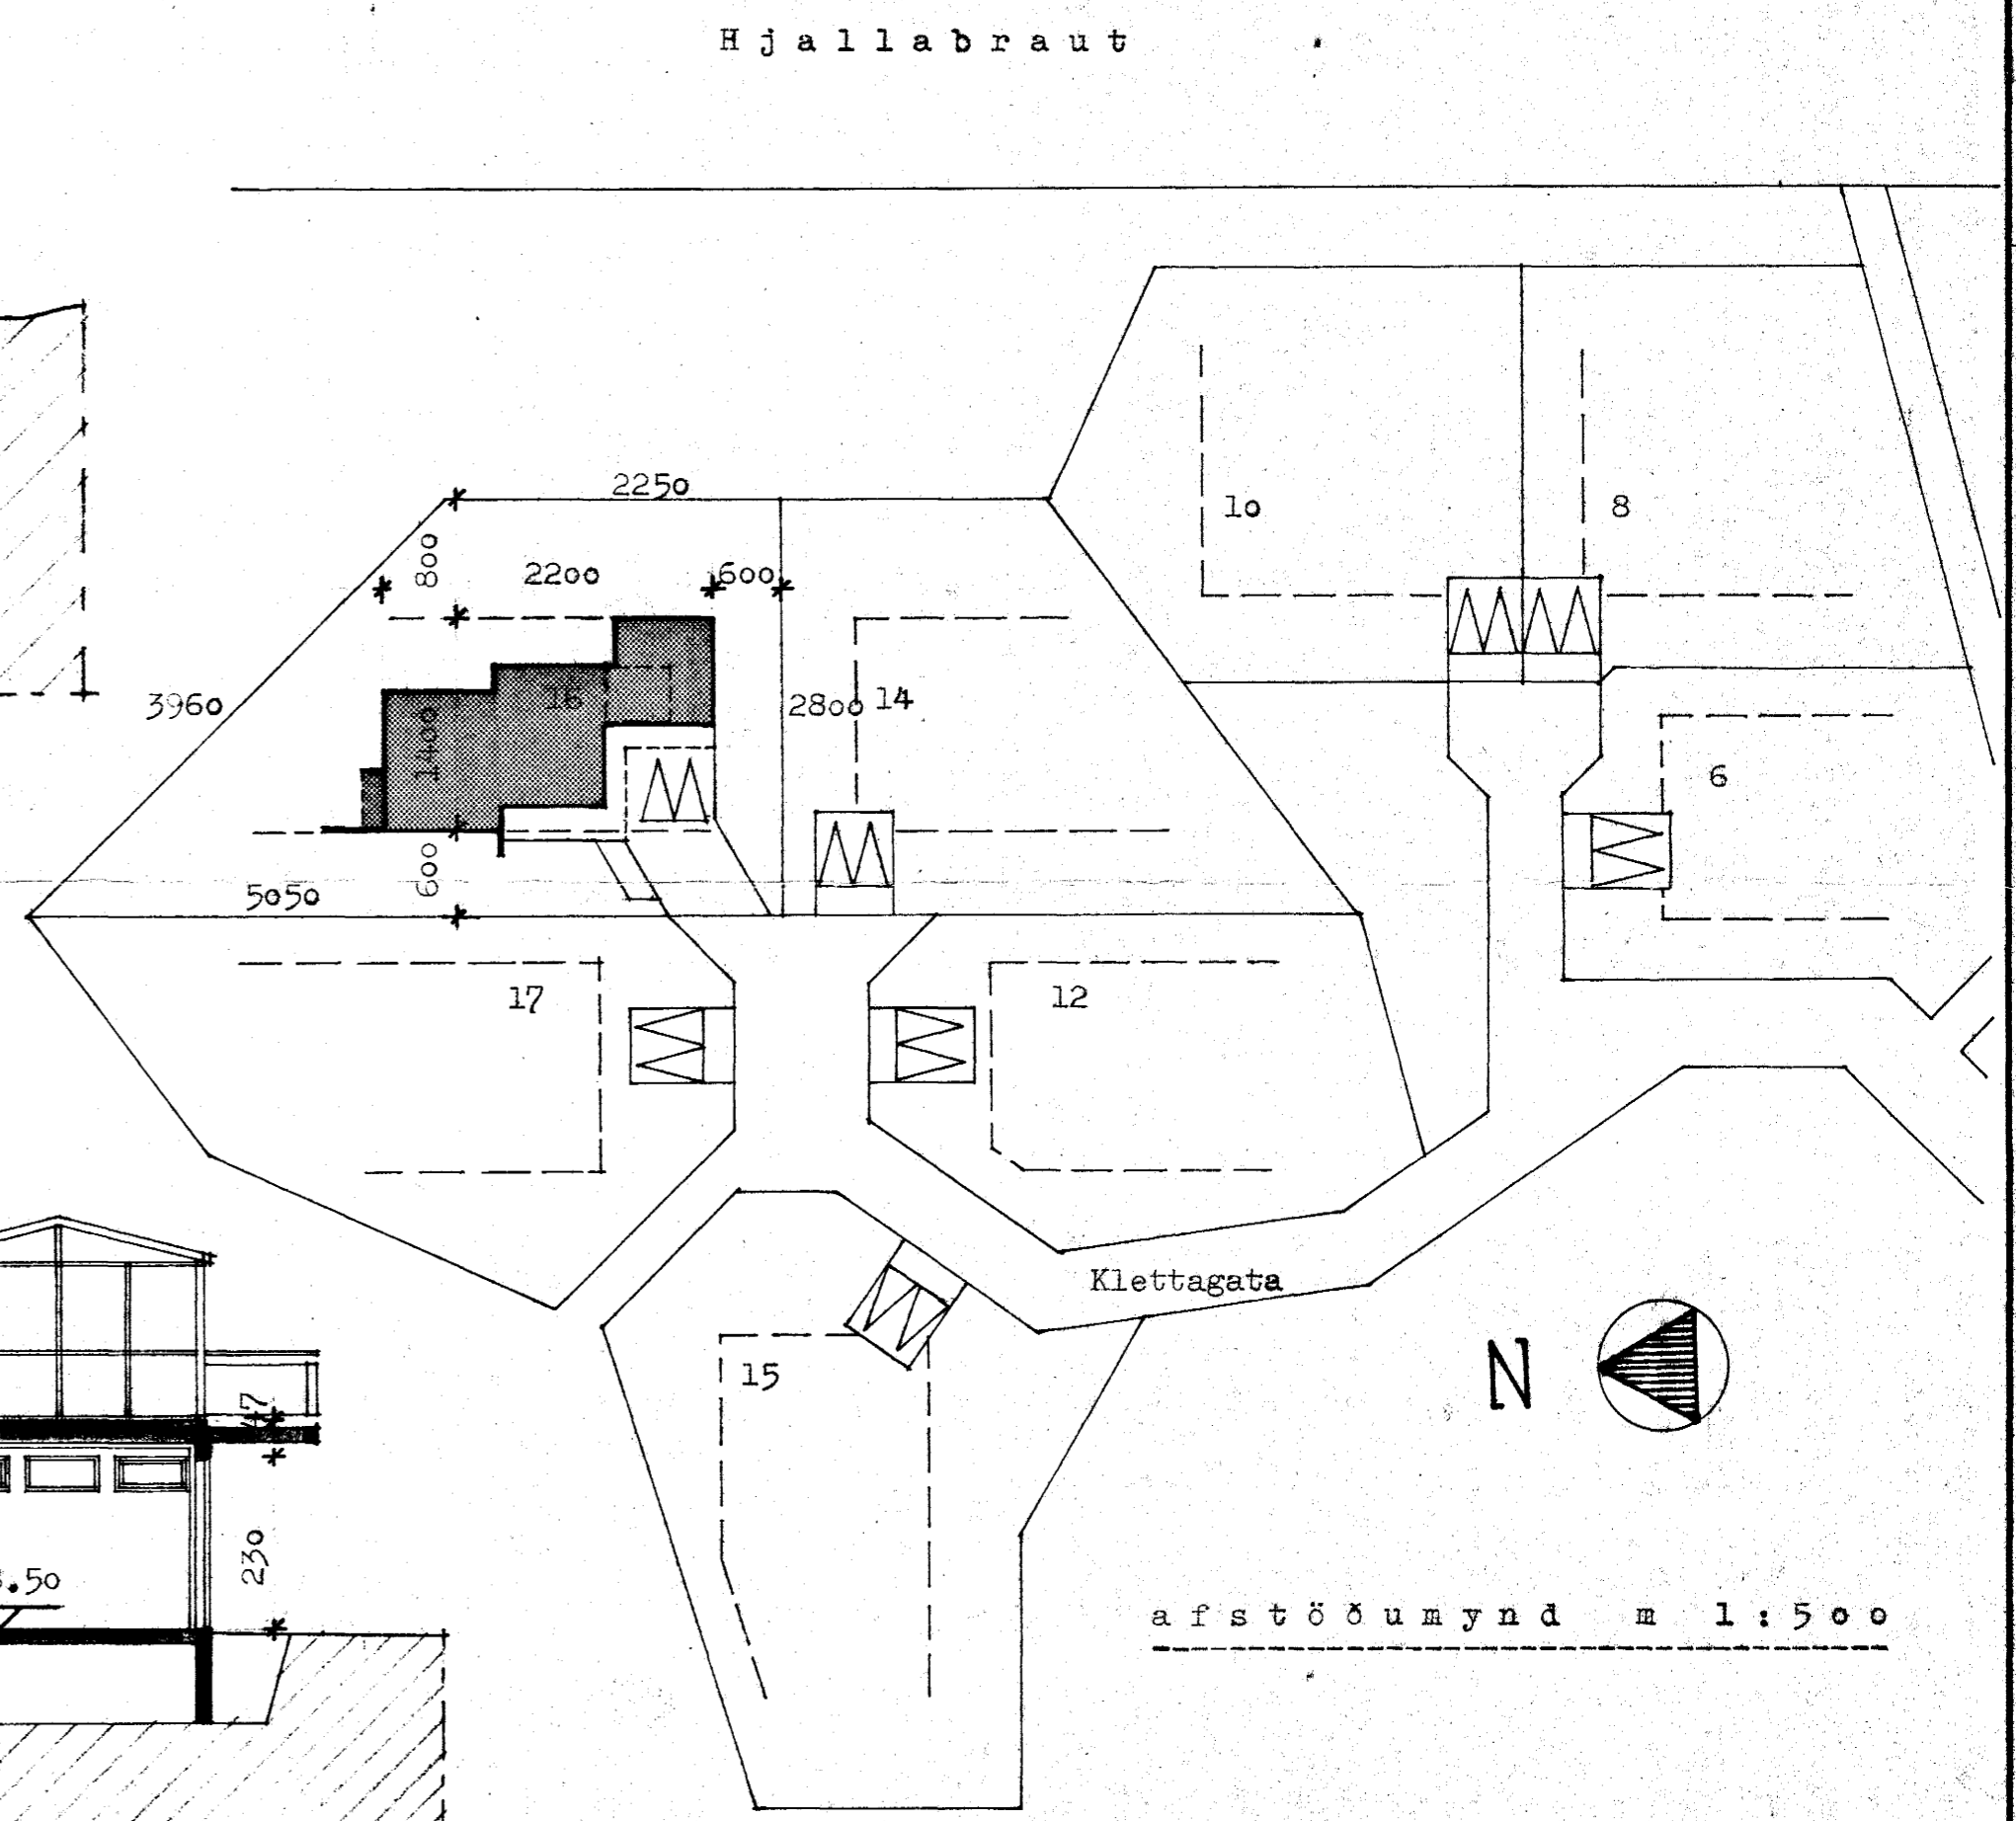

5180-0160-01

Klettagata 16 Hafnarfirði  
Skurðir og afstöðumynd

1:500  
Kvarði 1:100  
Dags. 6. Okt 83  
Teikn. ásm  
Yfirt.

**STIKAN SF**  
Ásmundur Harðarson arkitekt FAÍ  
Karl-Erik Rocksén arkitekt FAÍ  
Grensásvegi 8 • 108 Reykjavík • Sími 81630